


FJÓLUVELLIR 2, 4, 6, 8

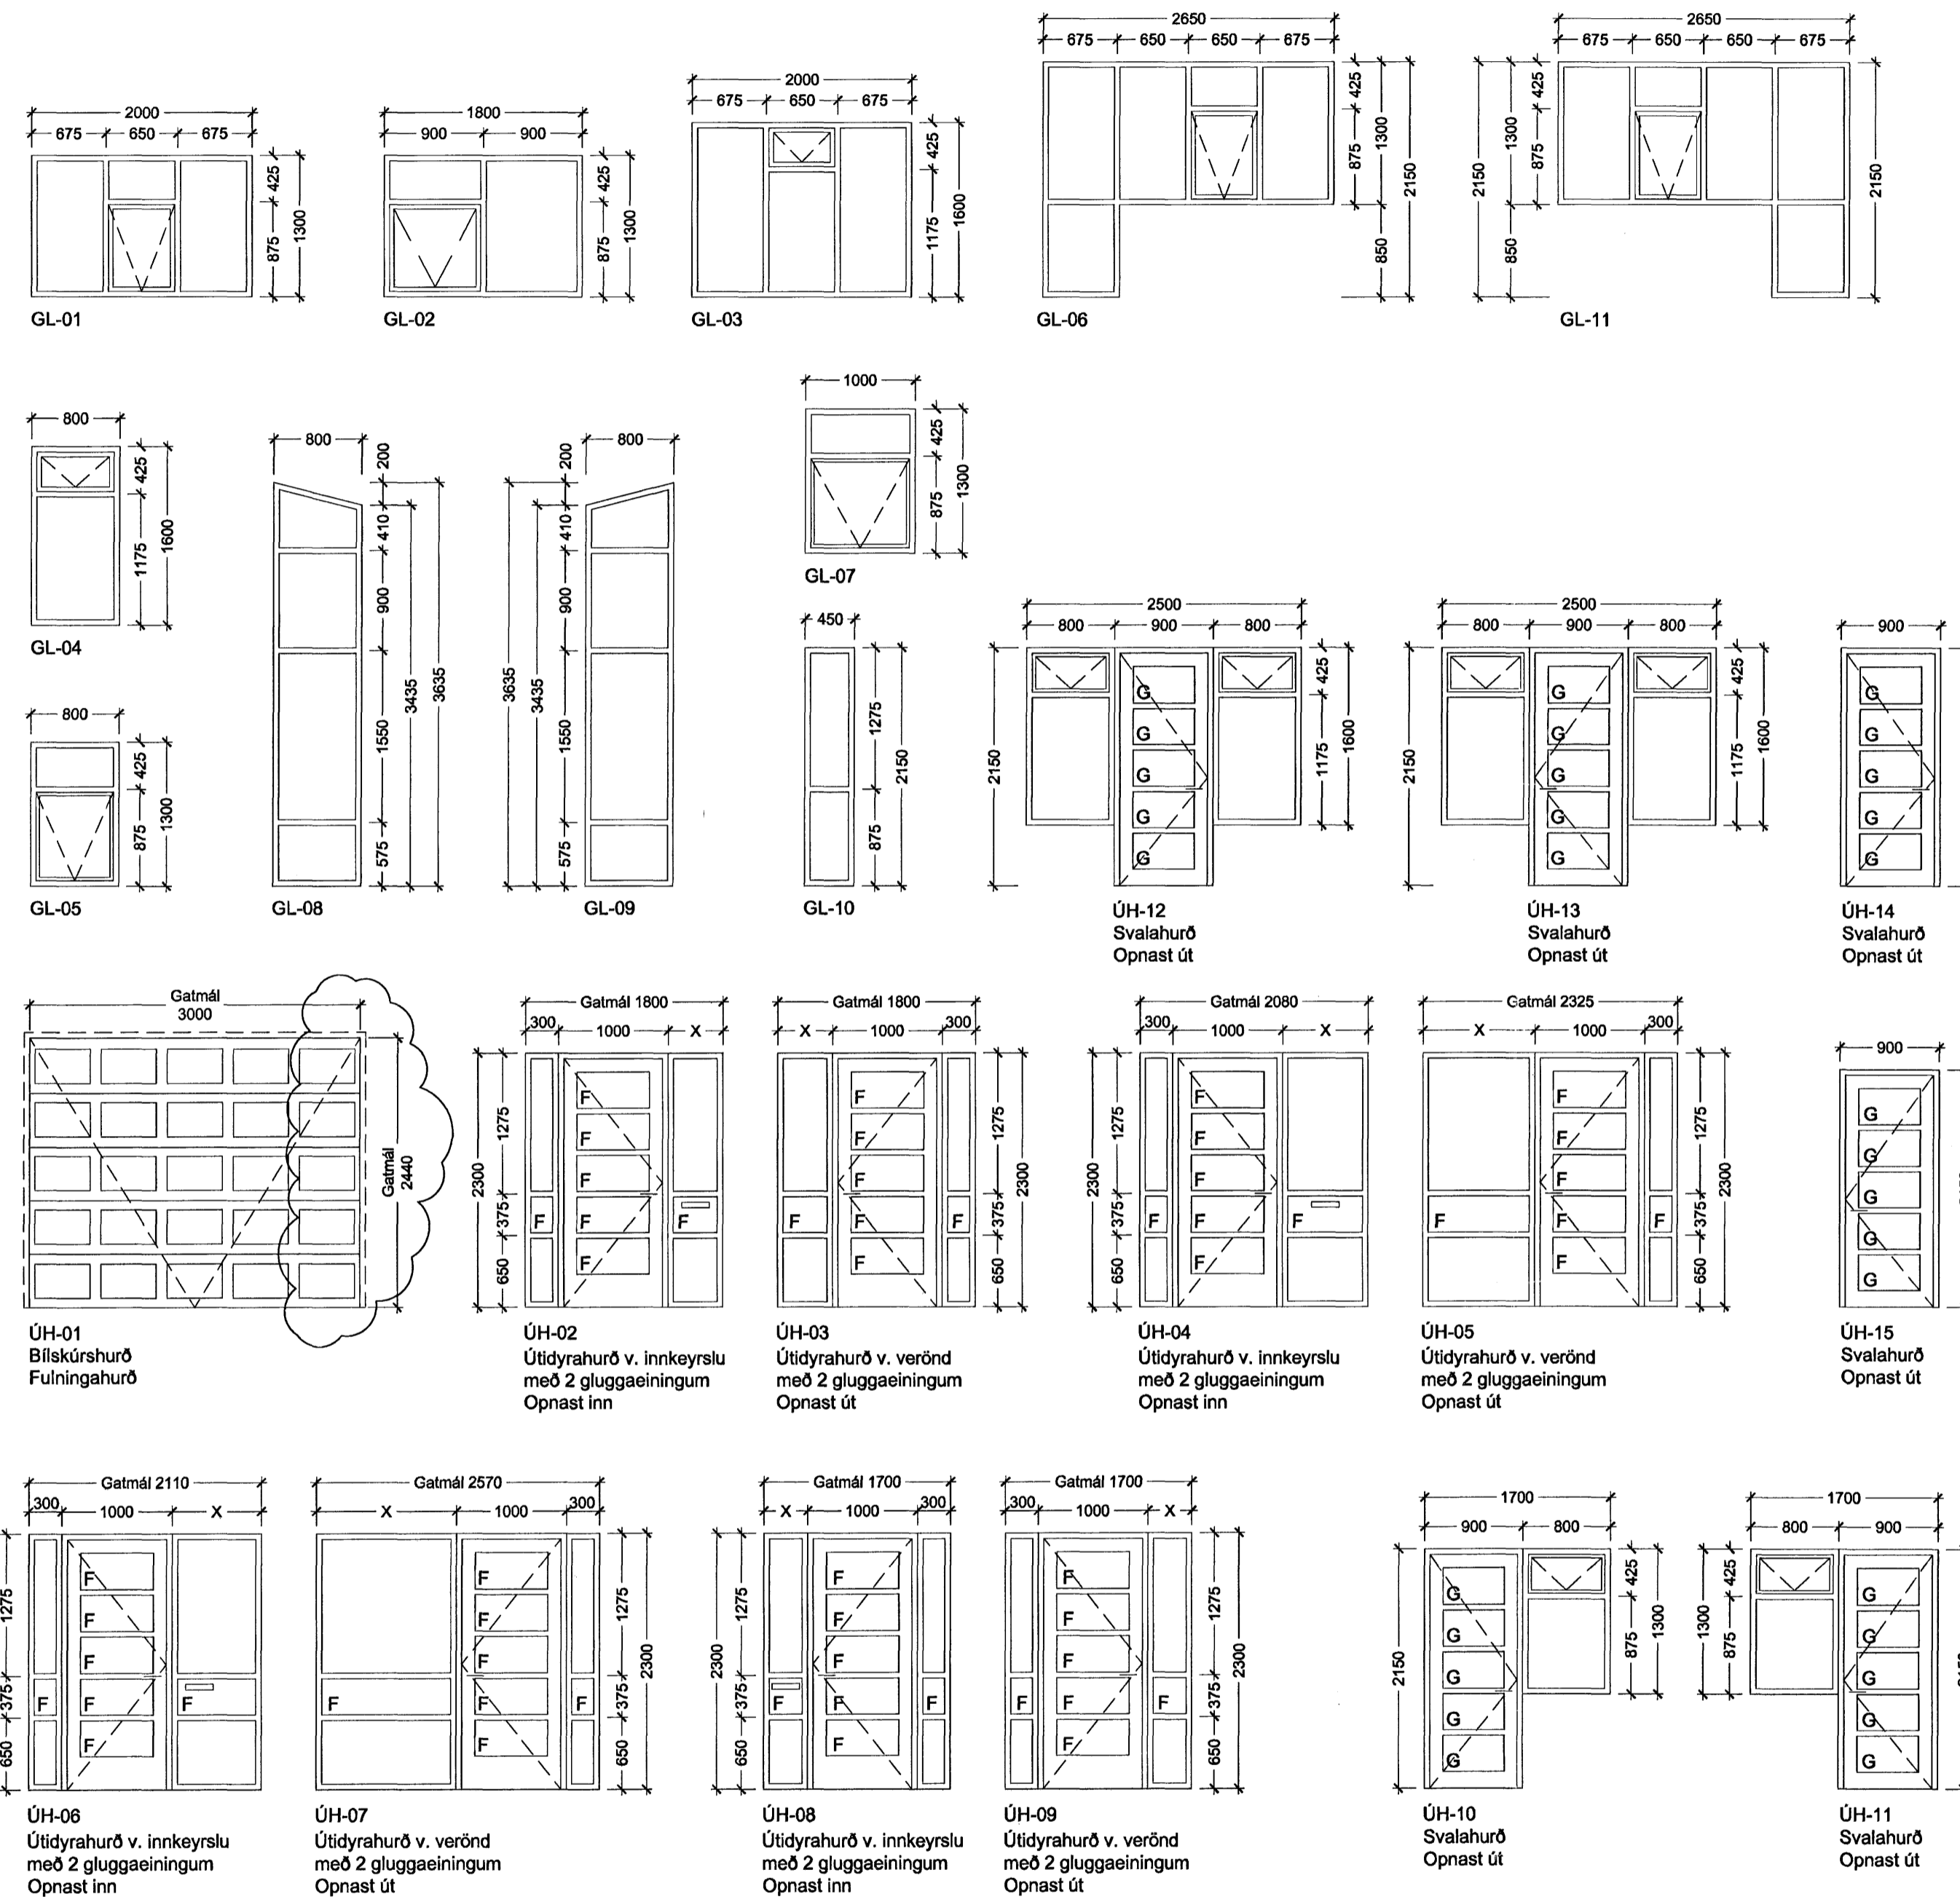

Allir glugar og hurðir skulu vera vottaðir af víðurkendum aðila sbr. Byggingarreglugerð gr.120. Allir gluggar og hurðir skulu gerðir úr tré. Gluggar, hurðir og karmar skulu vera úr mahogni og afhendað fúavörðir. Opnanlegir gluggar þar sem eru björgunarpopp skulu útfærð með samantvörfu opnun (h+b) ekki minni en 1500 mm (min h = 600 mm, min b = 600 mm). Gler í öllum gluggum skal vera tvöfalt einangrunargler. Gler í hurðum skal vera tvöfalt einangrunargler. U-gildi glugga min. 2,0 W/m²K. U-gildi hurða min. 2,0 W/m²K.

Gluggaæiningar við útidyr/svaladyr eru ekki reiknaðar sérstaklega - þær skulu reiknast með hurðæiningum (gluggaúmer innan sviga gefur til kynna gluggatýpu en telst með hurðæiningunni - þar sem hurð og gluggi/-ar eru settir saman þar telst það sem hurð). Úthúdur nr. ÚH-02 til og með ÚH-09 eru gefnar upp sem gatmál þar sem þær verða settar upp milli steypra húsa. Athuga skal vel málsetningar á milli steypta eininganna áður en smíði hurðæininganna fer fram til að tryggja réttar stærðir miðað við fúgeruð o.fl.

SKÝRINGAR:

- Opnanlegt fag, sýnir opnanarstefnu hurða/glugga
- BO Björgunarpopp
- G Gler í hurð (gler í öllum gluggatýpum [GL] nema annað sé tekið fram)
- F Fúning í hurð

FJÓLDI GLUGGA / HURÐA:

GL-01	12 stk.	ÚH-01	4 stk.
GL-02	4 stk.	ÚH-02	1 stk.
GL-03	8 stk.	ÚH-03	1 stk.
GL-04	4 stk.	ÚH-04	1 stk.
GL-05	4 stk.	ÚH-05	1 stk.
GL-06	1 stk.	ÚH-06	1 stk.
GL-07	4 stk.	ÚH-07	1 stk.
GL-08	3 stk.	ÚH-08	1 stk.
GL-09	1 stk.	ÚH-09	1 stk.
GL-10	10 stk.	ÚH-10	1 stk.
GL-11	3 stk.	ÚH-11	1 stk.
SAMT.	54 stk.	ÚH-12	3 stk.
		ÚH-13	1 stk.
		ÚH-14	3 stk.
		ÚH-15	1 stk.
		SAMT.	22 stk.

FJÓLUVELLIR 2, 4, 6, 8

TEIKN.NR. 301

EFNI: VERKTEIKNINGAR
GLUGGA OG HURDAÚTLIT

DAGS.: 06.01.2006

MKV.: 1:50

ÚTGÁFA: B

HÖNNUÐIR: Erlendur Árni Hjálmarsson, Byggingafræðingur, Kt.: 10.03.'55-5239

Hjálmar Örn Guðmarsson, Byggingafræðingur, Kt.: 20.06.'72-3809

B / 19.08.2008 / HÖG / BÍLSKÚRSHURÐ HÆKKUÐ
A / 16.01.2008 / HÖG / OPNANLEGUM GLUGGUM BREYTT
BREYTING NR. / DAGS. / TEIKN. / BREYTING FRÁ FYRRI TEIKNINGU

