



Viðbygging

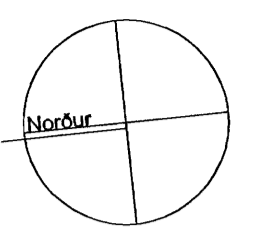

- Brunahólfun byggingar
- G 15 Gerð glugga
- 26 Númer innihurða
- Leikstofa (8) Heiti og númer herbergis
- IV2 Gerð innveggja

A TH PG 21.08.2008
 ANNGILUGSAR OG DRÖKKJAFONTAR Í LEIKSTOFUM FELLDIR BURT,
 DRÖKKJAFONTUR SETTUR Í FATAHERBERG,
 STURTA SETT Í SNYRTINGU STARFSFÓLKS,
 HERBURJAD ELDHÚSI SNIÐ, SNIÐ Í LUPPVOTTALINU BREYTT,
 SETTUR KÆLIKLEIF Í FORÐABÚR, BORBÍ Í HVOTTAHÚSI BREYTT
 ÚTGÁFA I TEIKNAD I SAMÞYKKT I DAGS
 BREYTINGAR

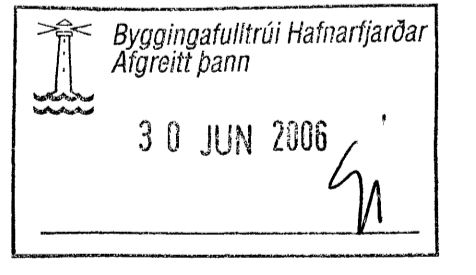

ASK Arkitektar
 Geisgötu 9
 101 Reykjavík
 Sími 515 0300
 Fax 515 0319
 www.ask.is



Áritun aðalhönnuðar: *Þórunn*

Þórunn Gunnlaugsson arkitekt, kt. 210552-2199

VERK NR.	NÖMUR TEIKNINGAR	ÚTGÁFA
0255	20-01	A



GRUNNMYND 1:50

Viðbygging

D-D 10-22
 E-E 10-22

F-F 10-22