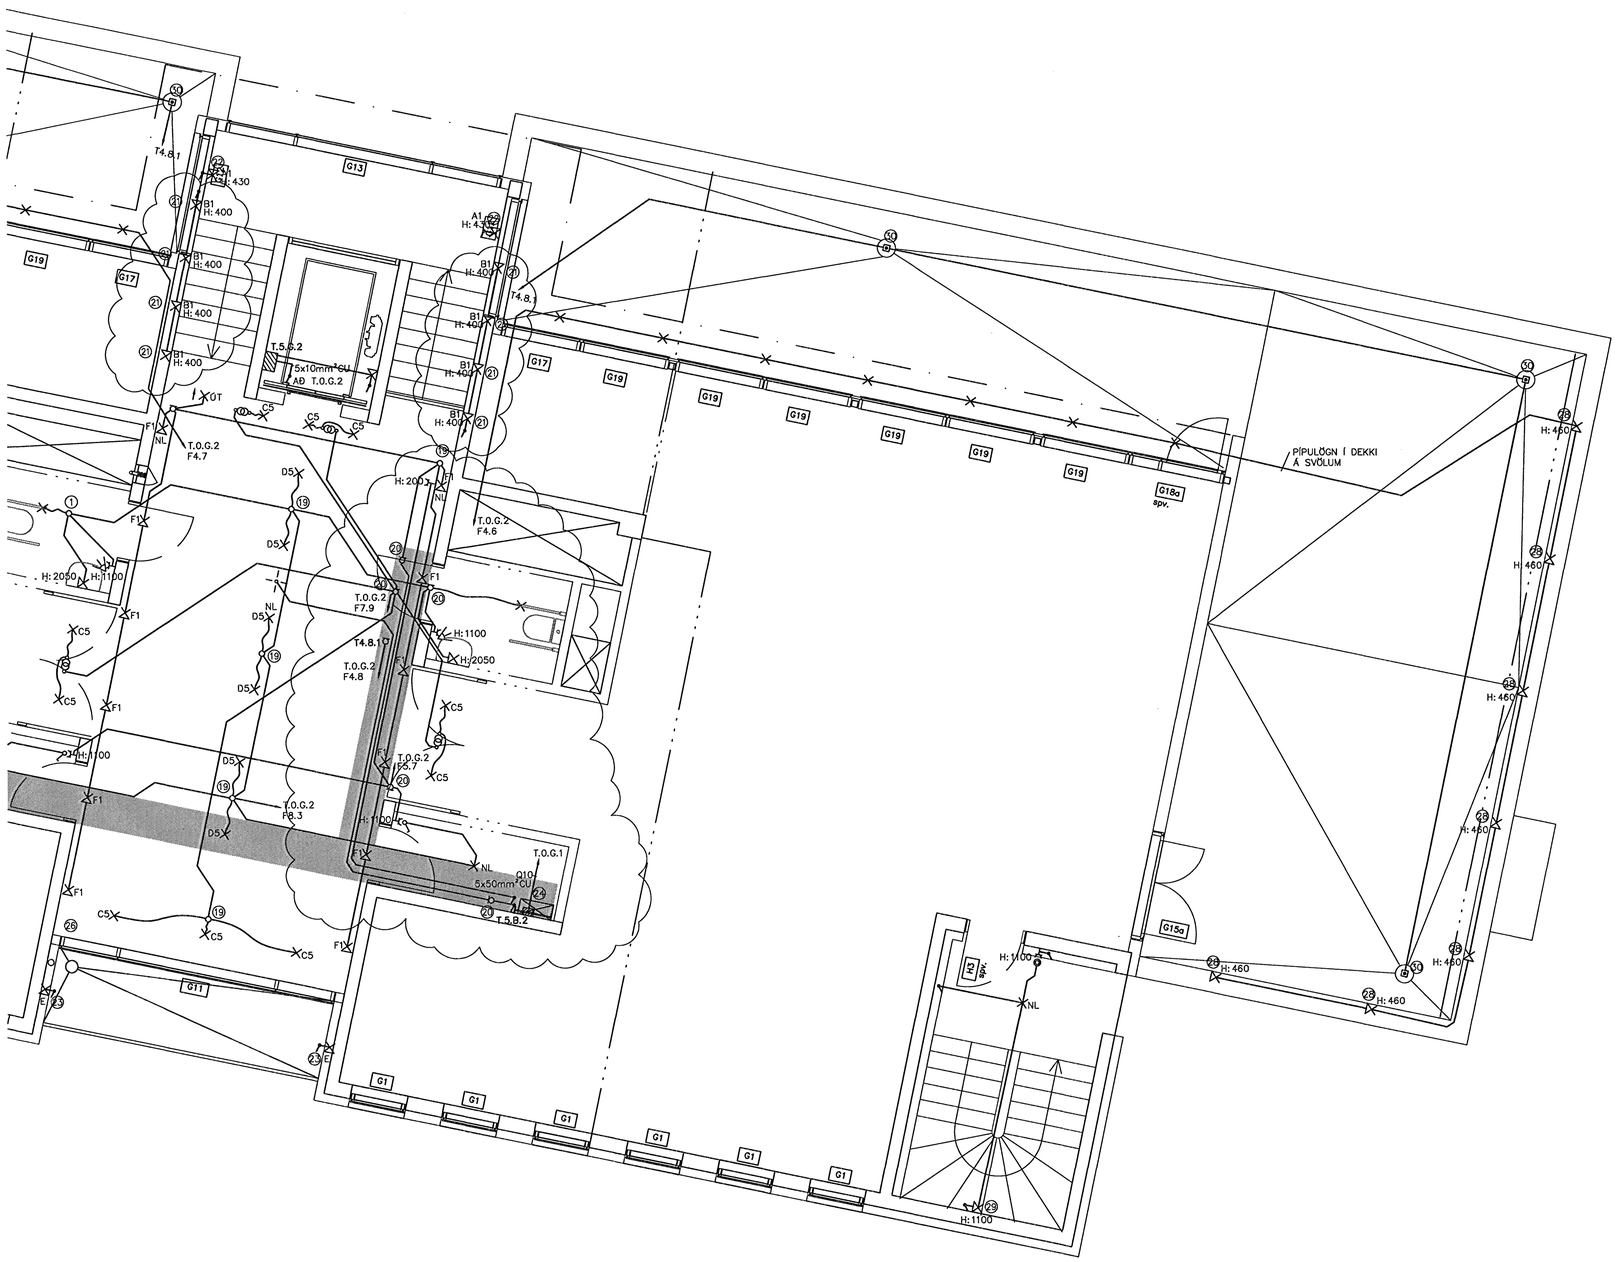

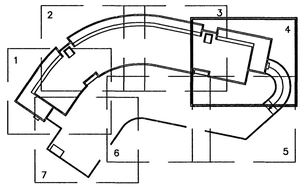

Byggingarfulltrúi Hafnarfjarðar
Afgreitt þann
19 SEPT. 2005

ÚTG.	DAGS.	BREYTING:	HANNAÐ	SAMÞ.
C	19.08.05	ÝMSAR BREYTINGAR	JJ	SU/EFH
B	11.07.05	ÝMSAR BREYTINGAR	JJ	SU/EFH
A	26.05.05	ÝMSAR BREYTINGAR	JJ	SU/EFH

DALSHRAUN 1
HAFNARFJÖRÐUR

RAFKERFI
LÁGSPENNA
5. HÆÐ - SVÆÐI 4

VSB VERKFRÆÐISTOFA
BÆJARHRAUNI 20 220 HAFNARFJÖRÐUR KENNIT.: 710795-2899

Áritun lögg. hönnuða:
Örn Guðmundsson, kt. 220961-2739

VSÓ RÁÐGJÖF
BORGARTÚNI 20, 105 REYKJAVÍK, NETFANG vso@vso.is

Hannað:	JJ	Teiknað:	LL
Mál:	1:50/A1	Yfirfarið:	SU
Dags:	06.12.04	Nr:	03841-R154 - C