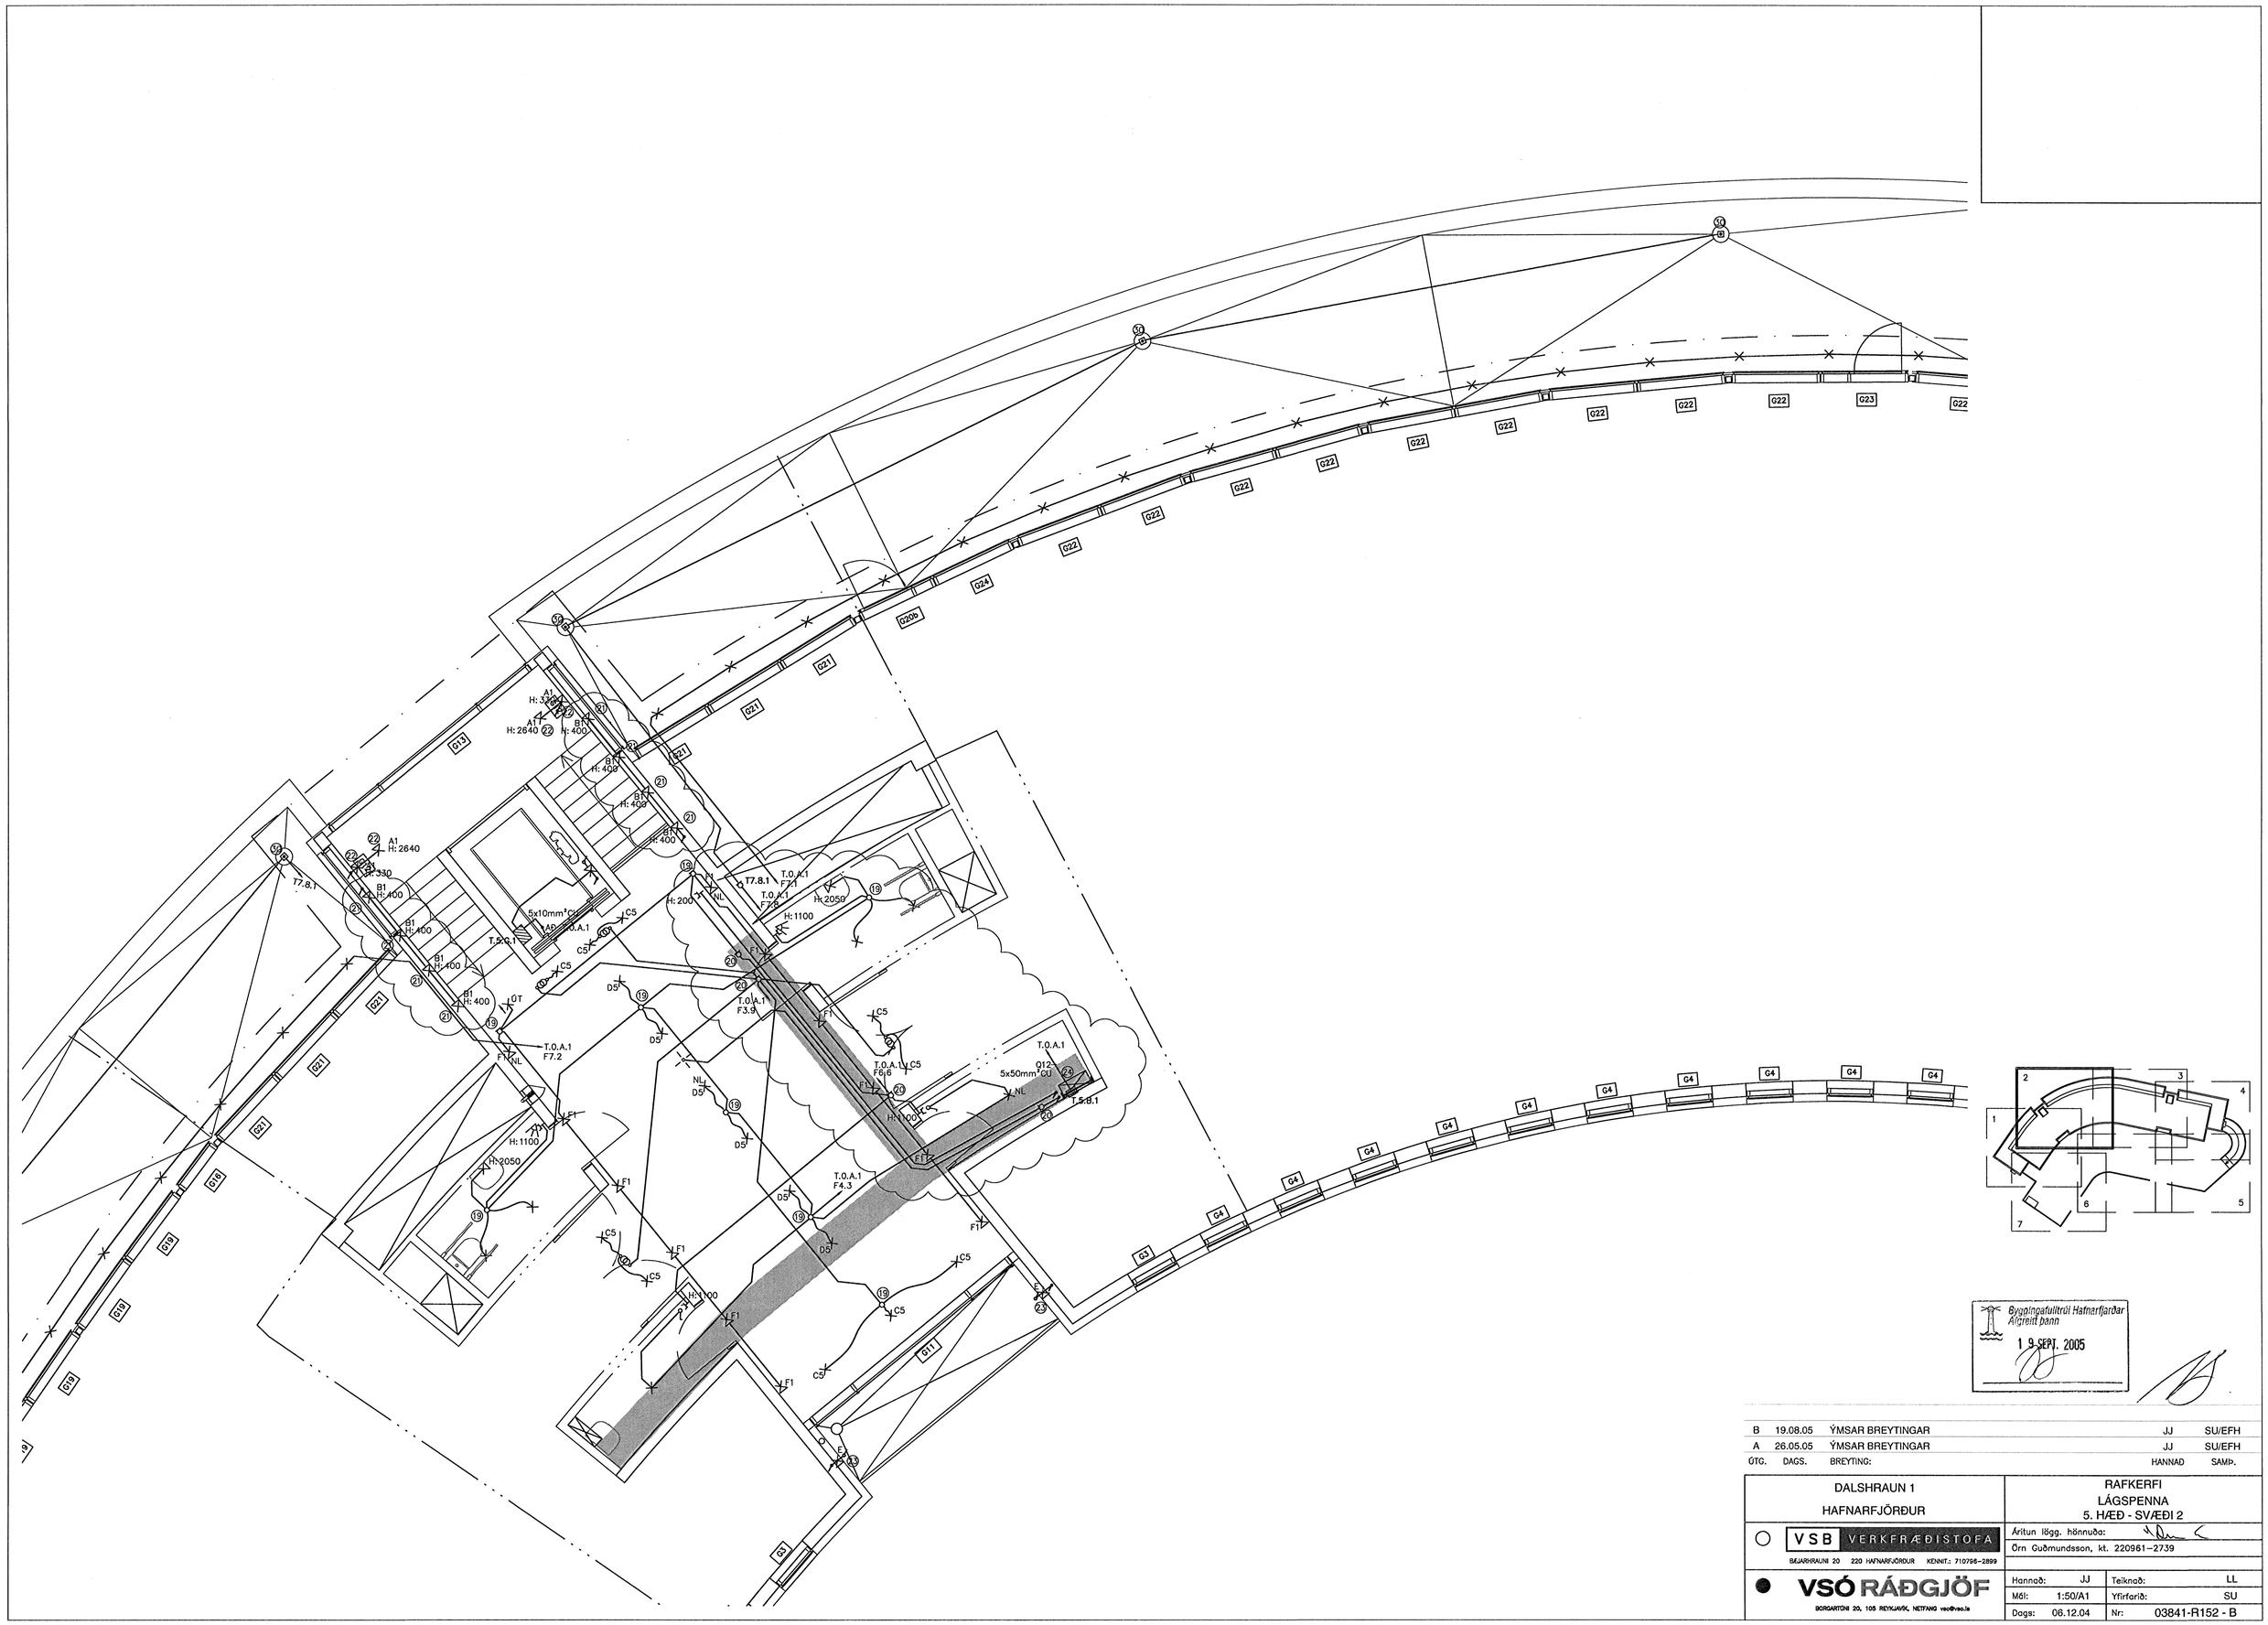

Byggingafulltrúi Hafnarfjarðar
Afgreitt þann
19. SEPT. 2005

ÚTG.	DAGS.	BREYTING:	HANNAÐ	SAMÞ.
B	19.08.05	ÝMSAR BREYTINGAR	JJ	SU/EFH
A	26.05.05	ÝMSAR BREYTINGAR	JJ	SU/EFH

DALSHRAUN 1

HAFNARFJÖRÐUR

RAFKERFI
LÁGSPENNA
5. HÆÐ - SVÆÐI 2

VSB VERKFRÆÐISTOFA
BJARKHRAUNI 20 220 HAFNARFJÖRÐUR KENNIT.: 710796-2899

Áritun lögg. hönnuðar:
Örn Guðmundsson, kt. 220961-2739

VSÓ RÁÐGJÖF
BORGARTÚNI 20, 105 REYKJAVÍK, NETFANG vso@vso.is

Hannað:	JJ	Teiknað:	LL
Mál:	1:50/A1	Yfirfarið:	SU
Dags:	06.12.04	Nr:	03841-R152 - B