




Grunnmynd kjallara í mkv. 1:100

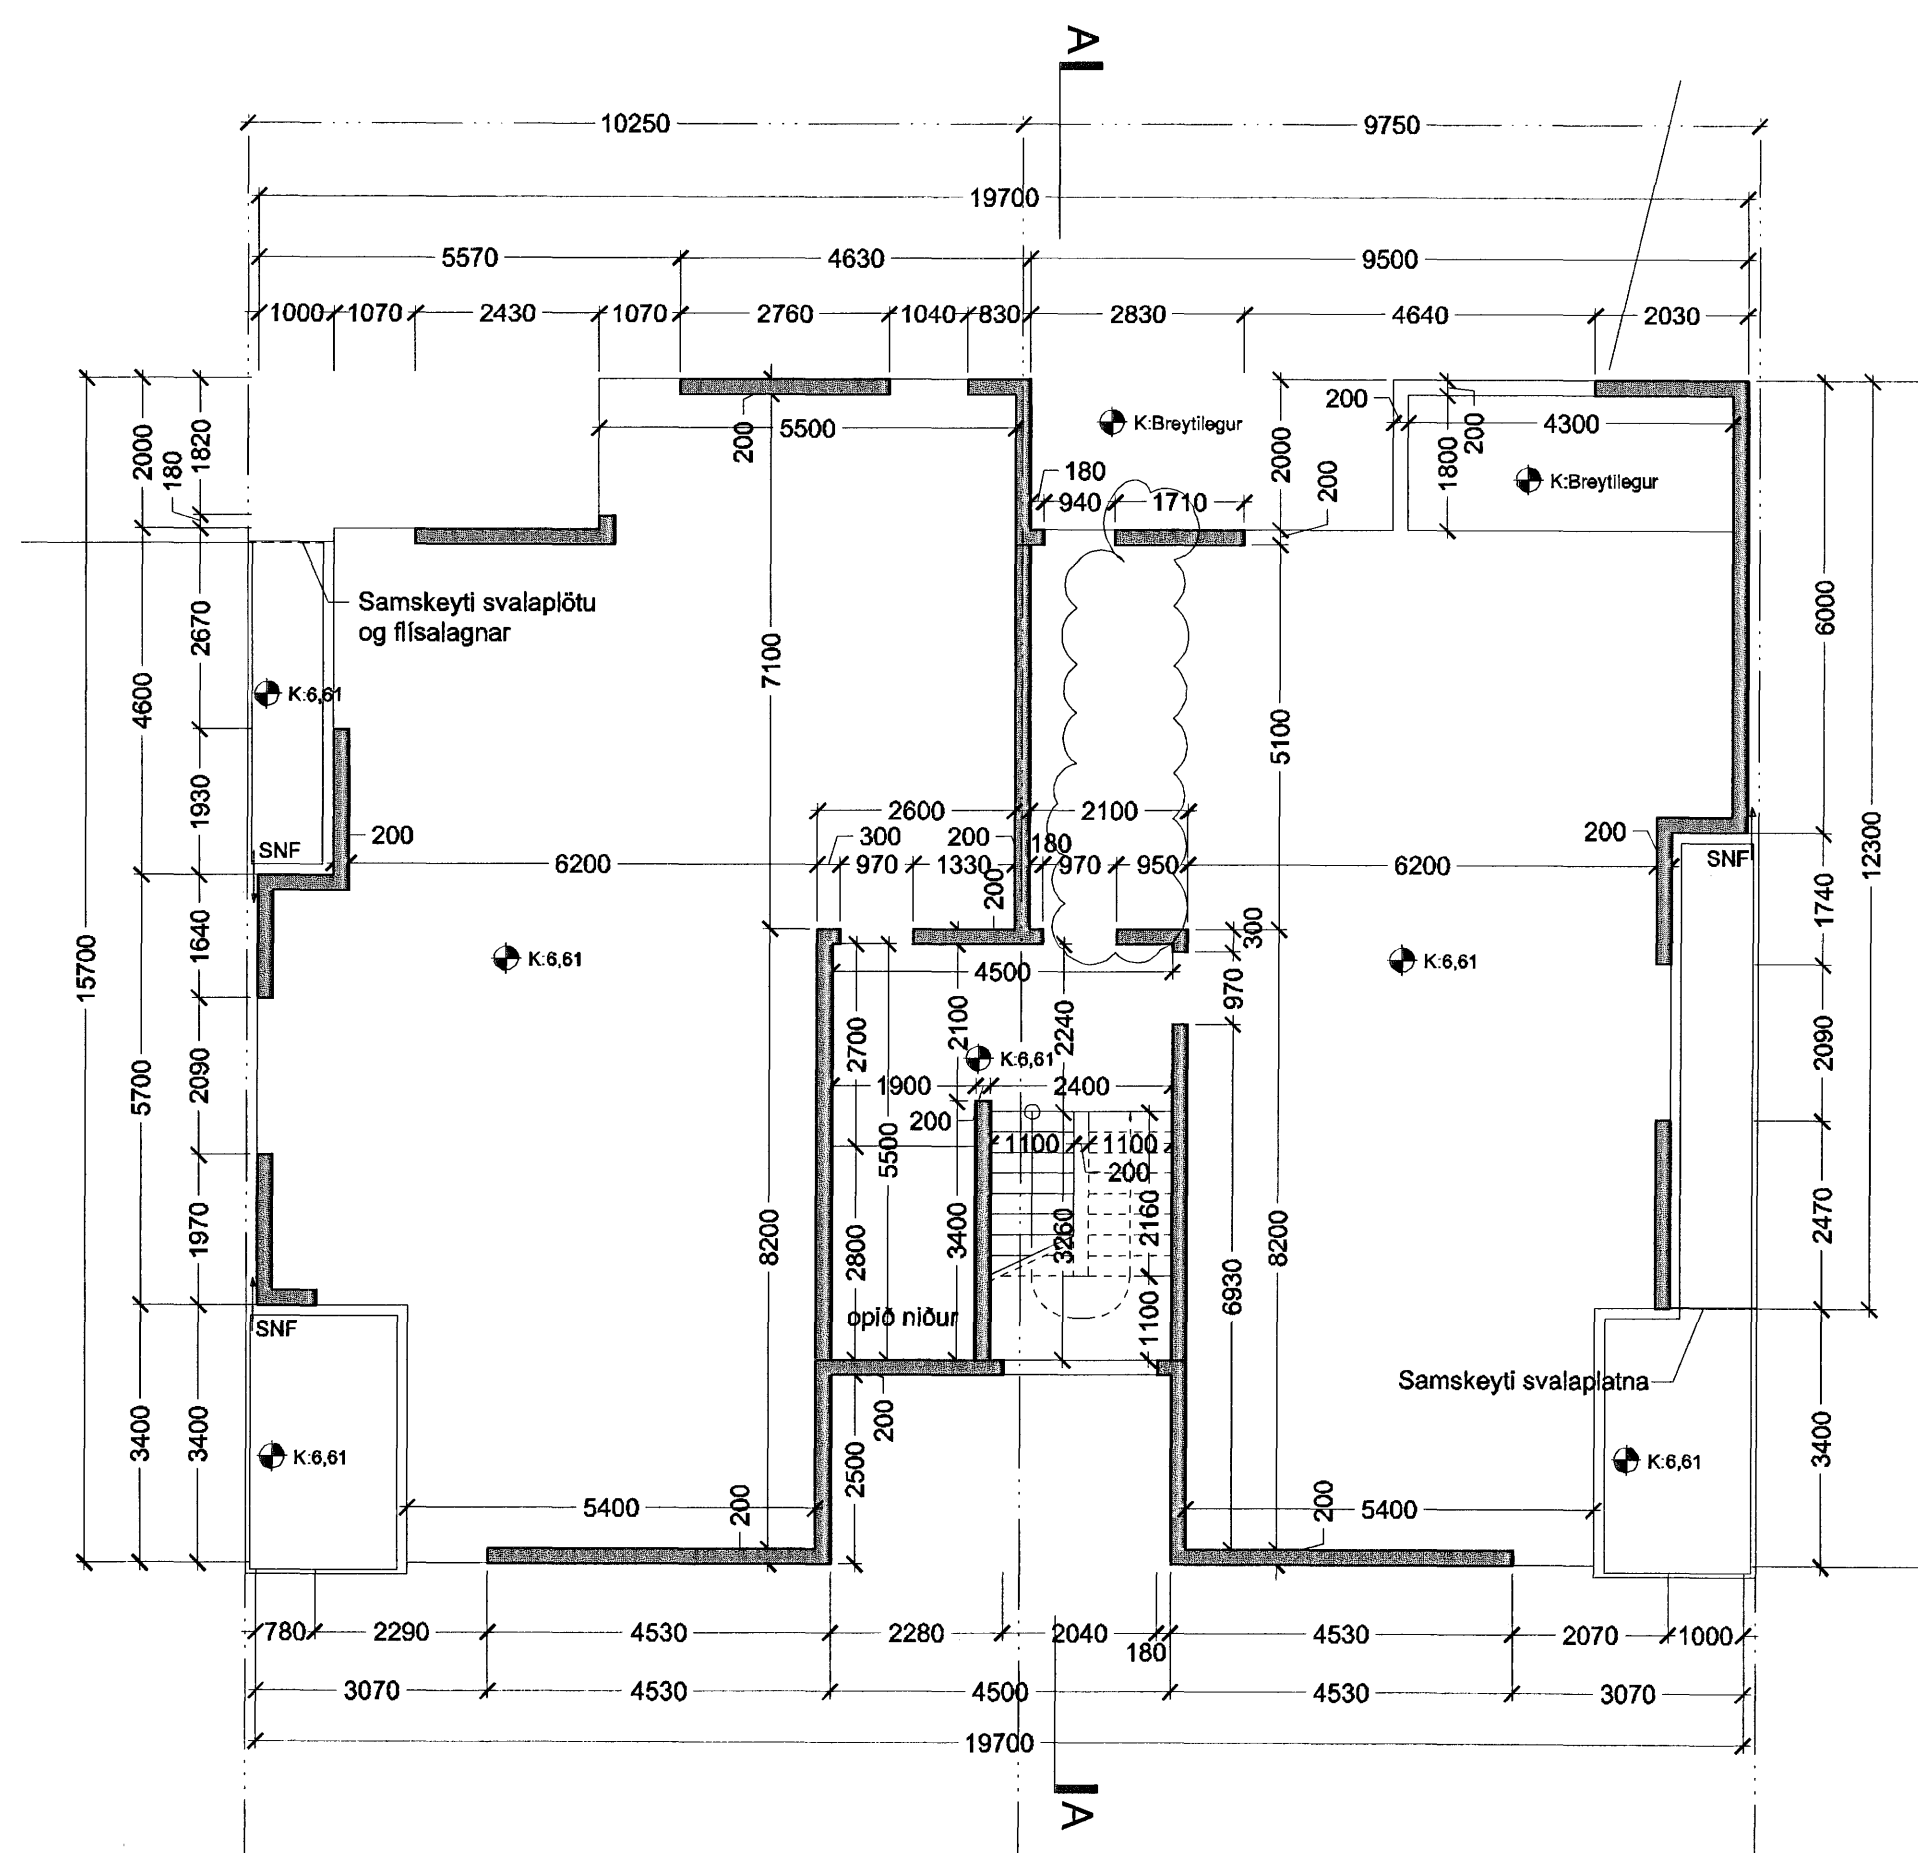


Grunnmynd 1. hæðar í mkv. 1:100

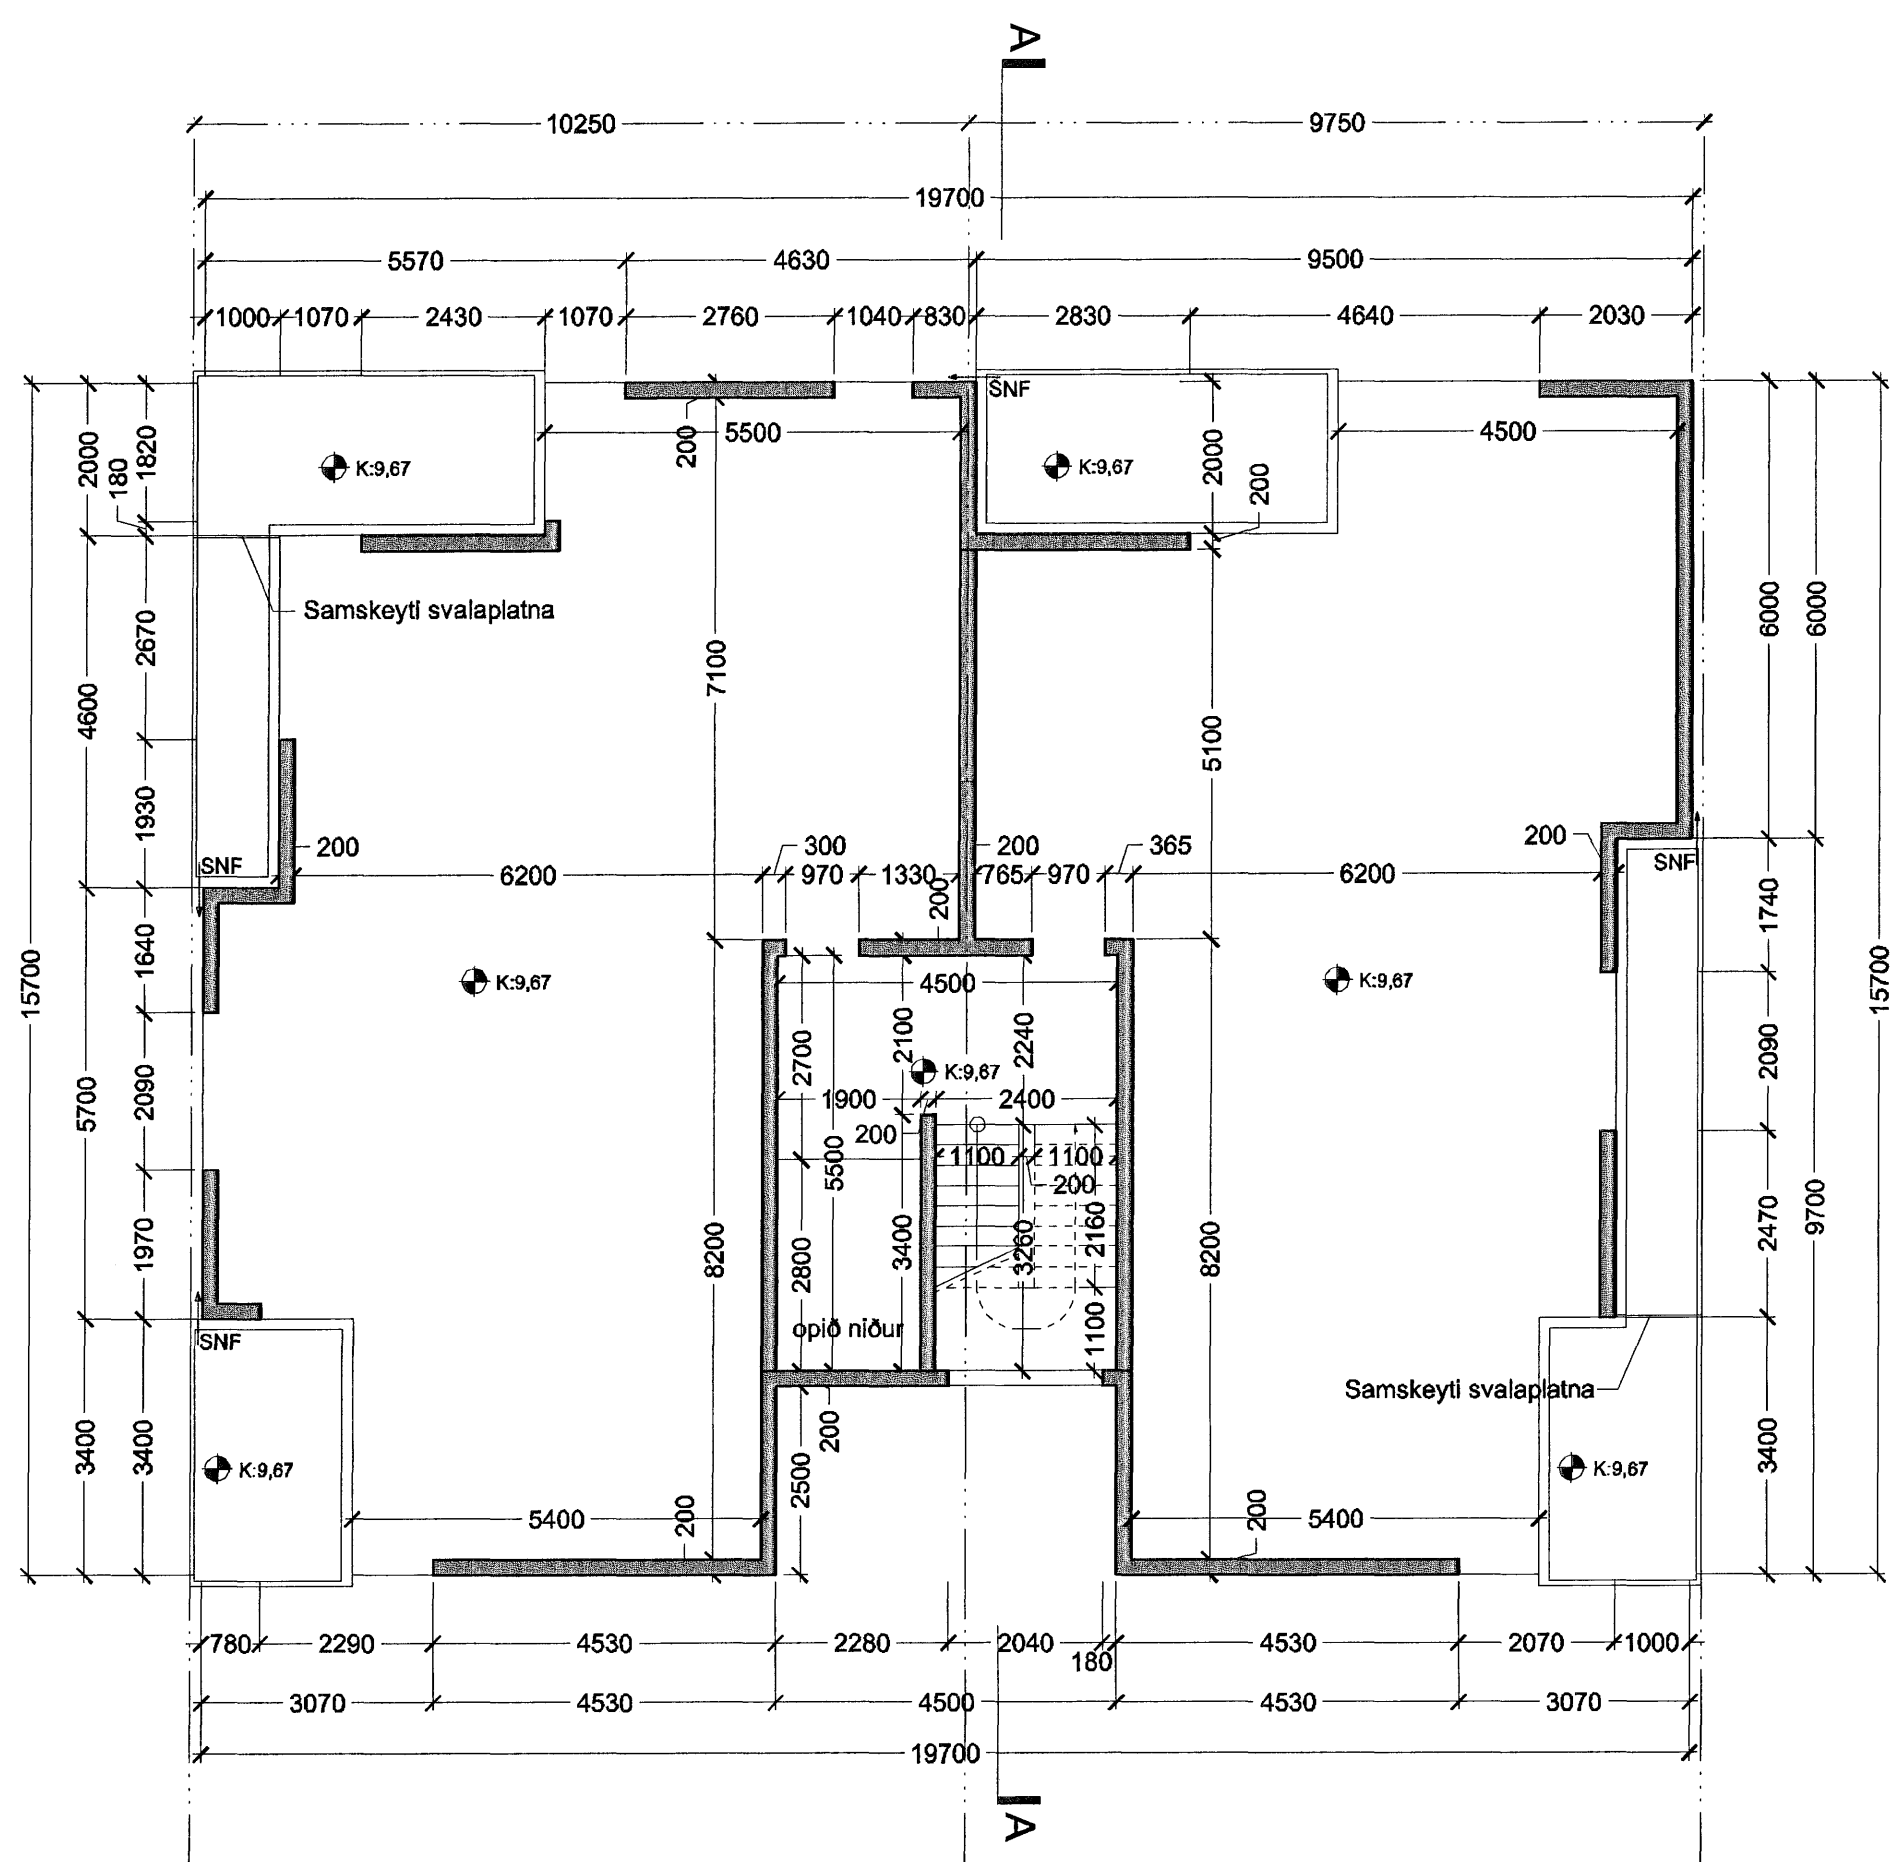

Grunnmynd 2. hæðar í mkv. 1:100

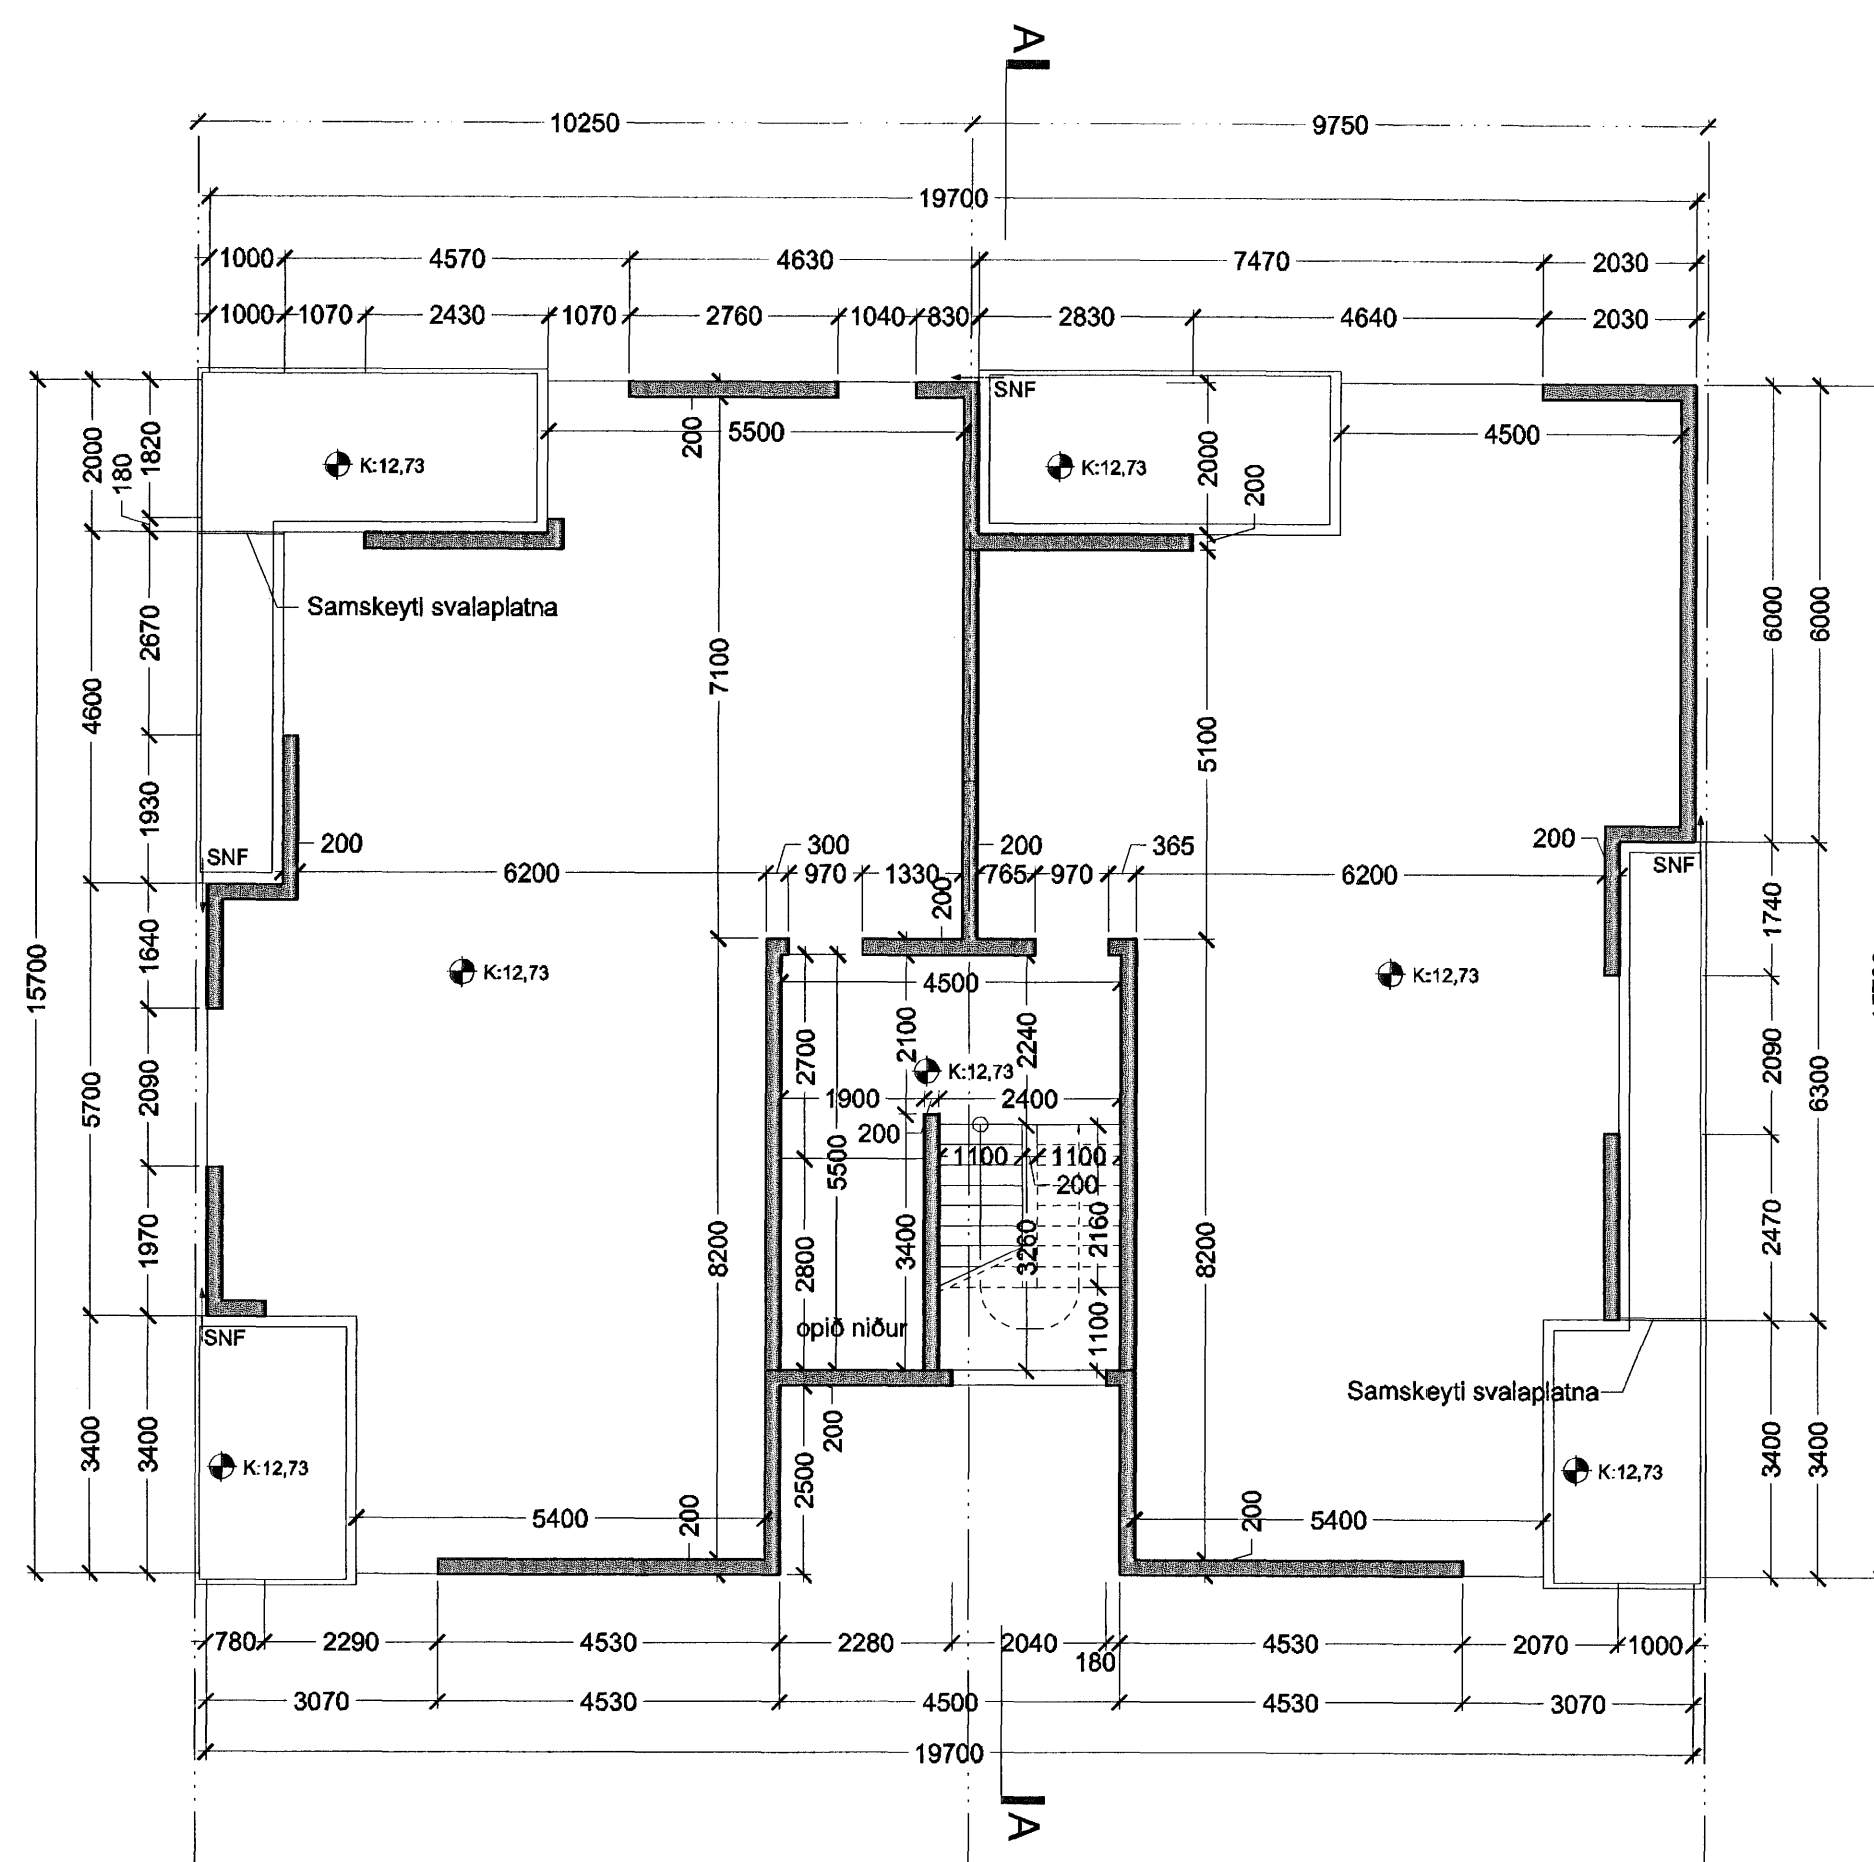

Grunnmynd 3. hæðar í mkv. 1:100

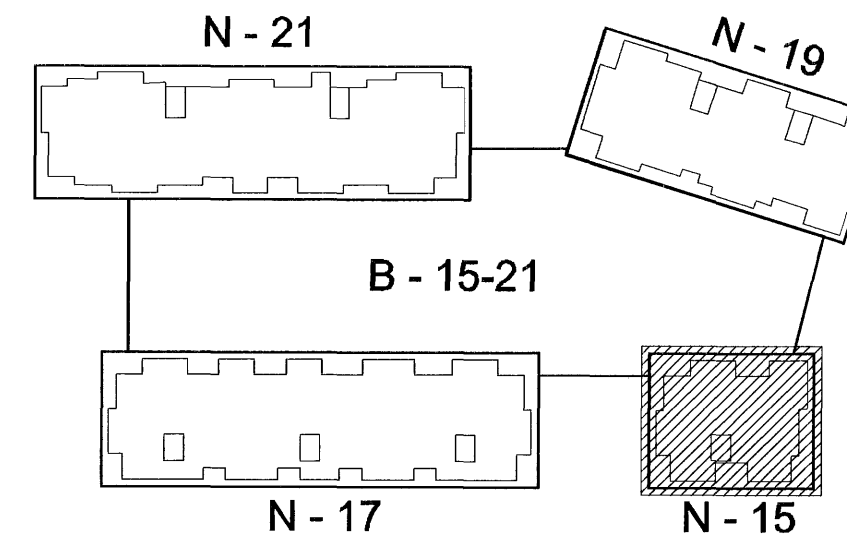

Lykilmynd í mkv. 1:1000

D/01.06.2006/HÖG/ Steypur veggur á 1. hæð döttur út
 C/08.02.2006/HÖG/ Reyklosunarlíga sett inn á grunnmynd kjallara
 B/25.01.2006/HÖG/ Steypu- og flangaskil í gólf blakjallara sett inn, einnig
 stöðveggr undir svalir og kóta í andsynti breytt v. líagnar
 A/07.12.2005/HÖG/ Sorp, fellur út, gluggar í stöggangi, skýggri yfir andd.
 Útgáfa / Dagsetning / Teiknari / Breyting



Norðurbakki 15-21
Fjölbýlishús
 NORÐURBAKKI 15, MATSHLUTI 01 **0446**
Verkefningar
 GRUNNMÝNDIR - STEYPTIR VEGGIR
 KJALLARA, 1., 2. OG 3. HÆÐAR
 MKV.: 1:100
 DAGS: 16.11.2005
 TEIKNAR: HÖG
 SKRÁ: 0446-(29)3.01.dwg
(29)3.01
D

BATTERIÐ
 ARKITEKTAR
 Jón Ólafur Ólafsson FAI
 kt: 090658-4099
 Sígurður Einarsson FAI
 kt: 110457-2789
 kt: 521291-1259
 Trönuháunil 1
 220 Hálfarfrói
 S: 54 54 700 F: 54 54 701
 Netfang: batteri@arkitekti.is
 Helmasíða: www.arkitekti.is