




SNID A-A í mkv. 1:100

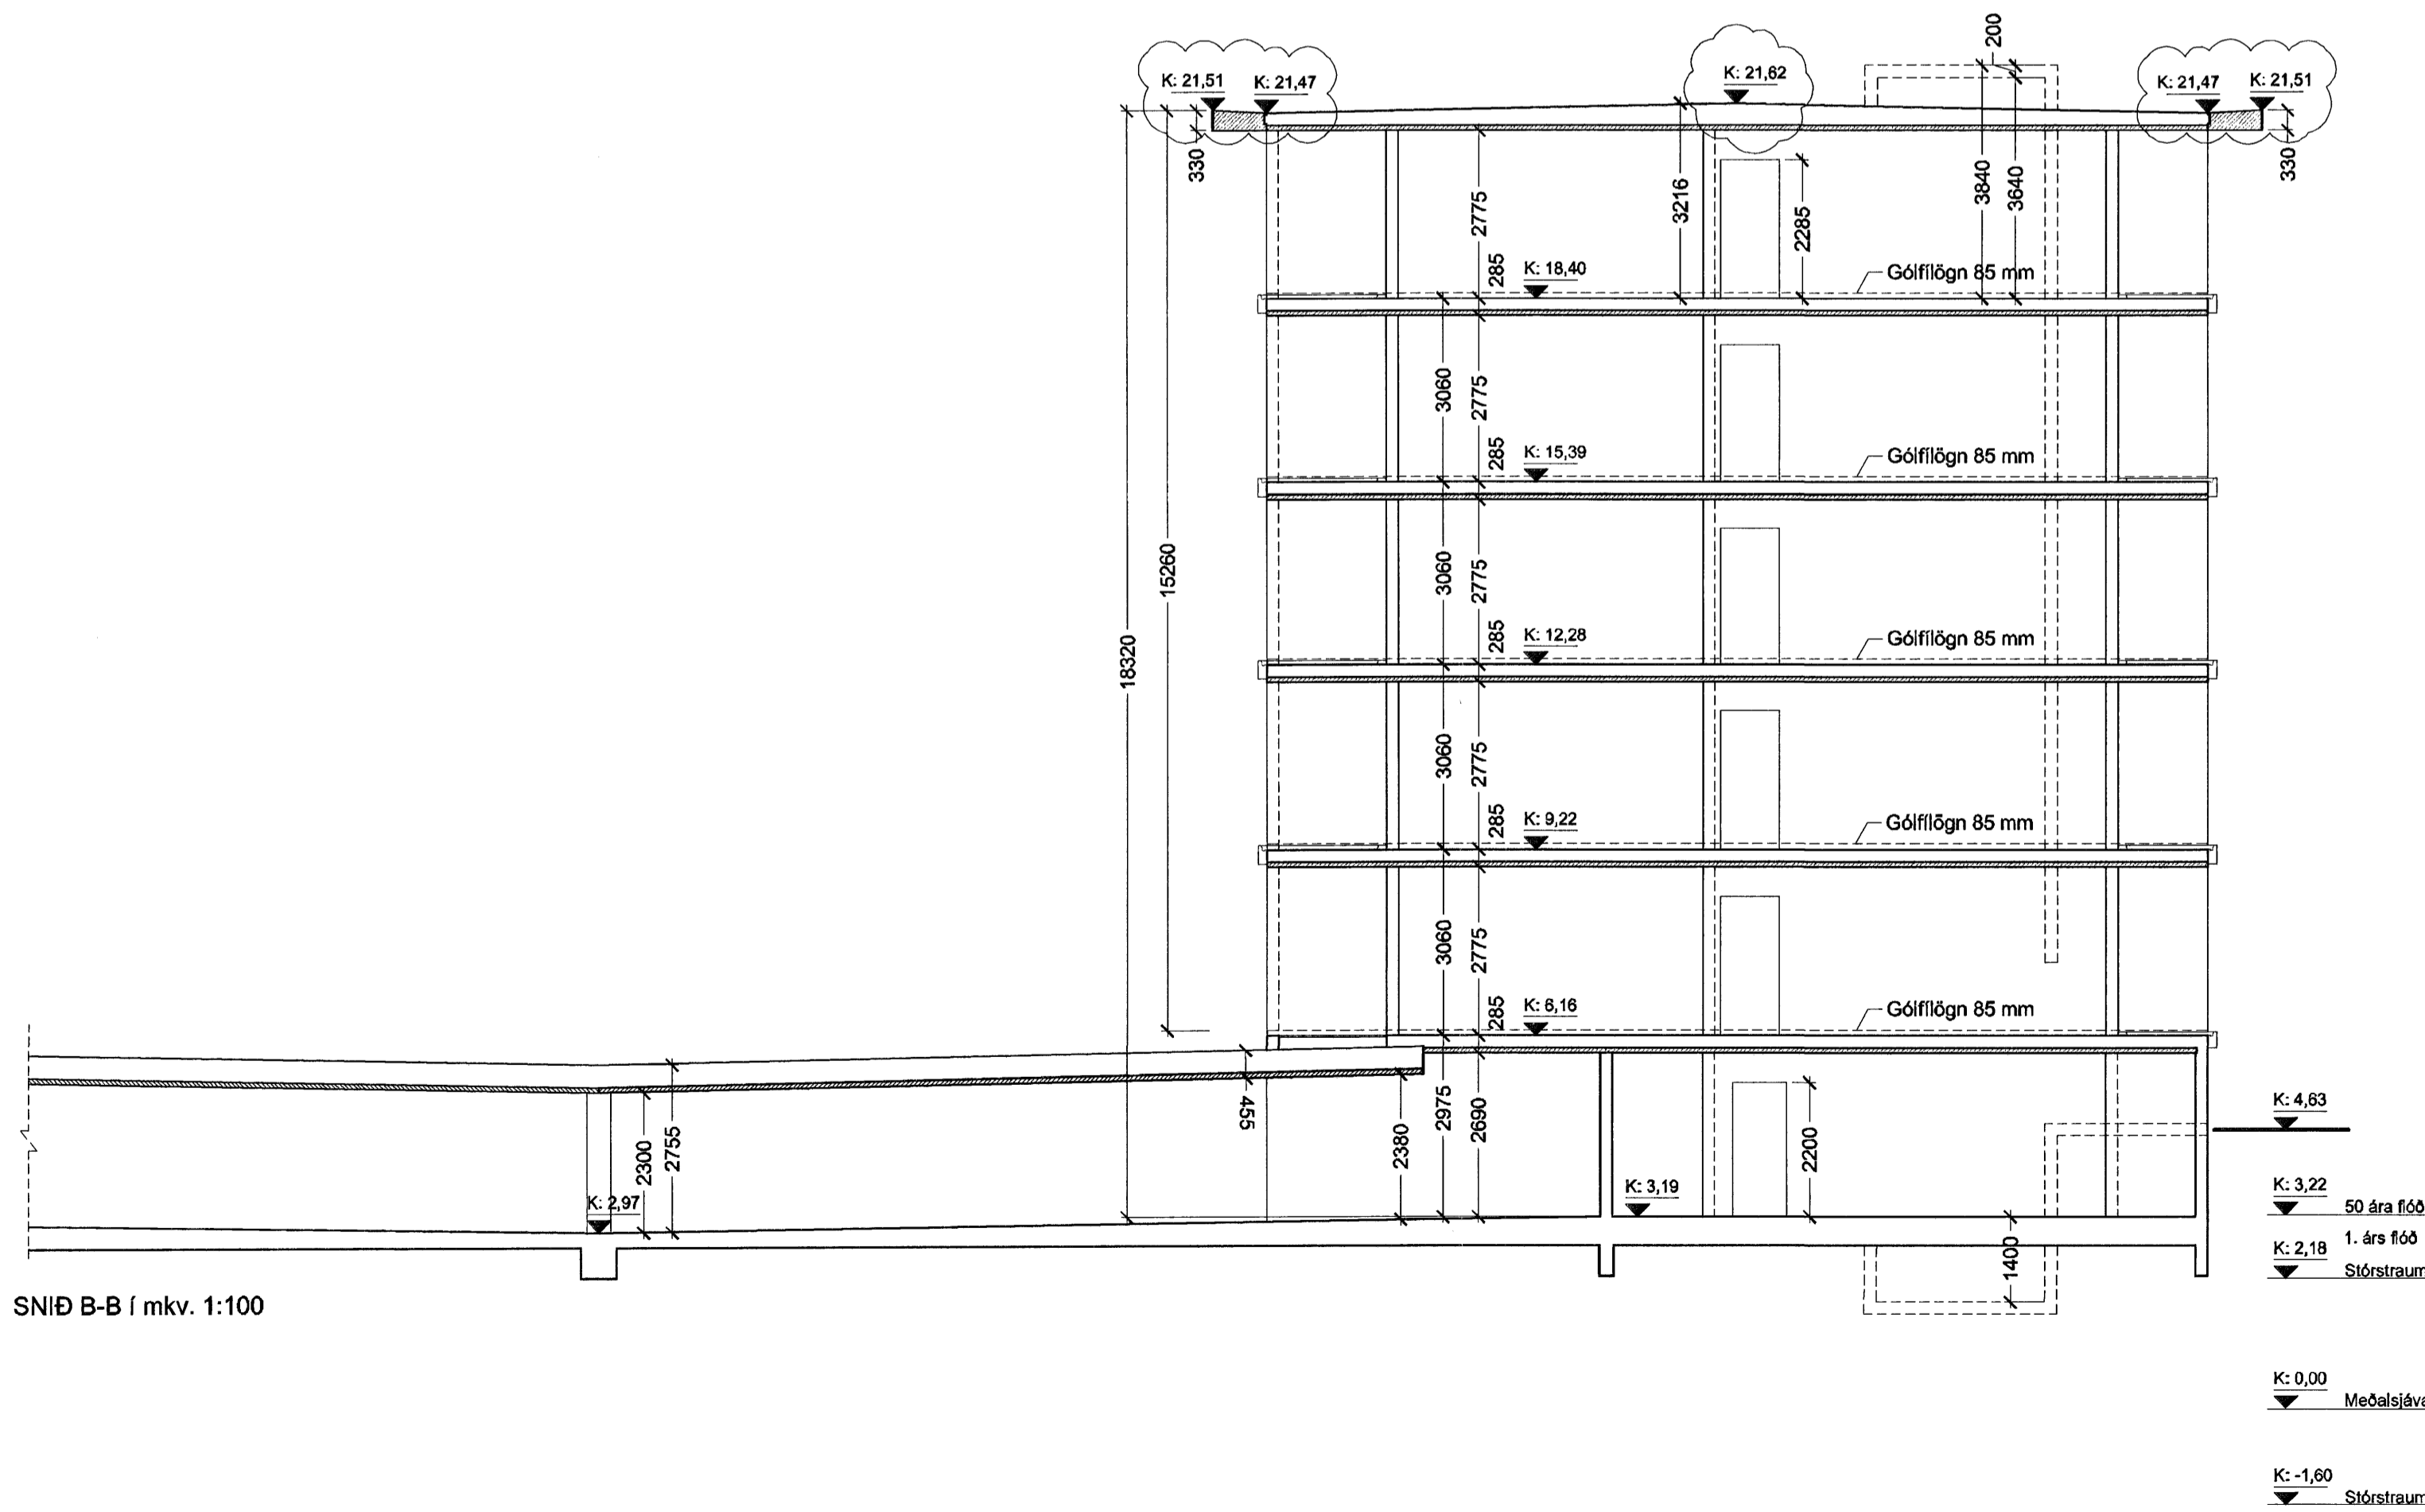

SNID B-B í mkv. 1:100

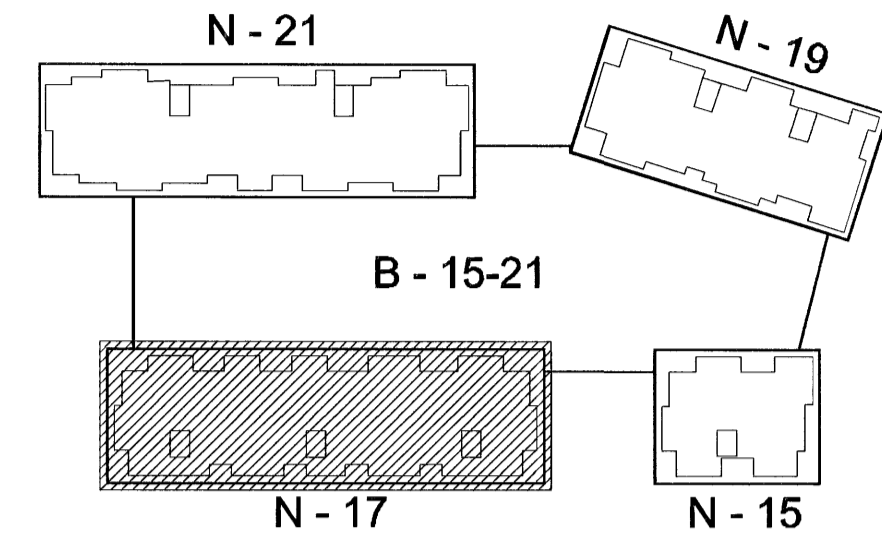

Lykilmynd í mkv. 1:1000

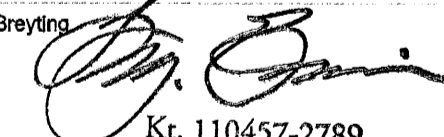B/01.06.2006/HÖG/ Nýyr kótar settir á snæðingur.  
 A/10.03.2006/HÖG/ Stöðveggr, reyklösun sett íng og tröppur lagðar.  
 Útgáfa / Dagsetning / Teiknari / Breyting  
  
 Kt. 110457-2789

**Norðurbakki 15-21**  
**Fjölbýlishús**  
 NORÐURBAKKI 17, MATSHLUTI 02 0446  
**VERKTEIKNINGAR**  
 STEYPUKUNNINGAR  
 SNEIÐING A-A OG B-B  
 MKV.: 1:100  
 DAGS: 06.12.2005  
 TEIKNAD: HÖG  
 SKRÁ: 0446-17-(29)3.05.dwg

**BATTERÍÐ**  
 ARKITEKTAR  
 Jón Ólafur Ólafsson FAI  
 kt: 090658-4099  
 Stjórður Einarsson FAI  
 kt: 110457-2789  
 Stjórður Harðarson FAI  
 kt: 030446-3999  
 kt: 521291-1259  
 Trönuhraun 1  
 Sí: 54 54 700 F: 54 54 701  
 Netfang: batteri@arkitekt.is  
 Heimasíða: www.arkitekt.is

© BATTERÍÐ EHF  
 ÖLL AFMÖT OG AFMÖTUN TEIKNINGAR AD HLUTA EÐA Í HEILD ER HÁÐ SKRIFLEGA LEYFI HÖFUNDA