



Grunnmynd kjallara í mkv. 1:100

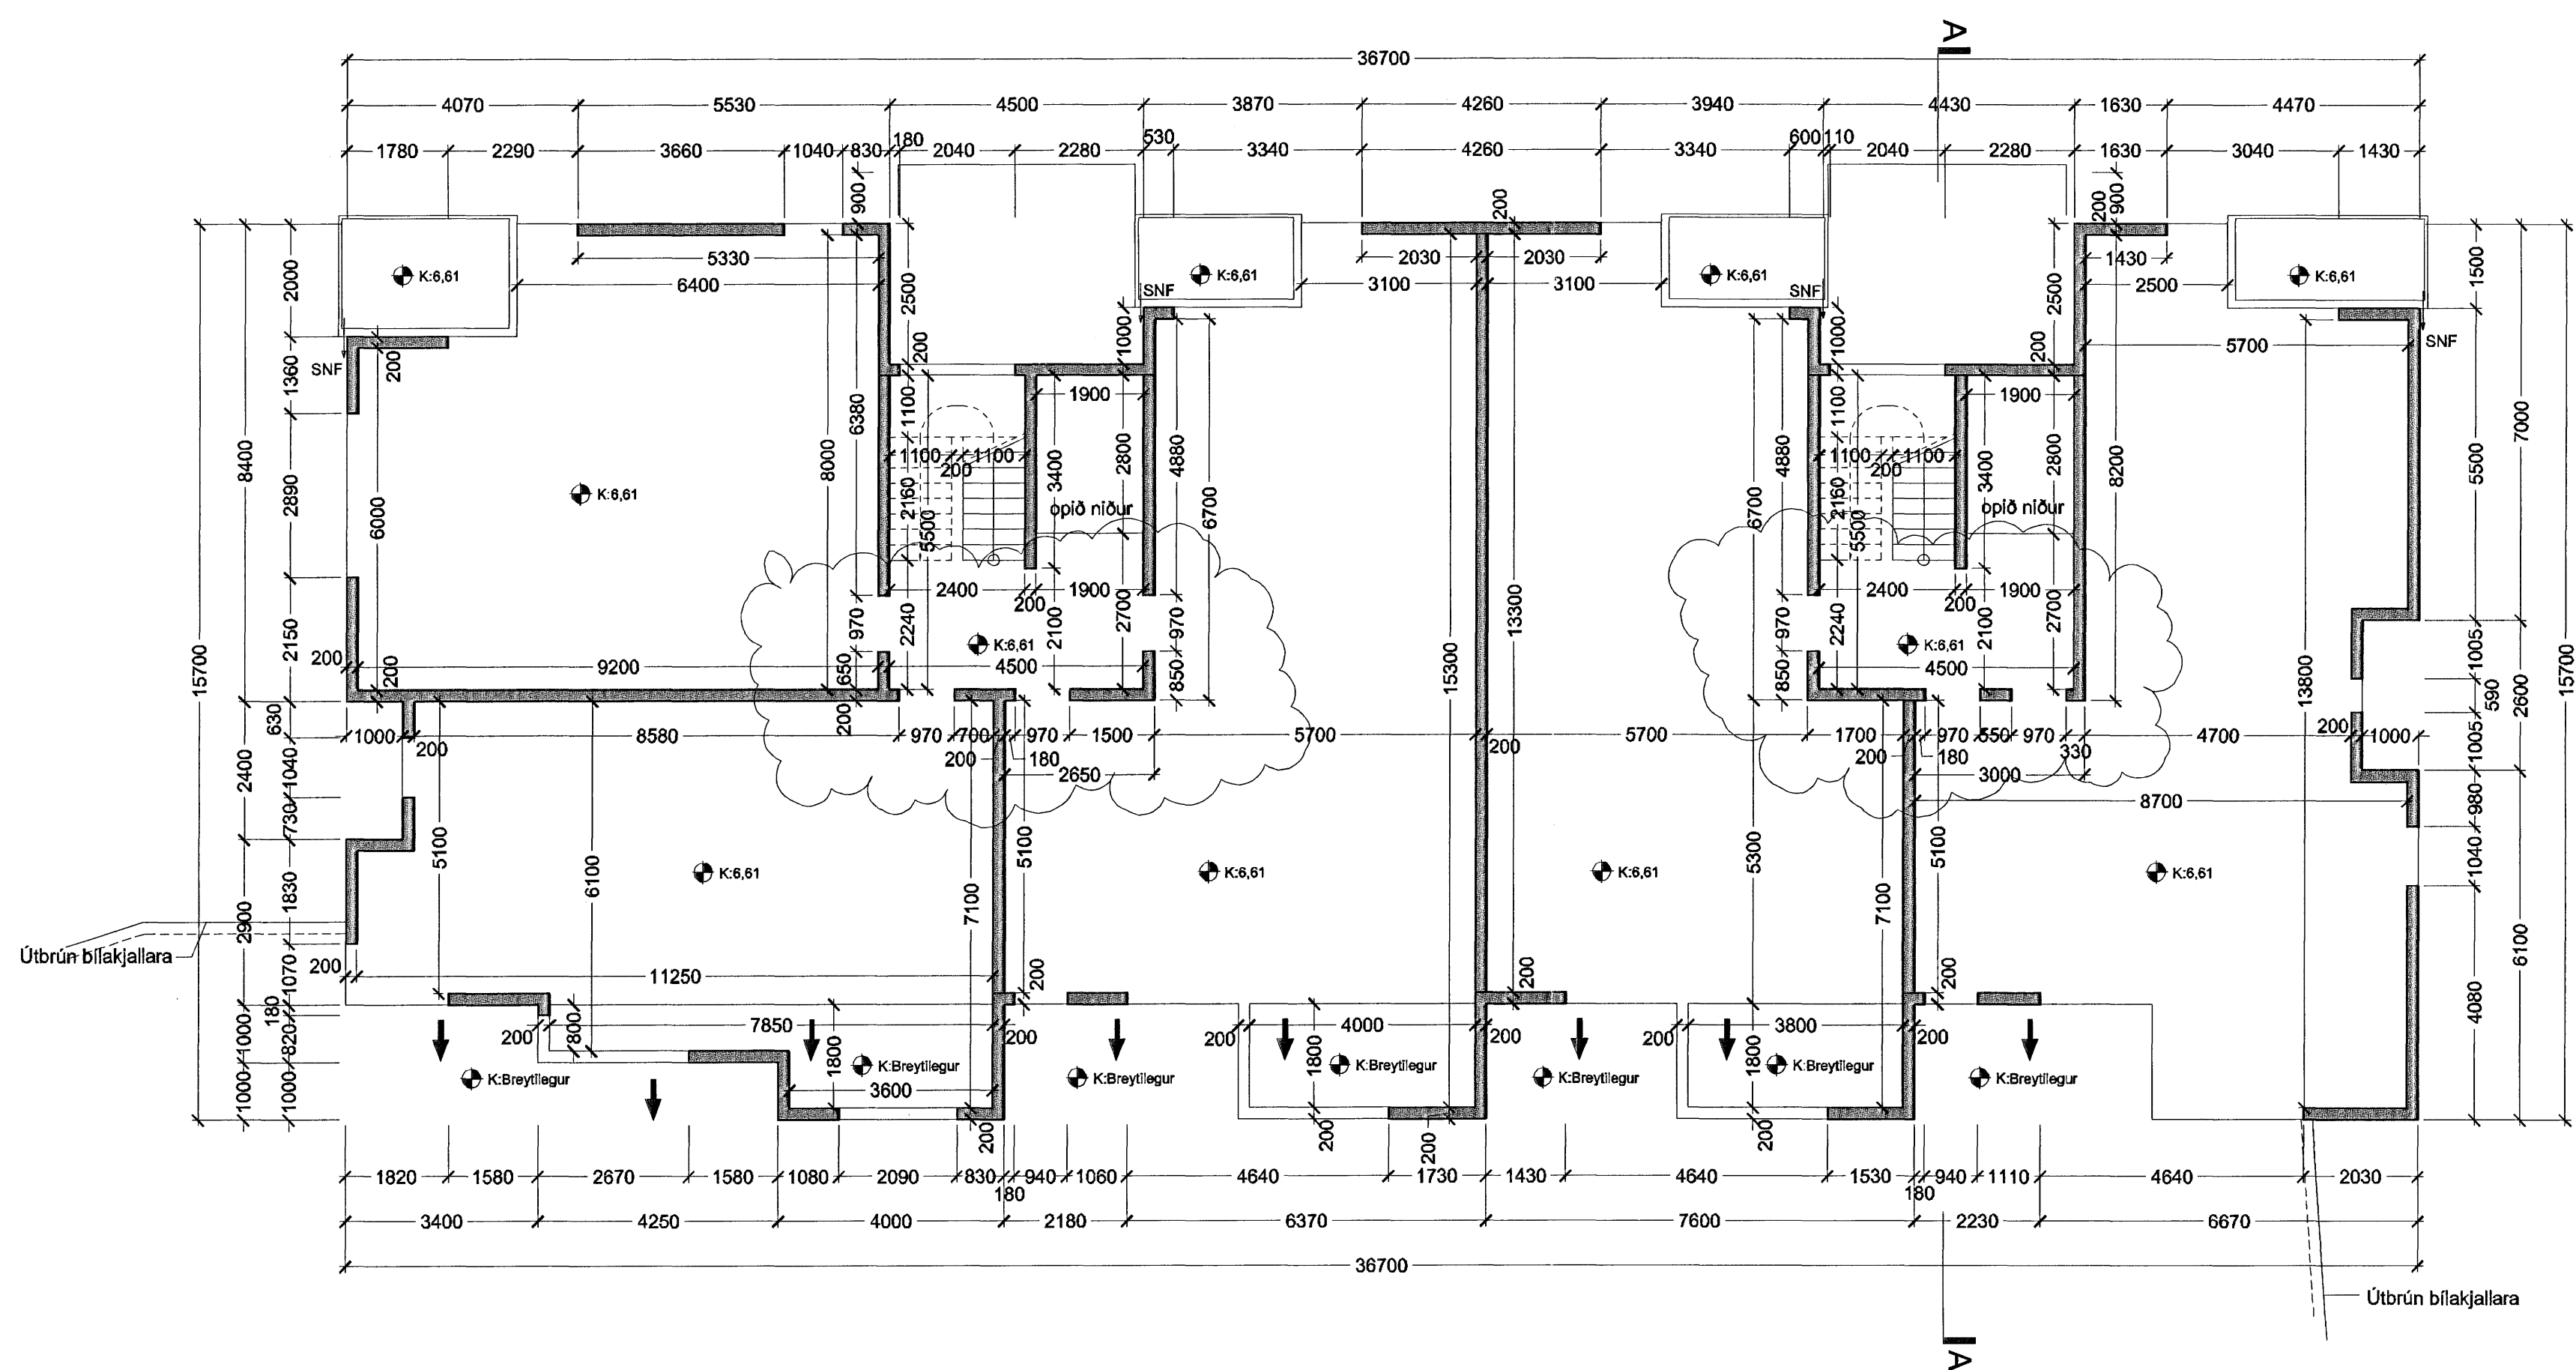

Grunnmynd 1. hæðar í mkv. 1:100

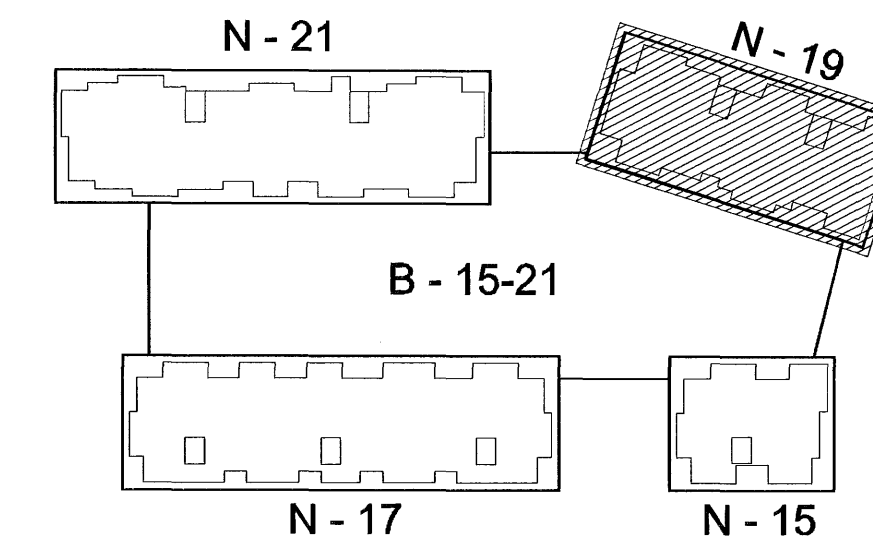

Lykilmynd í mkv. 1:1000

B/01.06.2006/HÖG/ Málteiningar lagfarðar í kjallara og á 1.hæð.
A/10.03.2006/HÖG/ Stobveggar, reyklosun sett inn og tröppur lagfarðar.
Útgáfa / Dagsetning / Teiknari / Breyting



Norðurbakki 15-21
Fjölbýlishús
NORÐURBAKKI 19, MATSHLUTL03 0446
VERKTEIKNINGAR
STEYPU- og FANGASKIL
GRUNNMÝND KJALLARA OG 1. HÆÐAR
MKV.: 1:100
DAGS: 12.01.2006
TEIKNAD: HÖG
SKRÁ: 0446-19-(29)3.01.dwg

(29)3.01

B

Jón Ólafur Ólafsson FAI
kt: 090658-4099

Sigurður Einarsson FAI
kt: 110457-2789

Sigurður Harðarson FAI
kt: 030446-3999

BATTERÍÐ
ARKITEKTAR

kt: 521291-1259
Trónuharaur 1

S: 54 54 700 F: 54 54 701
Netfang: batterid@arkitekt.is
Heimasíða: www.arkitekt.is

© BATTERÍÐ EHF
ÖLL AFRÖT OG AFRITUN TEIKNINGAR AB HELIUTA EDA Í HÉLD ER HÁÐ SKRIFLEGGU LEYFI HÖFUNDA