



Grunnmynd 2. hæðar í mkv. 1:100

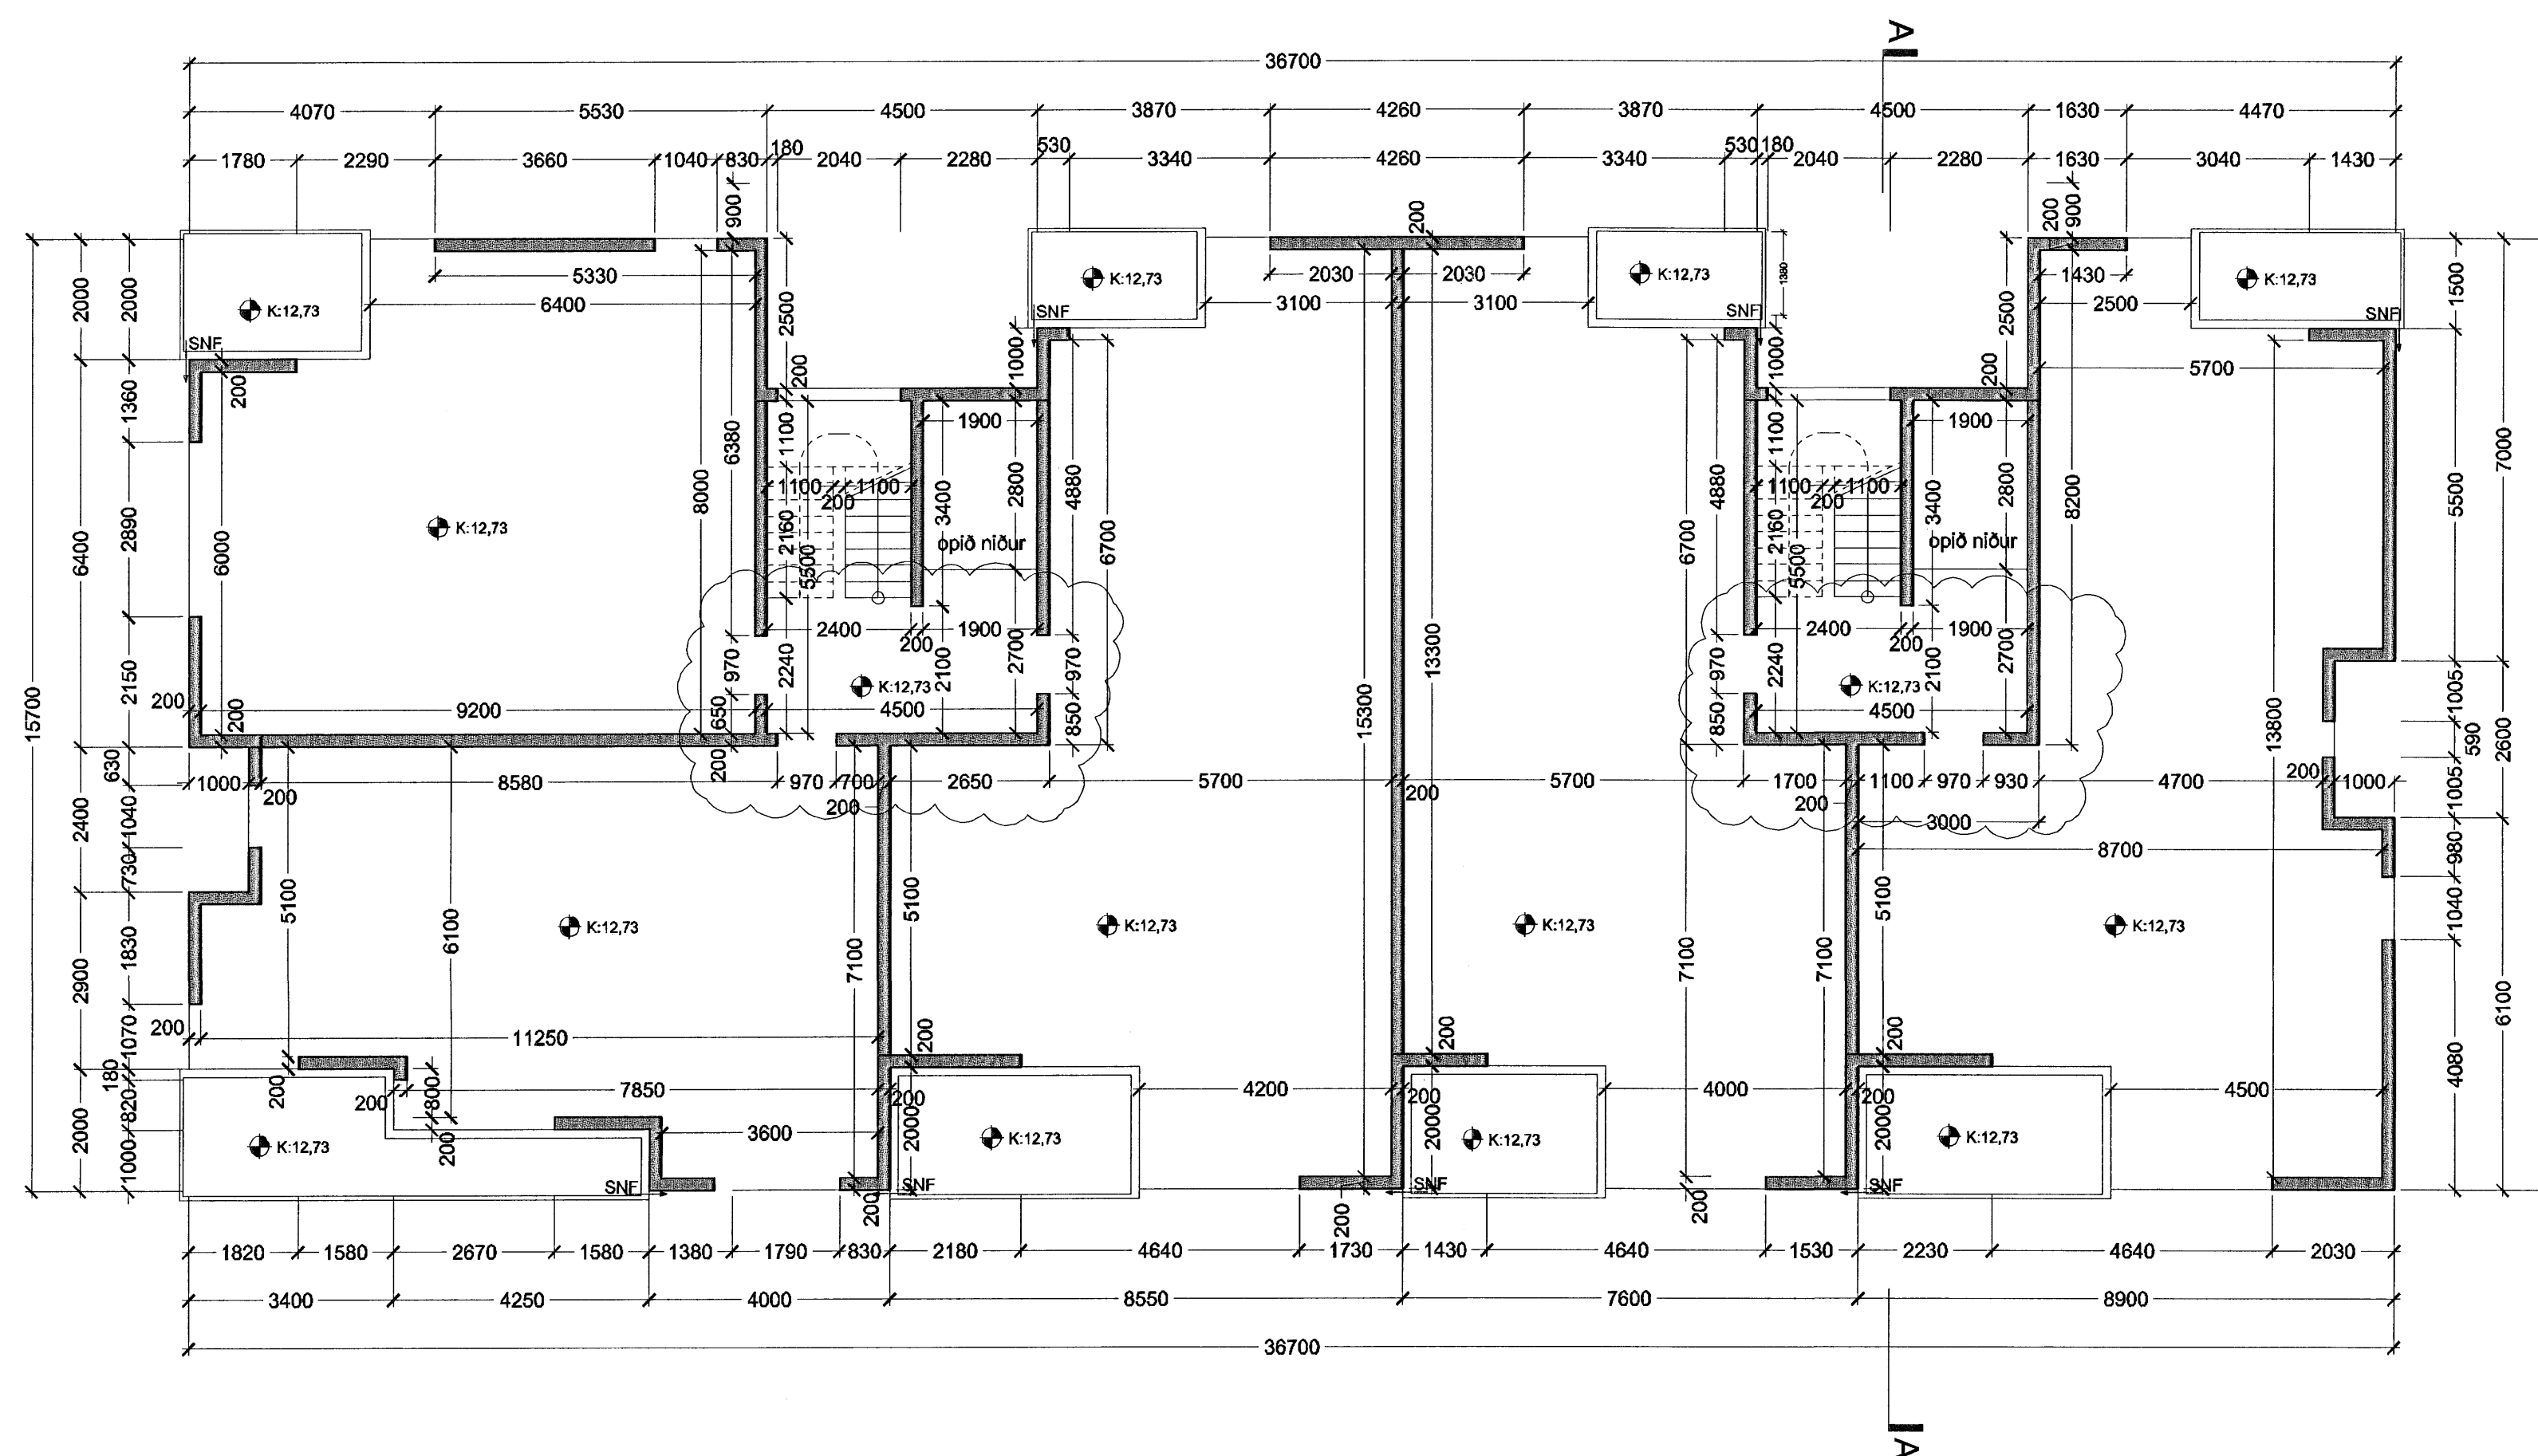

Grunnmynd 3. hæðar í mkv. 1:100

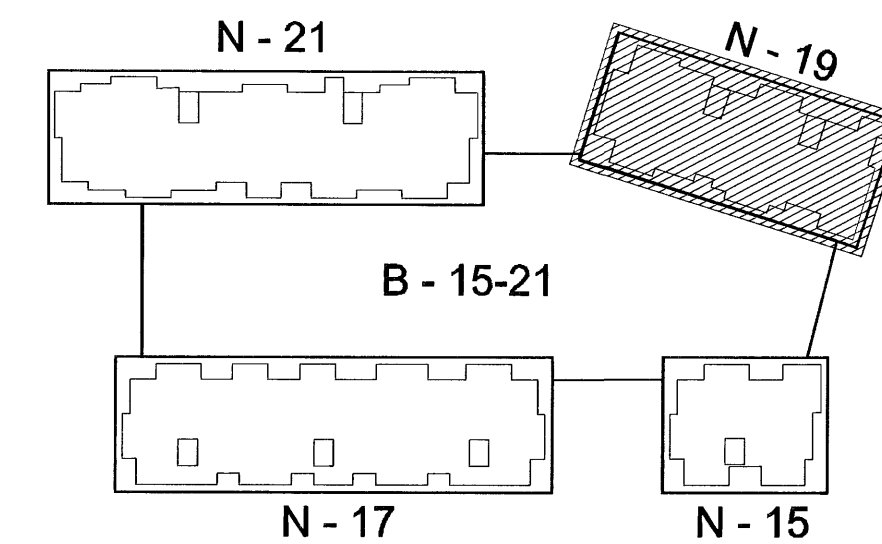

Lykilmynd í mkv. 1:1000

AV01.06.2006/HÖG/ Málsetningar lagferðar á 3.- og 2.hæð.  
Utgáfa / Dagsetning / Teiknari / Breyting



Kr. 110457-2789

Norðurbakki 15-21

Fjölbýlishús

NORÐURBAKKI 19, MATSHLUTI 03 0446

VERKTEIKNINGAR

STEYPUKINGINGAR


GRUNNMYND 2.- OG 3. HÆÐAR

MKV.: 1:100

DAGS: 12.01.2006

TEIKNAD: HÖG

SKRÁ: 0446-19-(29)3.02.dwg

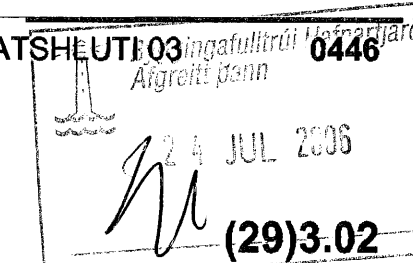

A

Jón Ólafur Ólafsson FAI  
kt: 090955-4099

Sigurður Einarsson FAI  
kt: 110457-2789

Sigurður Harðarson FAI  
kt: 030445-3299

**BATTERÍÐ**  
ARKITEKTAR

kt: 521291-1259

Trénuvraun 1

220 Hafnarfjörð

S: 54 54 700 F: 54 54 701

Netfang: batteri@arkitekt.is

Heimasíða: www.arkitekt.is

© BATTERÍÐ EHF

ÖLL AFRÖT OG AFRÖTUN TEIKNINGAR AD HELTA Eða HELD ER HÁÐ SKRIFLEGGU LEYFI HÖFUNDA