



Grunnmynd 4. hæðar í mkv. 1:100

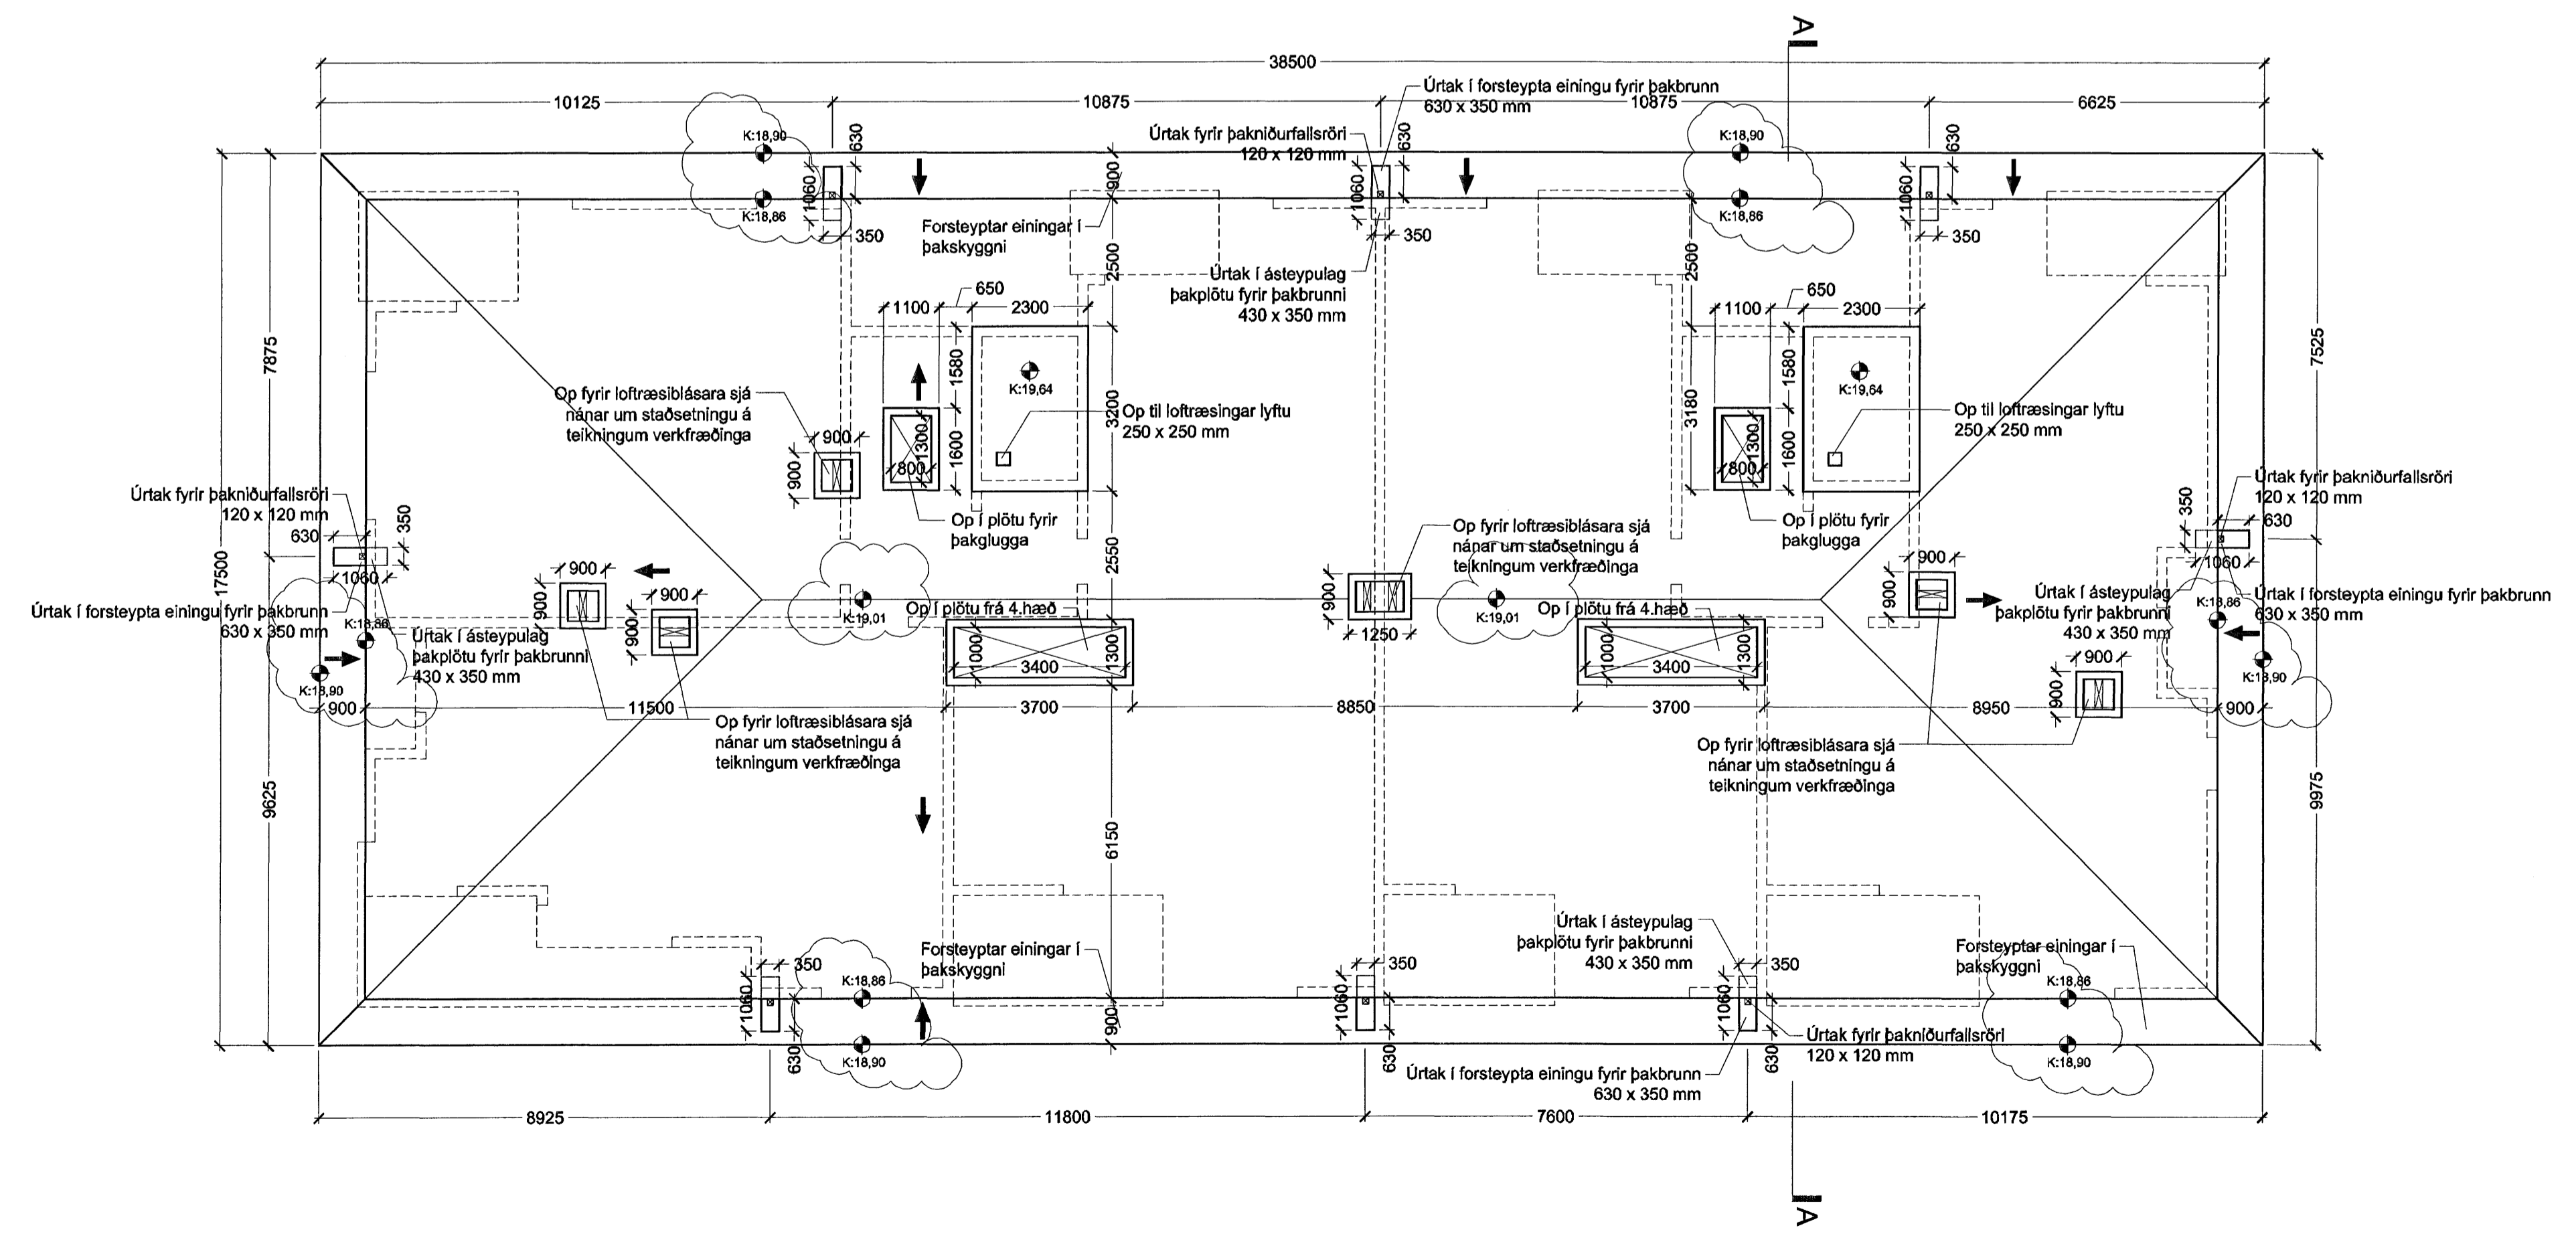

Grunnmynd þakhæðar í mkv. 1:100

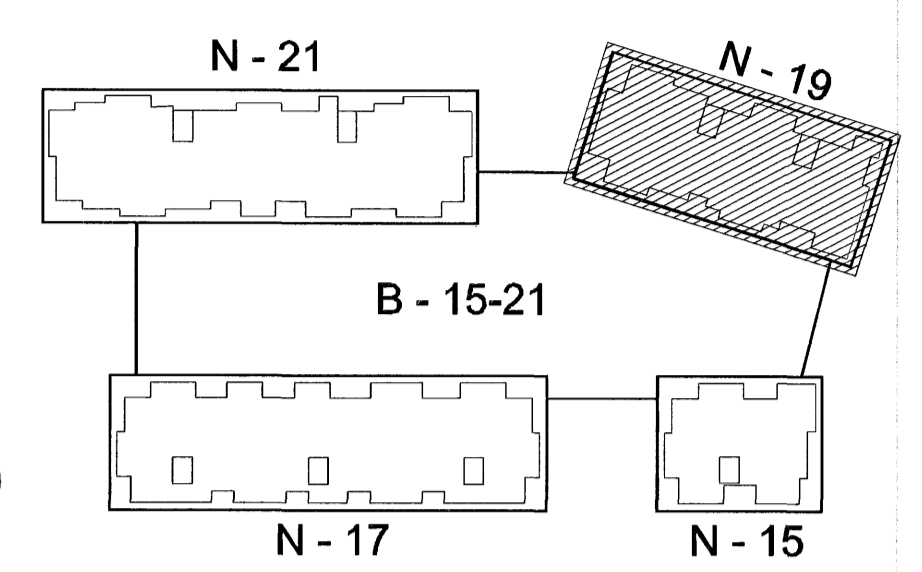

Lykilmynd í mkv. 1:1000

A/01.06.2006/HÖG/Málsetning lagferð 4. hæð, kotar settir inn á þak.
 Útgáfa / Dagsetning / Teiknari / Breyting
IAV
 Kt. 110457-2789

Norðurbakki 15-21
 Fjölbýlishús
 NORDURBAKKI 19, MATSHLUTI 03
 VERKTEIKNINGAR
 STEYPUKUNINGAR
 GRUNNMÝND 4.- OG ÞAKHEDAR
 MKV.: 1:100
 DAGS: 12.01.2006
 TEIKNAD: HÖG
 SKRÁ: 0446-19-(29)3.03.dwg

BATTERÍÐ
 ARKITEKTAR
 Jón Ólafur Ólafsson FAI
 kt. 090658-4099
 Sígurður Einarsson FAI
 kt. 110457-2789
 kt. 521291-1259
 Trúnaðsheimi 1
 220 Hafnarfjörður
 Sí: 54 54 700 F: 54 54 701
 Netfang: batteri@arkitekt.is
 Heimasíða: www.arkitekt.is