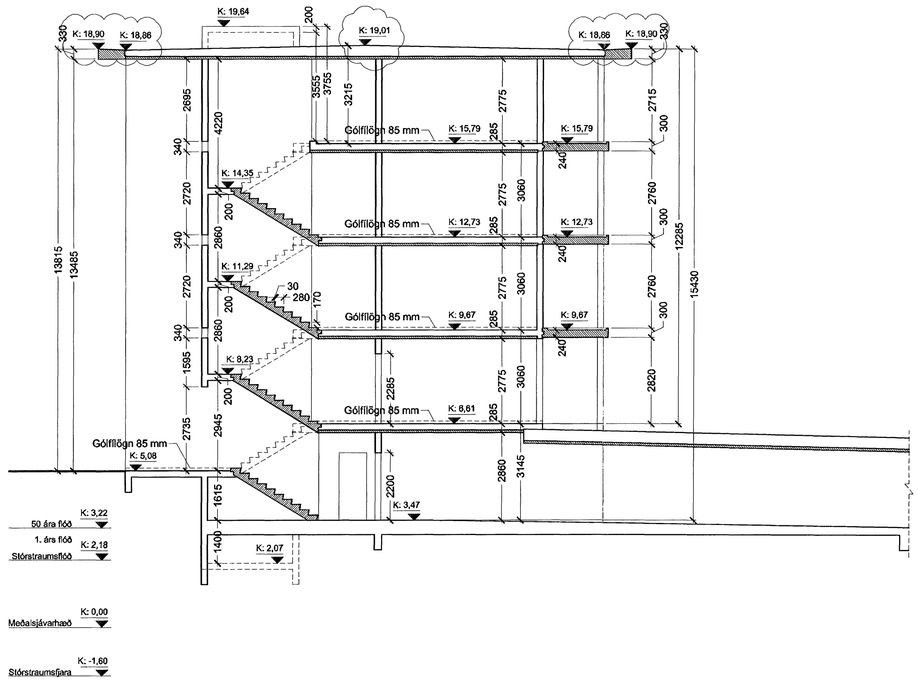

SNIÐ A - A í mkv. 1:100

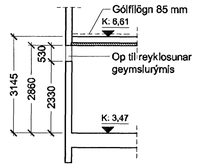

Prinsipsneiðing í reyklosunarop

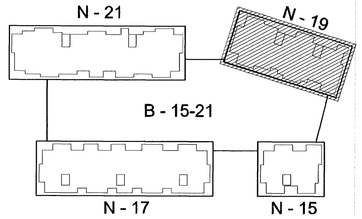

Lykilmynd í mkv. 1:1000

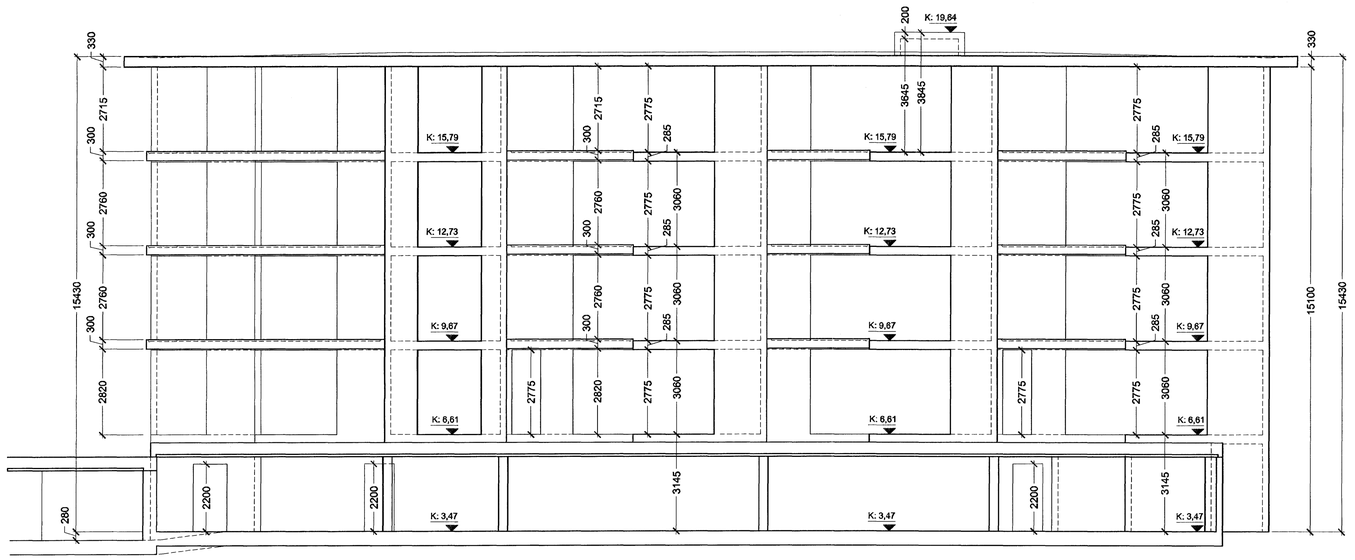

Suðaustur útlit í mkv. 1:100

B/01.06.2006/HÖG/ Nýir kótar settir á þak.
A/10.03.2006/HÖG/ Stoðveggir, reyklosun sett inn og tröppur lagfærðar.
Útgáfa / Dagsetning / Teiknari / Breyting

ÍAV Kt. 110457-2789

Norðurbakki 15-21

Fjölbýlishús

NORÐURBAKKI 19, MATSHLUTI 03 **0446**

VERKTEIKNINGAR

STEYPUTEIKNINGAR
SNEIÐING A-A OG STEYPUÚTLIT

MKV.: 1:100
DAGS: 12.01.2006
TEIKNAÐ: HÖG
SKRÁ: 0446-19-(29)3.04.dwg

Byggingafulltrúi Hafnarfjarðar
Afgreitt þann
24. JÚL. 2006
(29)3.04
B

Jón Ólafur Ólafsson FAÍ
kt: 090658-4099

Sigurður Einarsson FAÍ
kt: 110457-2789

Sigurður Harðarson FAÍ
kt: 030446-3999

BATTERÍIÐ
ARKITEKTAR
kt: 521291-1259
Trönuhrauni 1
220 Hafnarfirði

S: 54 54 700 F: 54 54 701
Netfang: batteri@arkitekt.is
Heimasíða: www.arkitekt.is

© BATTERÍIÐ EHF
ÖLL AFNOT OG AFRITUN TEIKNINGAR AÐ HLUTA EÐA Í HEILD ER HÁÐ SKRIFLEGU LEYFI HÖFUNDA

VIÐHENGI: 19-04-STEYPA, 19-ÞAK-STEYPA

Öll mál eru í mm. Mælið ekki af teikningum. Öll mál athugist á staðnum. Ósamræmi í teikningum og vafaatriði skal tilkynna arkitektum strax.