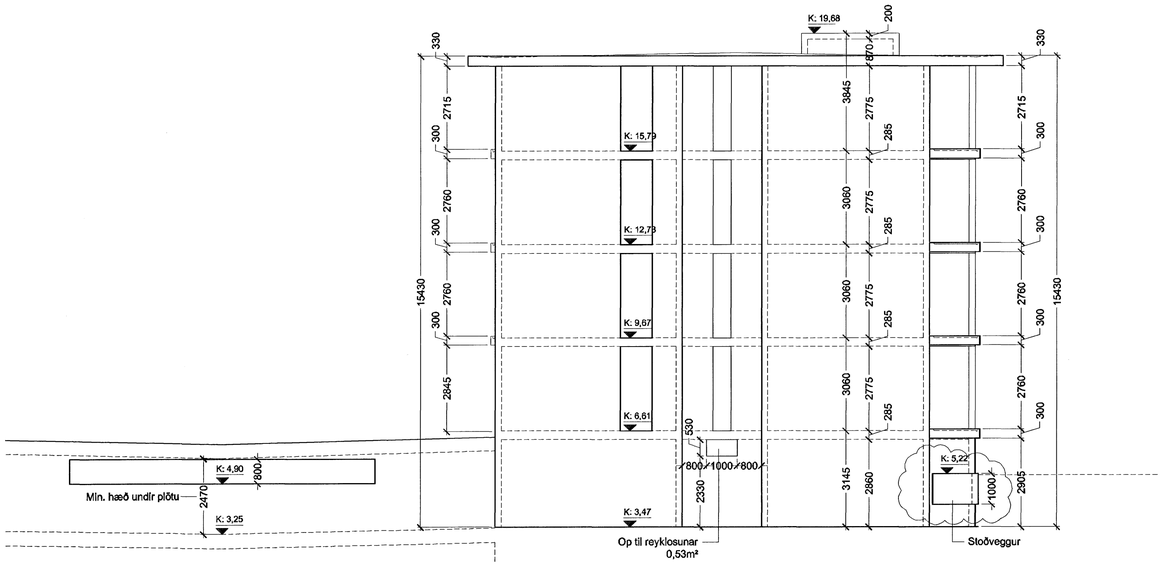

Norðaustur útlit í mkv. 1:100

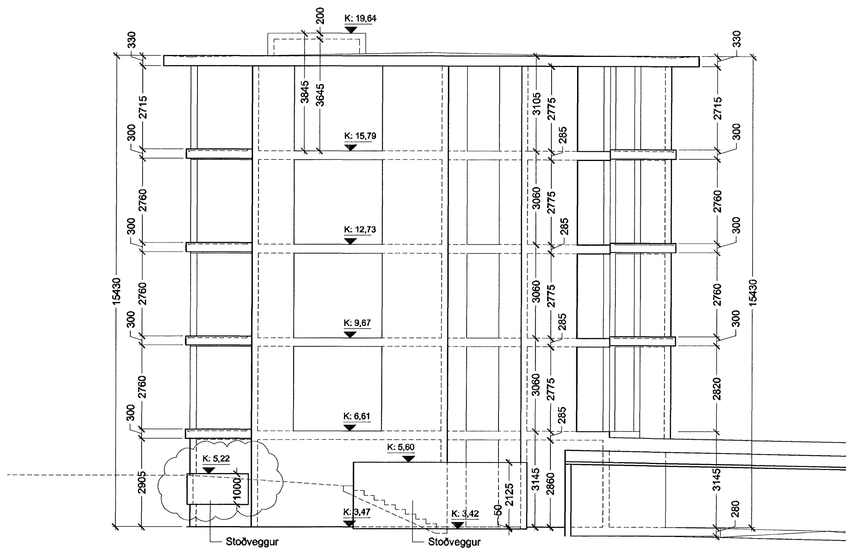

Suðvestur útlit í mkv. 1:100

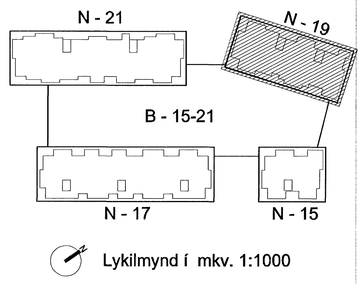

Lykilmynd í mkv. 1:1000

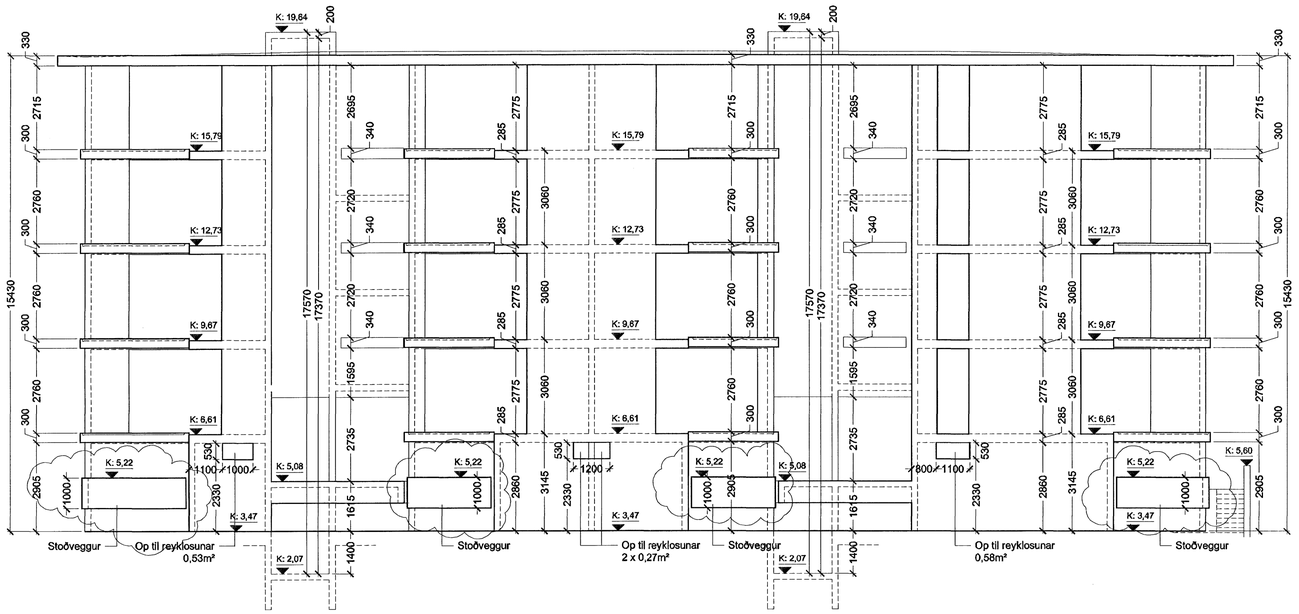

Norðvestur útlit í mkv. 1:100

C/01.08.2006/HÖG/ Hæð á stoðveggjum lagfærð.
B/30.03.2006/JBE/ Gat fyrir loftrist í bílgeymslu hæðarsett á norðausturútlíti
A/10.03.2006/HÖG/ Stoðveggir, reyklosun sett inn og tröppur lagfærðar.

Útgáfa / Dagsetning / Teiknari / Breyting

ÍAV

Kt. 110457-2789

Norðurbakki 15-21

Fjölbýlishús

NORÐURBAKKI 19, MATSHLUTI 03 **0446**

VERKTEIKNINGAR

STEYPUTEIKNINGAR
STEYPUÚTLIT

MKV.: 1:100
DAGS: 12.01.2006
TEIKNAÐ: HÖG
SKRÁ: 0446-19-(29)3.05.dwg

Byggingarfulltrúi Hafnarfjarðar
Afgreitt þann
24 JUL 2006
(29)3.05

C

Jón Ólafur Ólafsson FAÍ
kt: 090658-4099

Sigurður Elnarsson FAÍ
kt: 110457-2789

Sigurður Harðarson FAÍ
kt: 030446-3999

BATTERÍIÐ ARKITEKTAR
kt: 521291-1259
Trönuhraunl 1
220 Hafnarfirði

S: 54 54 700 F: 54 54 701
Netfang: batteri@ark.tekt.is
Heimasíða: www.ark.tekt.is

© BATTERÍIÐ EHF
ÖLL AFNOT OG AFRITUN TEIKNINGAR AÐ HLUTA EÐA Í HELD ER HÁÐ SKRIFLEGU LEYFI HÖFUNDA

VIÐHENGI: 19-04-STEYPA, 19-ÞAK-STEYPA

Öll mál eru í mm. Mælið ekki af teikningum. Öll mál athugist á staðnum. Ósamræmi í teikningum og vafaatriði skal tilkynna arkitektum strax.