



Austur hlíð í mkv. 1:100

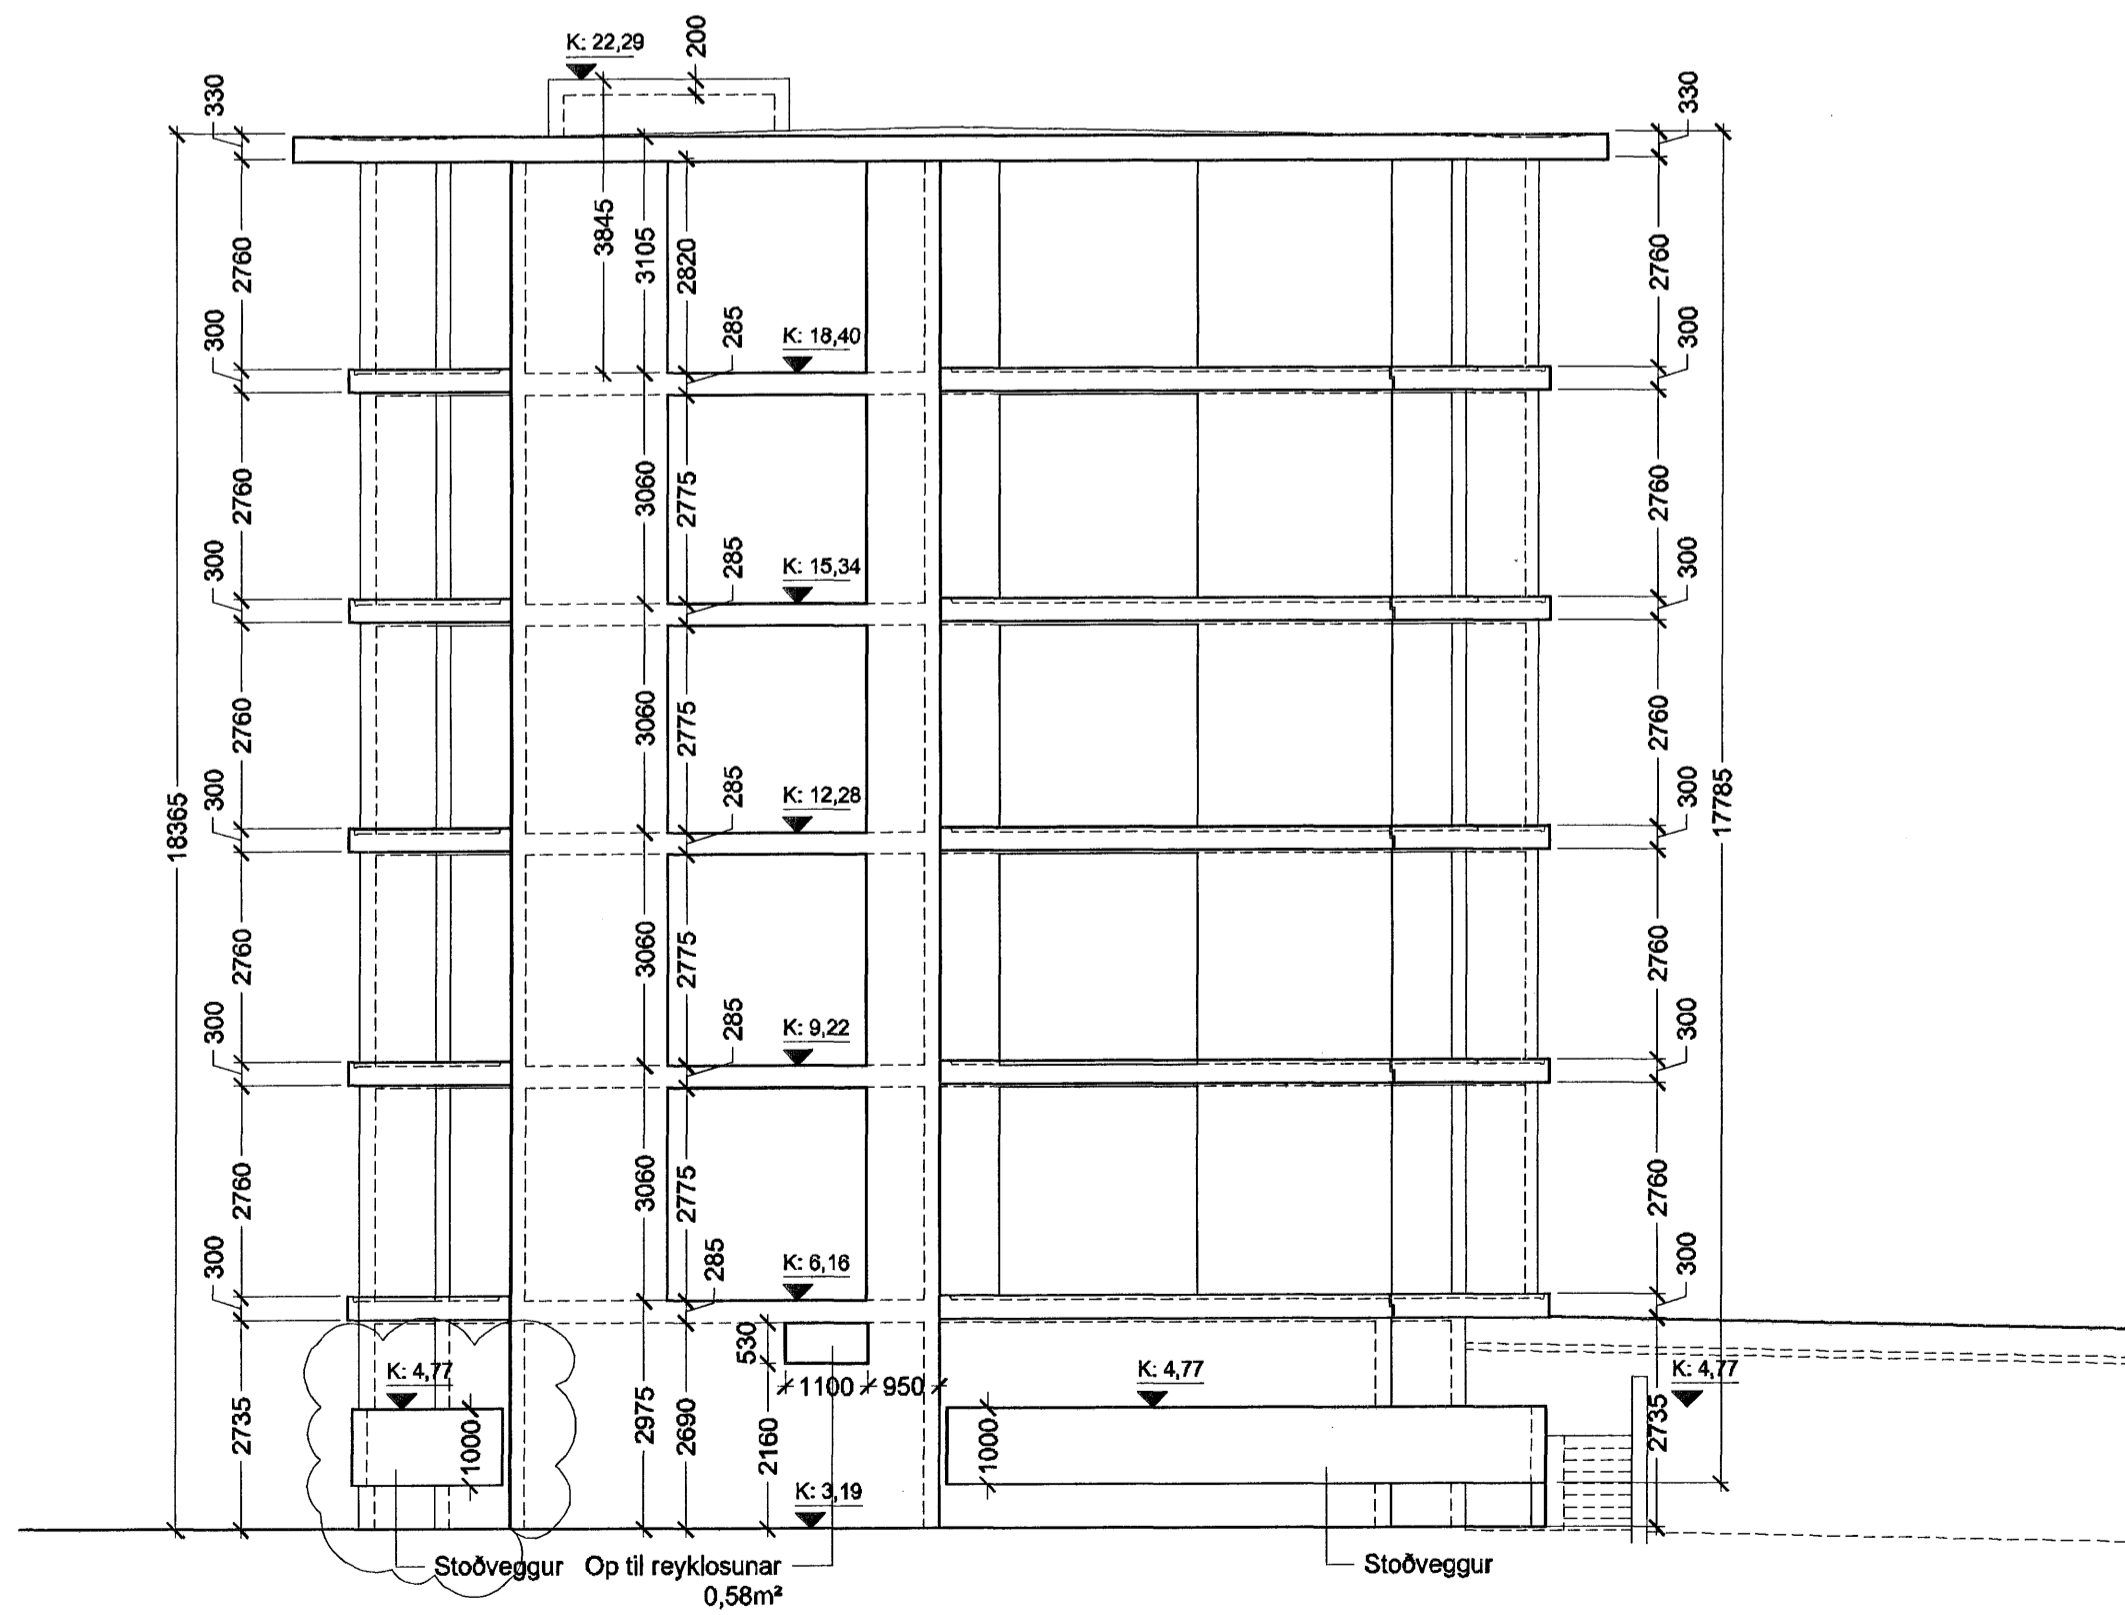

Suður útlit í mkv. 1:100

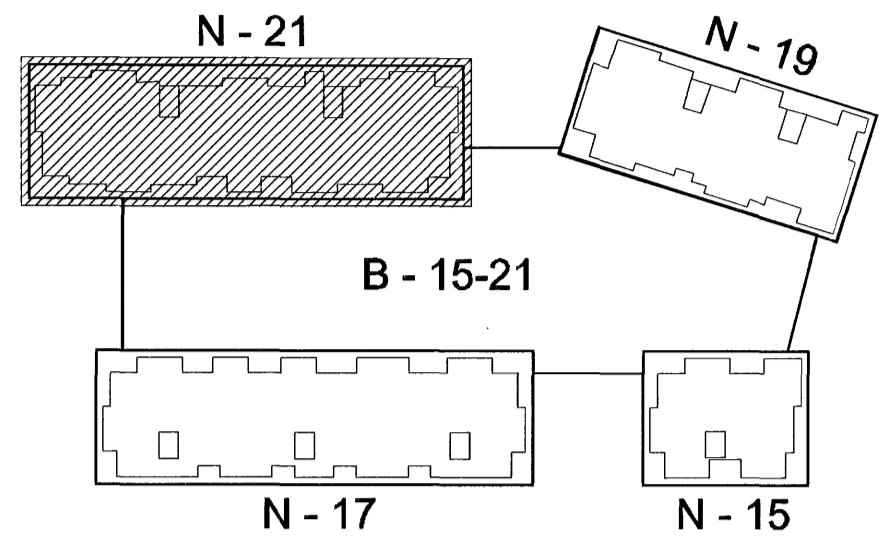

Lykilmynd í mkv. 1:1000

A/01.06.2006/HÖG/ Hæð stoðvegga lagfærð.
Útgáfa / Dagsetning / Teiknari / Breyting




Norðurbakki 15-21

Fjölbýlishús

NORÐURBAKKI 21, MATSHLUTI 04 0446

VERKTEIKNINGAR

STEYPUVEIKNINGAR


STEYPUÚTLIT

MKV.: 1:100

DAGS.: 10.03.2006

TEIKNAD: HÖG

SKRÁ: 0446-21-(29)3.06.dwg

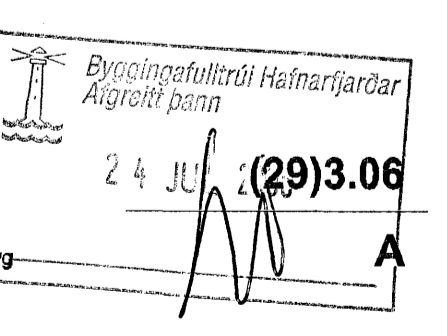

Jón Ólafur Ólafsson FAI
Kt. 090658-4099

Sigurður Einarsson FAI
Kt. 110457-2789

Sigurður Harðarson FAI
Kt. 030446-3999

BATTERÍÐ
ARKITEKTAR

Kt. 521291-1259
Trénuhraun 1
220 Hafnarfjörð

S: 54 54 700 F: 54 54 701
Netfang: batteri@arkitekt.is
Hafnasíða: www.arkitekt.is

© BATTERÍÐ EHF
ÖLL AFRÖT OG AFRITUN TEIKNINGAR AF HLUUTA EDA Í HEILD ER Í HÁÐ SKRIFLEGGU LEYTI HÖFUNDA