




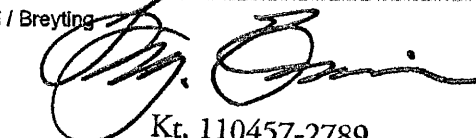
Austur útlit í mkv. 1:100

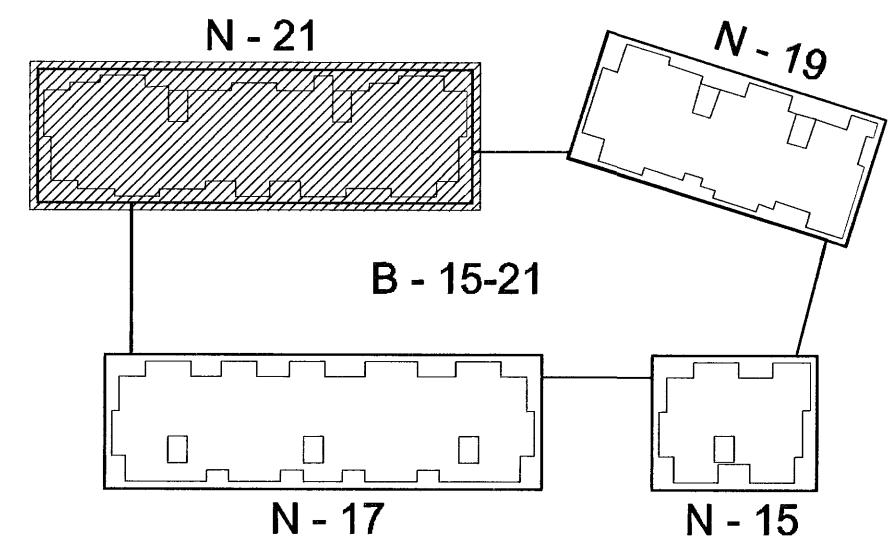

Lykilmynd í mkv. 1:1000

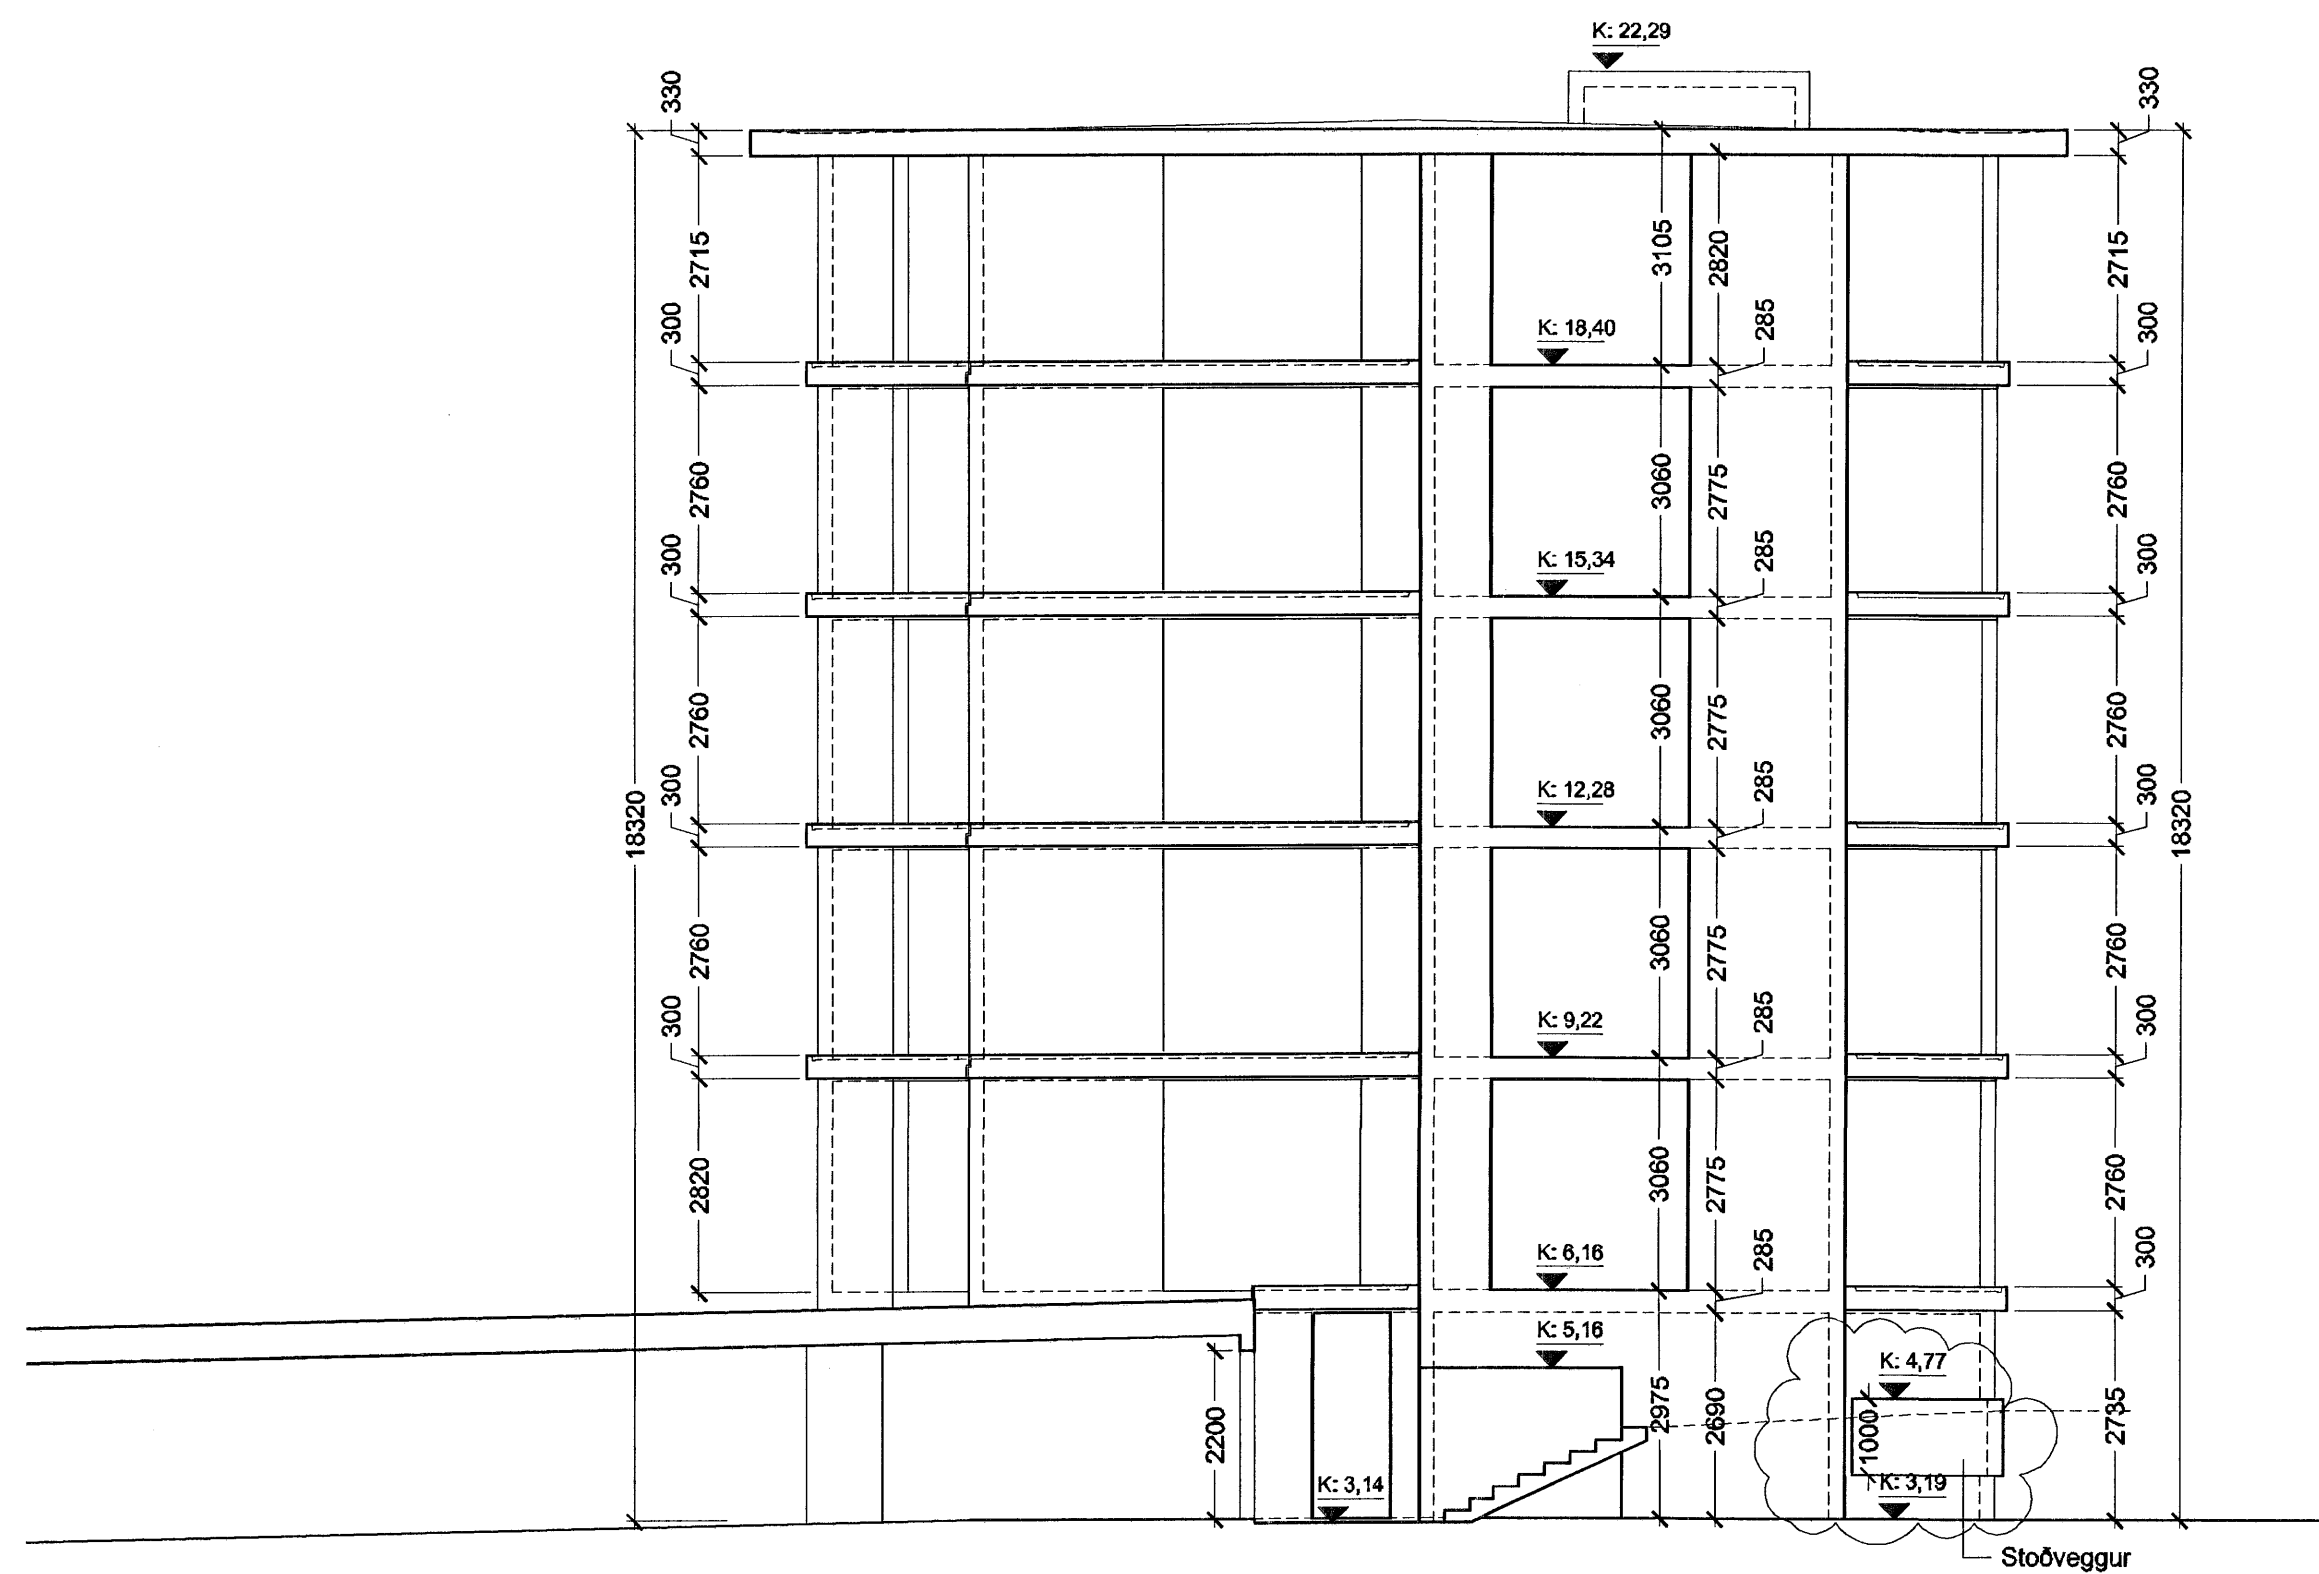

Norður útlit í mkv. 1:100

A/01.06.2006/HÖG/ Hæð stoðvegga lagferð.
 Útgáfa / Dagsetning / Teiknari / Breyting
 **IAV** 
 Kt. 110457-2789

Norðurbakki 15-21
 Fjölbýlishús
 NORDURBAKKI 21, MATSHLUTI 04
 Algtætt þann
 STEYPUÚTLIT 24 JUN 2006
 (29)3.07
 MKV.: 1:100
 DAGS: 10.03.2006
 TEKNAD: HÖG
 SKRÁ: 0446-21-(29)3.07.dwg

BATTERÍÐ
 ARKITEKTAR
 Jón Ólafur Ólafsson FAI kt: 090658-4099
 Sígurður Einarsson FAI kt: 110457-2789
 S: 54 54 700 F: 54 54 701
 Netfang: batteri@arkitekt.is
 Heimasíða: www.arkitekt.is