


Skýringar:
 Á teikningu B-01 eru almennar skýringar og öll lágmarks ákvæði varðandi steypu og bendistál t.d. frágangur á járnum kringum op og brúnir og fl. Gólfkótar í steypuvirki þ.e. steypum plötum, eru 50 mm neðar en endanlegur kóti frágenginnar plötu.
 Um nákvæma stærð og staðsetningu einstakra byggingahluta. Sjá nánar á sérteikningum aðalhönnuðar.
 Göt og raufar (sjá laganatekn.)

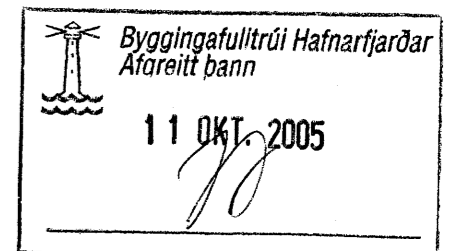

Breyting 1: Gólfkótar lækkaðir, eru nú 50mm fyrir neðan endanlega gólfhæð

VEKTOR - hönnun og ráðgjöf - Nýbýlavegi 8, 200 Kópavogi.		Sigurður Hafsteinsson byggingatæknifræðingur Nr. 030859-7749 Símt. 554-6650 fax: 554-6669.	
Teikn. nr. _____ Samþykkt _____		Br.1 26.09.05 Br. _____ Dags. _____	
Tiltvisun á teikningu _____		Fléttuvellir 10, Hafnarfirði	
Hannað KÁ		Teiknað KÁ	
Dagssetning 15.09.05		Verk nr. A-05-08-34 Mælikvarði 1:50 Teikn. nr. B-02	