


Afstöðumynd 1:500

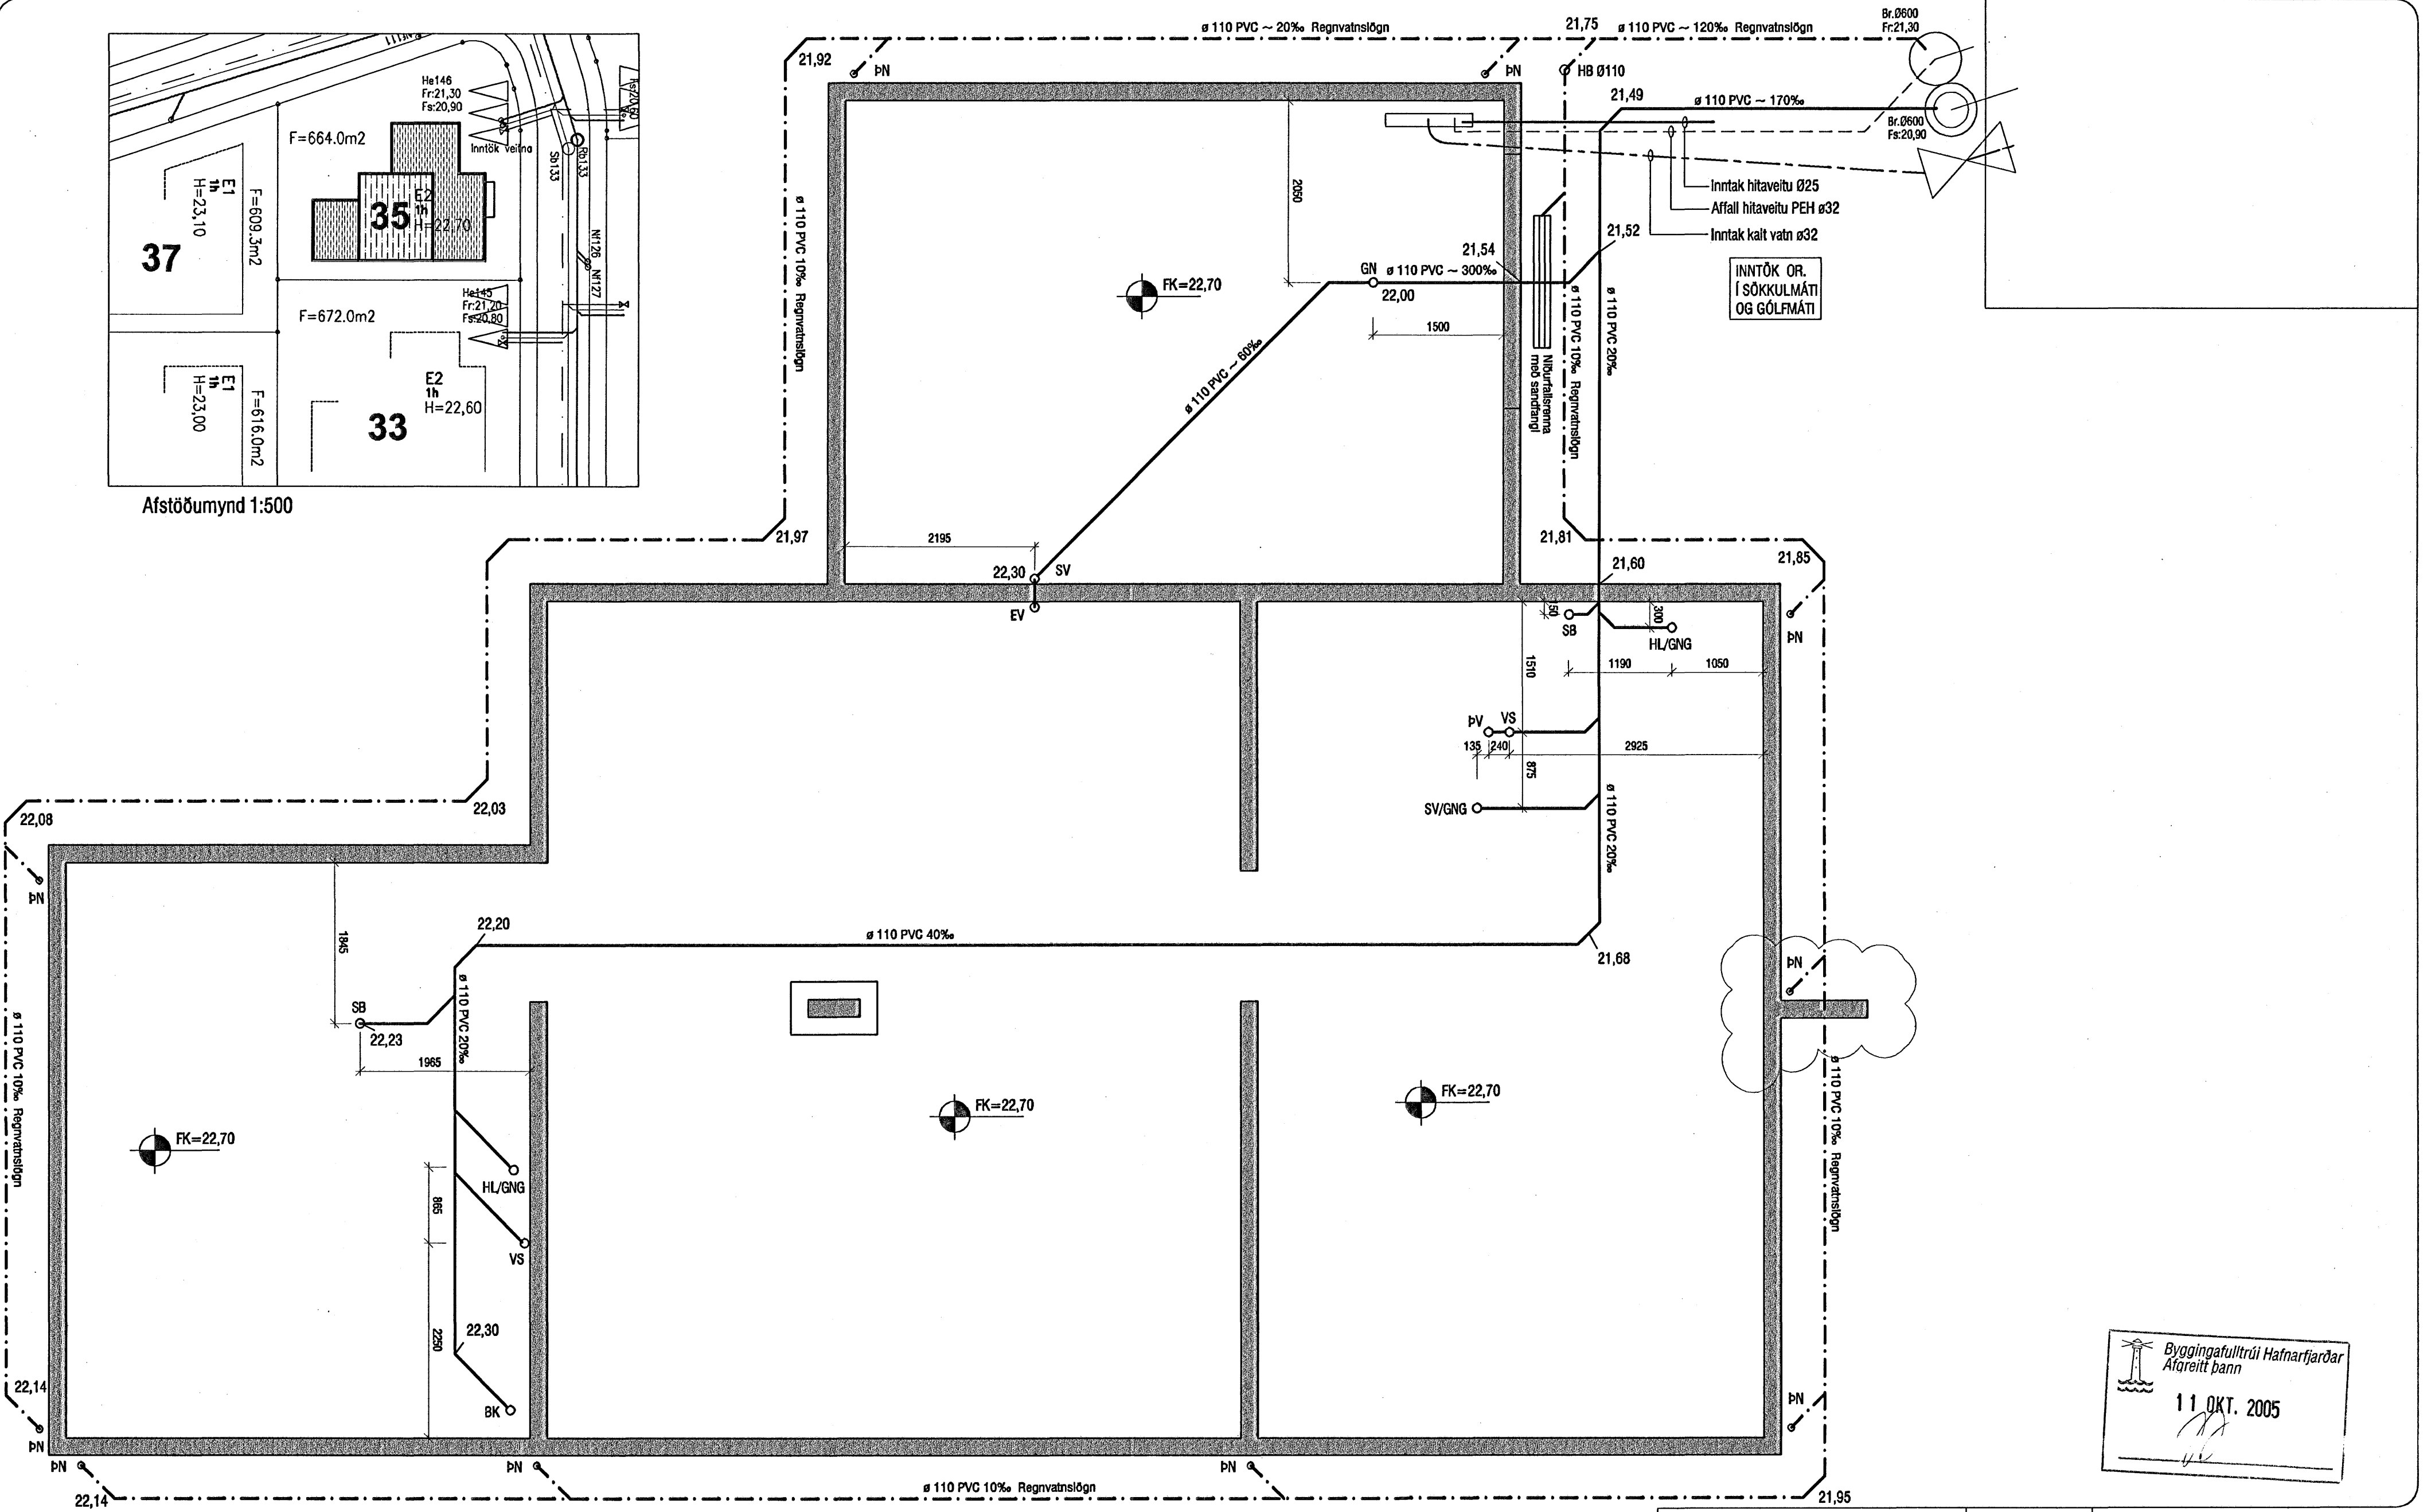

Göt í sökkulveggi (300*300) skulu vera í kóta sem er 10 cm neðar en rennsliskótar.

Byggingafultrúi Hafnarfjarðar
Aforeitt bann
11. OKT. 2005

VEKTOR - hönnun og ráðgjöf - Nýbýlavegl 8, 200 Kópavogi.		Sigurður Hafsteinsson byggingateknifræðingur Nt. 030859-7749 sími: 554-0650 fax: 554-0669.		FLÉTTUVELLIR 35, HAFNARFIRÐI	
Telkn. nr. Tílfun & fjökröngu		BR 1 27.09.05		GRUNNLAGNIR	
Samþykkt		Br. Dags.		GRUNNMYND	
Hannað		Telmað		Hannað	
E.K.		M.A.		Telkn. nr.	
Dagsetning		Verk nr.		Málkvartí	
15.09.05		A-05-08-29		1:50 L-02	