


Skýringar:

Á teikningu B-01 eru almennar skýringar og öll lágmarks ákvæði varðandi steypu og bendistál t.d. frágangur á jánum kringum op og brúnir og fl. Gólfkótar í steypuvirki þ.e. steypum plötum, eru 50 mm neðar en endanlegur kóti frágenginnar plötu. Um nákvæma stærð og staðsetningu einstakra byggingahluta. Sjá nánar á sérteikningum aðalhönnuðar. Göt og raufar (sjá laganateikn.)

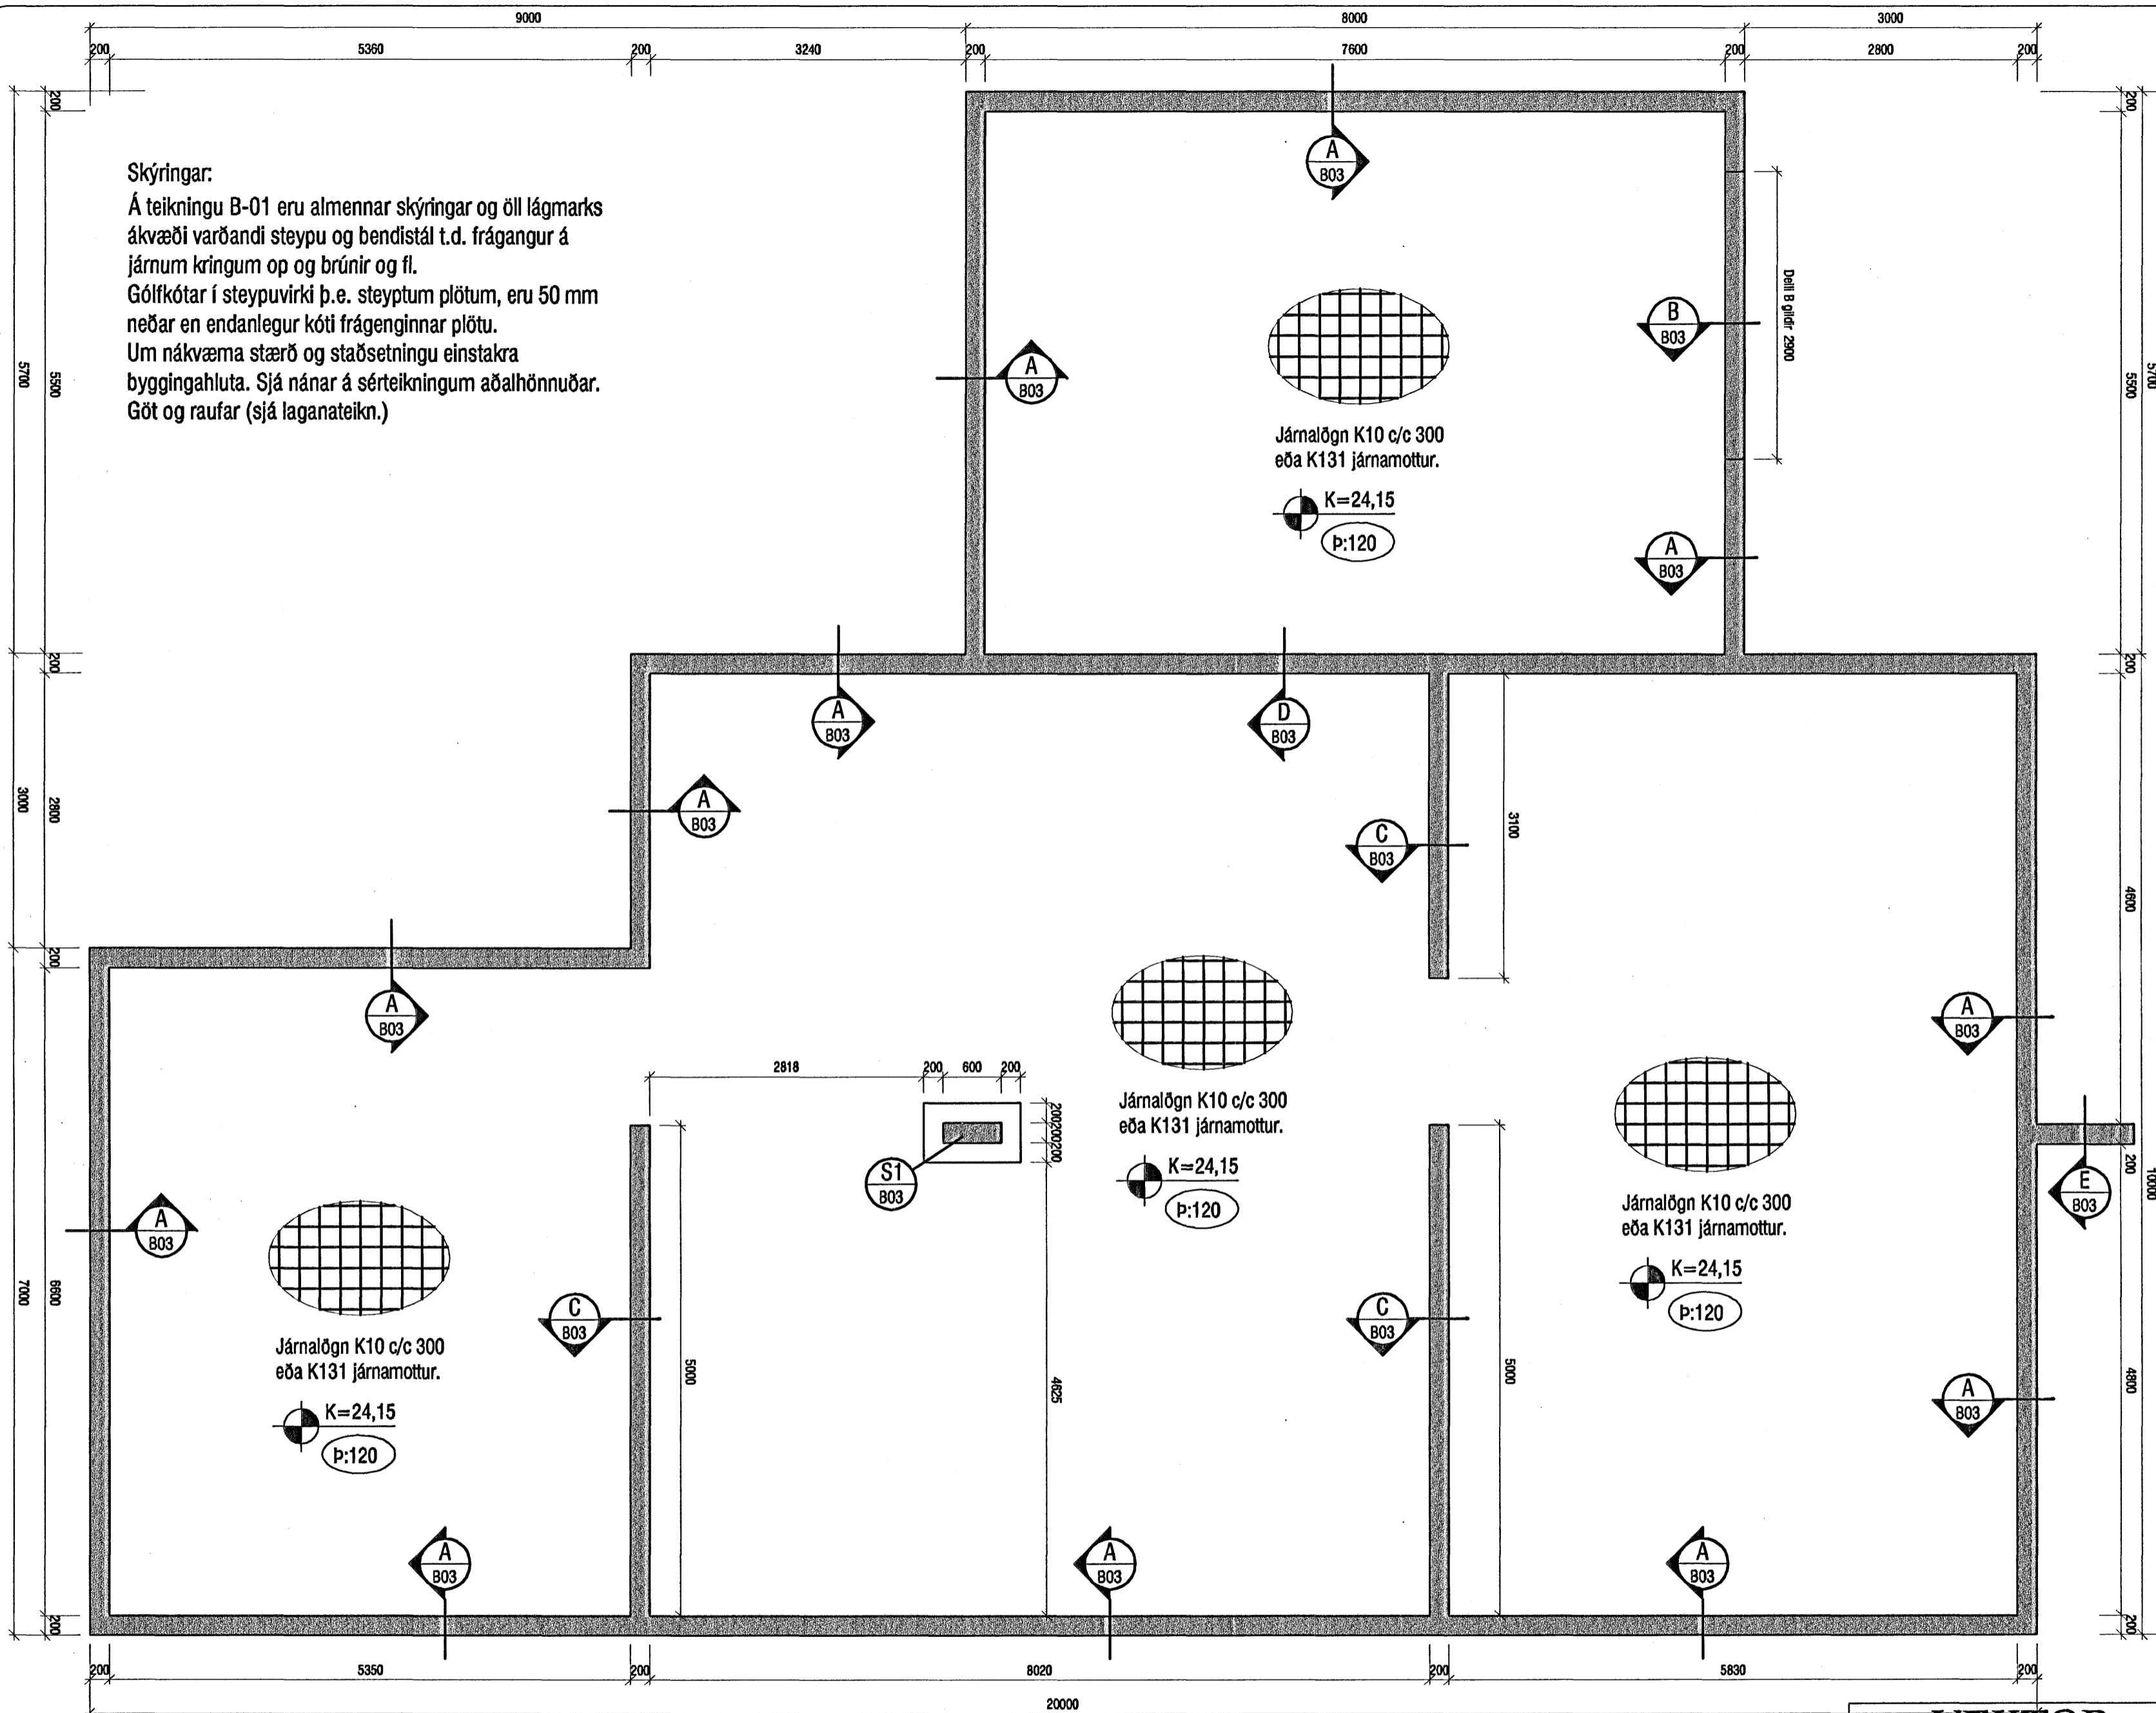

Byggingafulltrúi Hafnarfjarðar
Afareitt bann
11. OKT. 2005

Breyting 1: Gólfkótar lækkaðir, eru nú 50mm fyrir neðan endanlega gólfhæð

VEKTOR - hönnun og ráðgjöf - Nýbýlavegi 8, 200 Kópavogi.		Sigurður Hafsteinsson byggingateikniræðingur f. 030869-7749 símt. 554-8850 fax: 554-6668.	FLÉTTUVELLIR 46, HAFNARFIRÐI UNDIRSTÖÐUR GRUNNMYND
Teikn. nr. _____ Samþykkt _____	Tilvisun á teikningu _____ _____	Br. 1 26.09.'05 Dags. _____	Hannað SH Telknað MA Dagssetning 15.09.'05 Verk nr. A-05-08-28 Mælikvarði 1:50 Telkn. nr. B-02