


**Skýringar:**

Á teikningu B-01 eru almennar skýringar og öll lágmarks ákvæði varðandi steypu og bendistál t.d. frágangur á jánnum kringum op og brúnir og fl. Gólfkótar í steypuvirki þ.e. steypum plötum, eru 50 mm neðar en endanlegur kóti frágenginnar plötu. Um nákvæma stærð og staðsetningu einstakra byggingahluta. Sjá nánar á sérteikningum aðalhönnuðar. Göt og raufar (sjá laganateikn.)

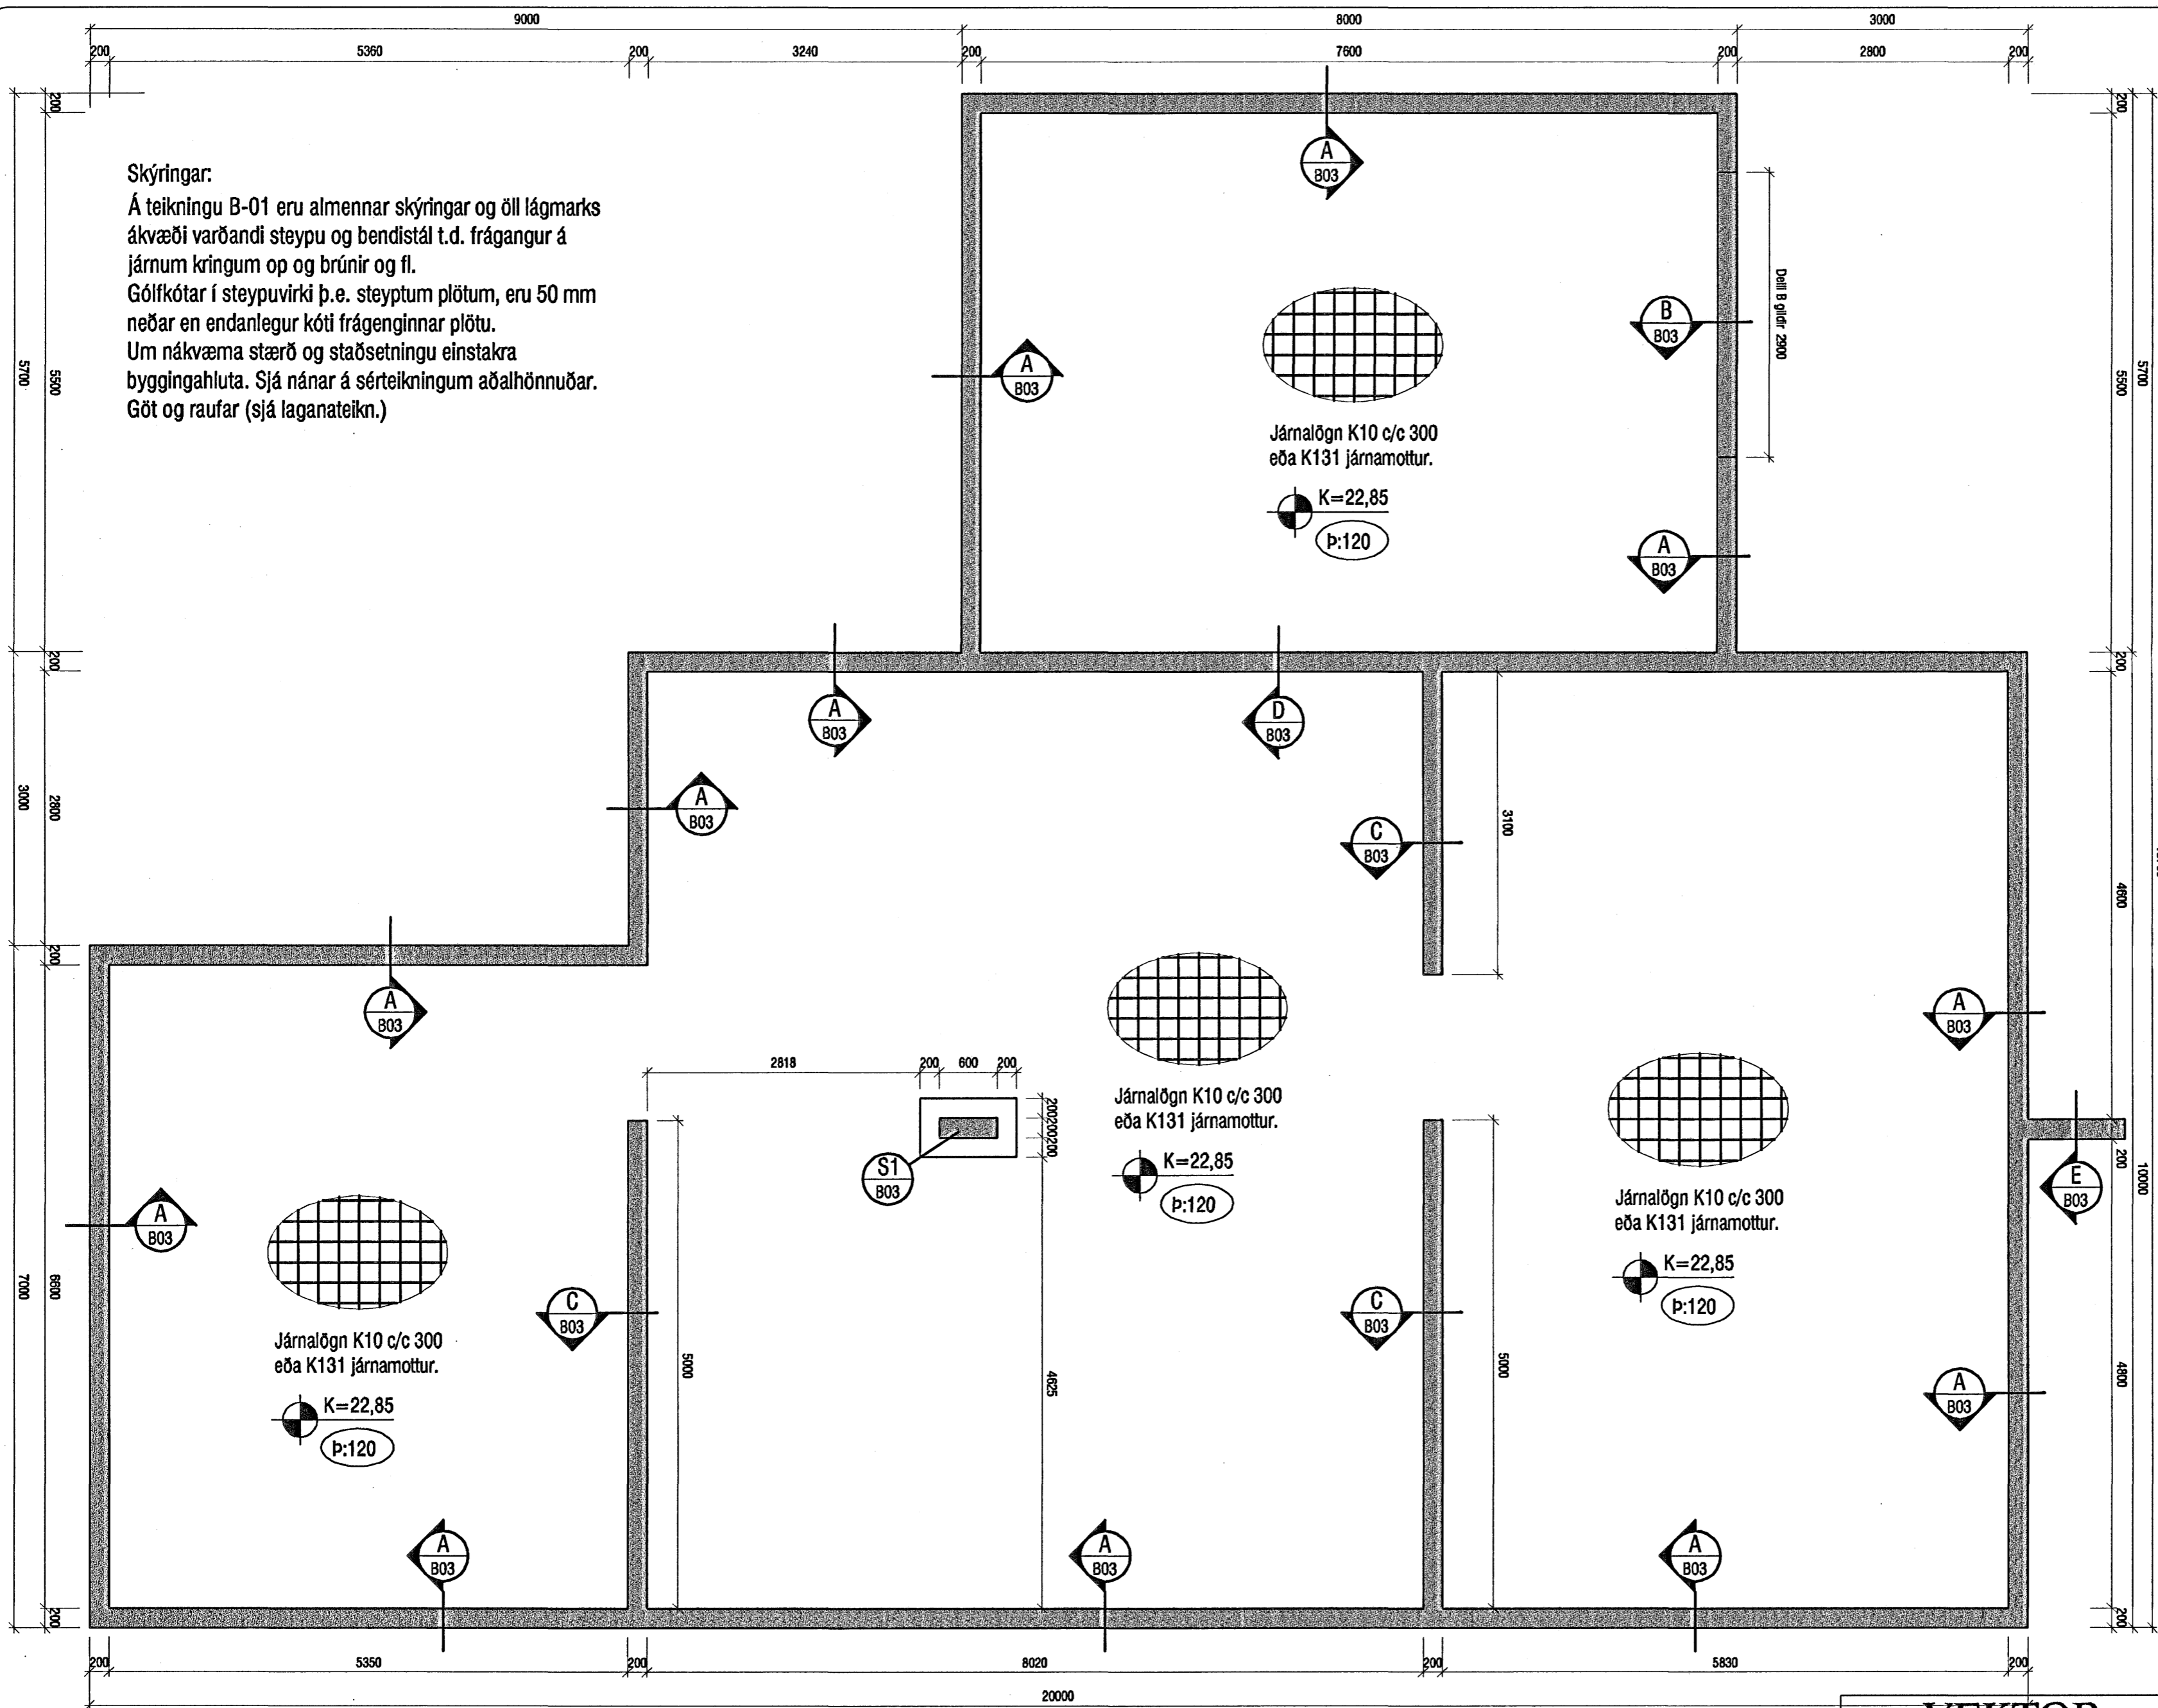

Byggingafultrúi Hafnarfjarðar  
Afaréitt benn  
11. OKT. 2005

Breyting 1: Gólfkóðar lækkaðir, eru nú 50mm fyrir neðan endanlega gólfhæð

**VEKTOR**  
- hönnun og ráðgjöf -  
Nýbýlavegi 8, 200 Kópavogi.

Sigurður Hafsteinsson  
Byggingatæknifræðingur  
Kl. 030669-7749  
Sími: 554-6650 Fax: 554-6669.

FLÉTTUVELLIR 47, HAFNARFIRÐI

UNDIRSTÖÐUR  
GRUNNMYND

Tekn. nr. Tilvisun & teikningu  
Samþykkt

Br.1 26.09.05  
Dags.  
Br. Dags.

Hannað	SH	Teknað	MA
Dagsetning	Verk nr.	Mælikvæði	Tekn. nr.
15.09.05	A-05-07-25	1:50	B-02