Göt í sökkulveggi (300*300) skulu vera í kóta sem er 10 cm neðar en rennsliskótar.

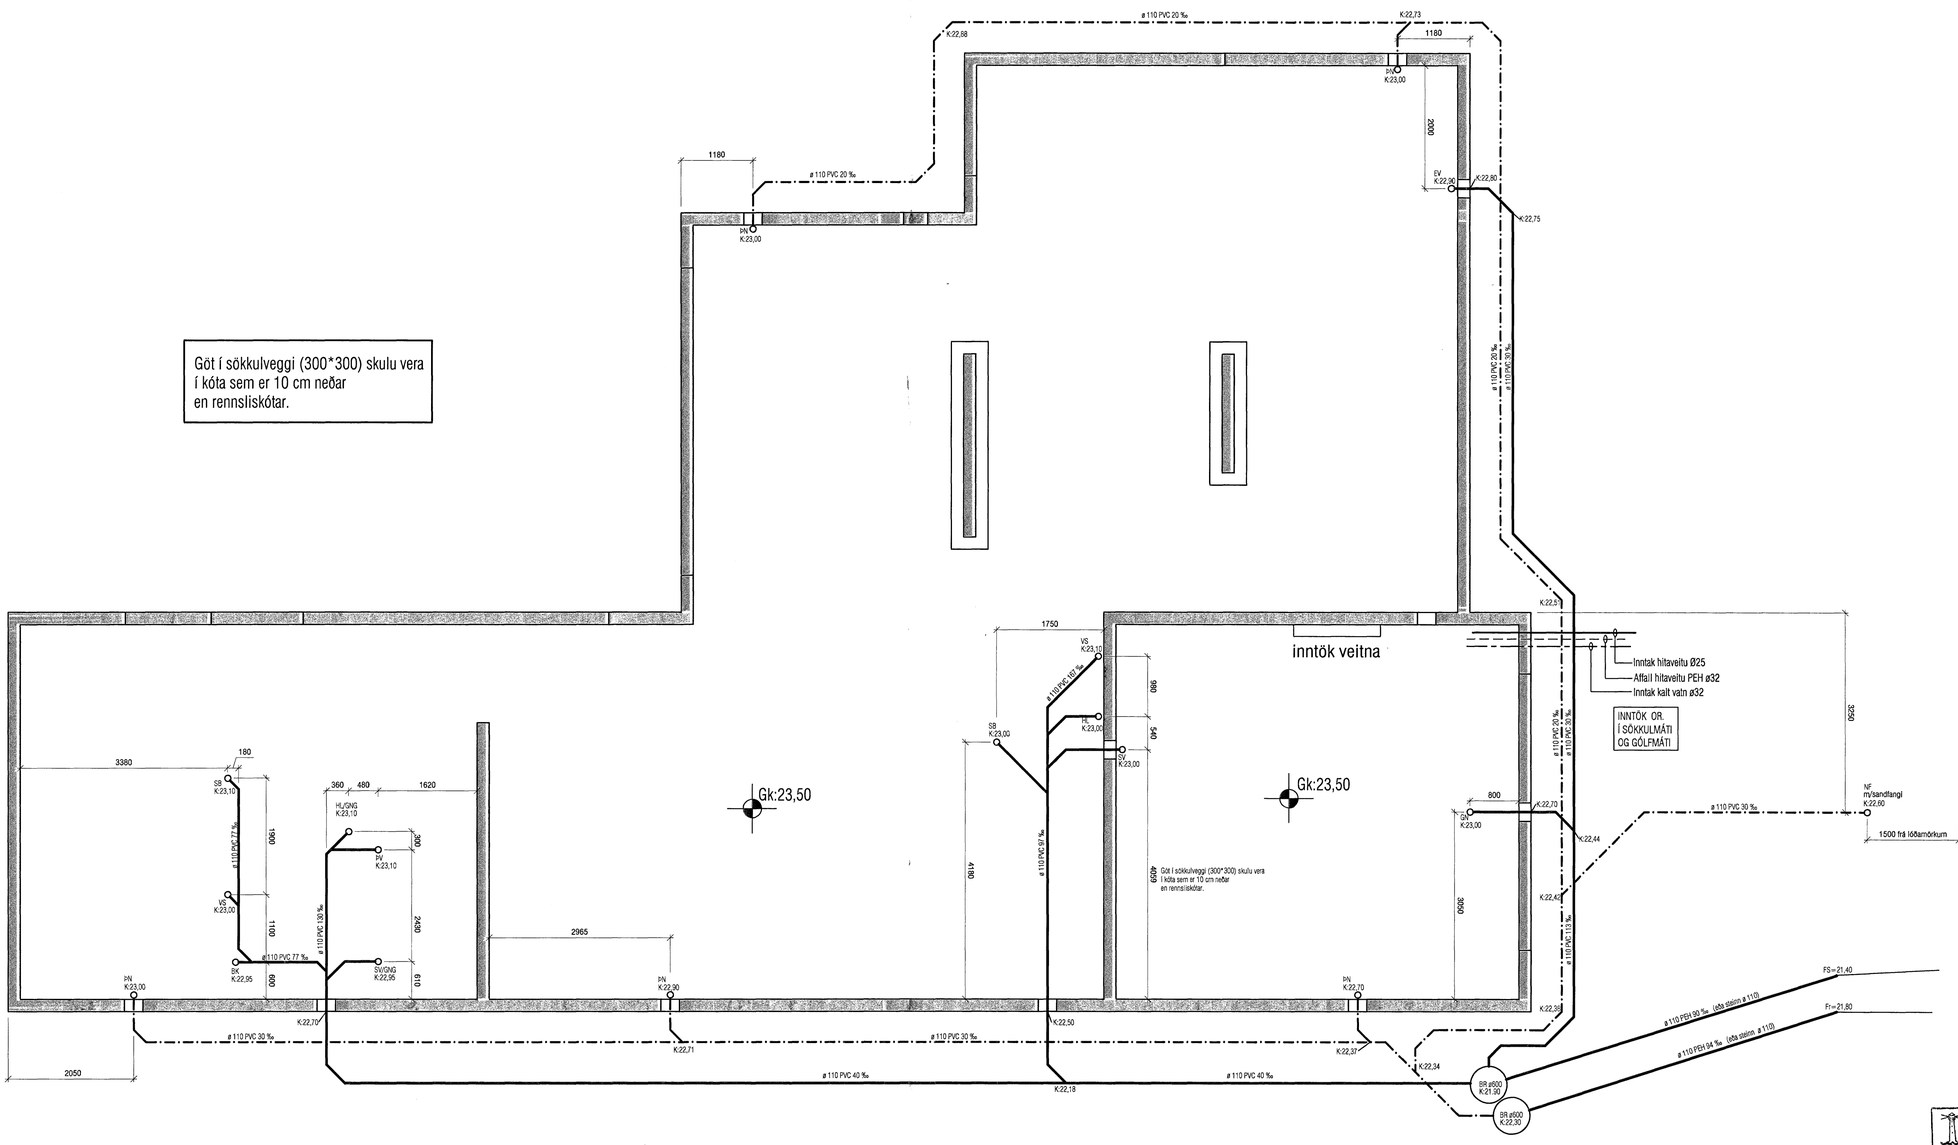

Byggingafulltrúi Hafnarfjarðar
Afgreitt bann
13 SEPT. 2005

Breyting 06.09.´05: Breyting á regnvatnslögn og kótar breytast.

VEKTOR
- hönnun og ráðgjöf -
Nýbýlavegi 6 , 200 Kópavogi.

Sigurður Hafsteinsson
byggingatæknifræðingur
Kt. 030859-7749
sími: 554-6650 fax: 554-6669.

Teikn. nr.	Tilvísun á teikningu	BR 1	06.09.´05
Samþykkt		Br.	Dags.

FLÉTTUVELLIR 51, HAFNARFIRÐI

GRUNNLAGNIR

Hannað	Teiknað
U	U

Dagsetning	Verk nr.	Mælikvarði	Teikn. nr.
11.08.´05	A-05-07-24	1:50	L-02