


GRUNNMYND FRÁRENNISLAGNIR Í GRUNNI

1:50

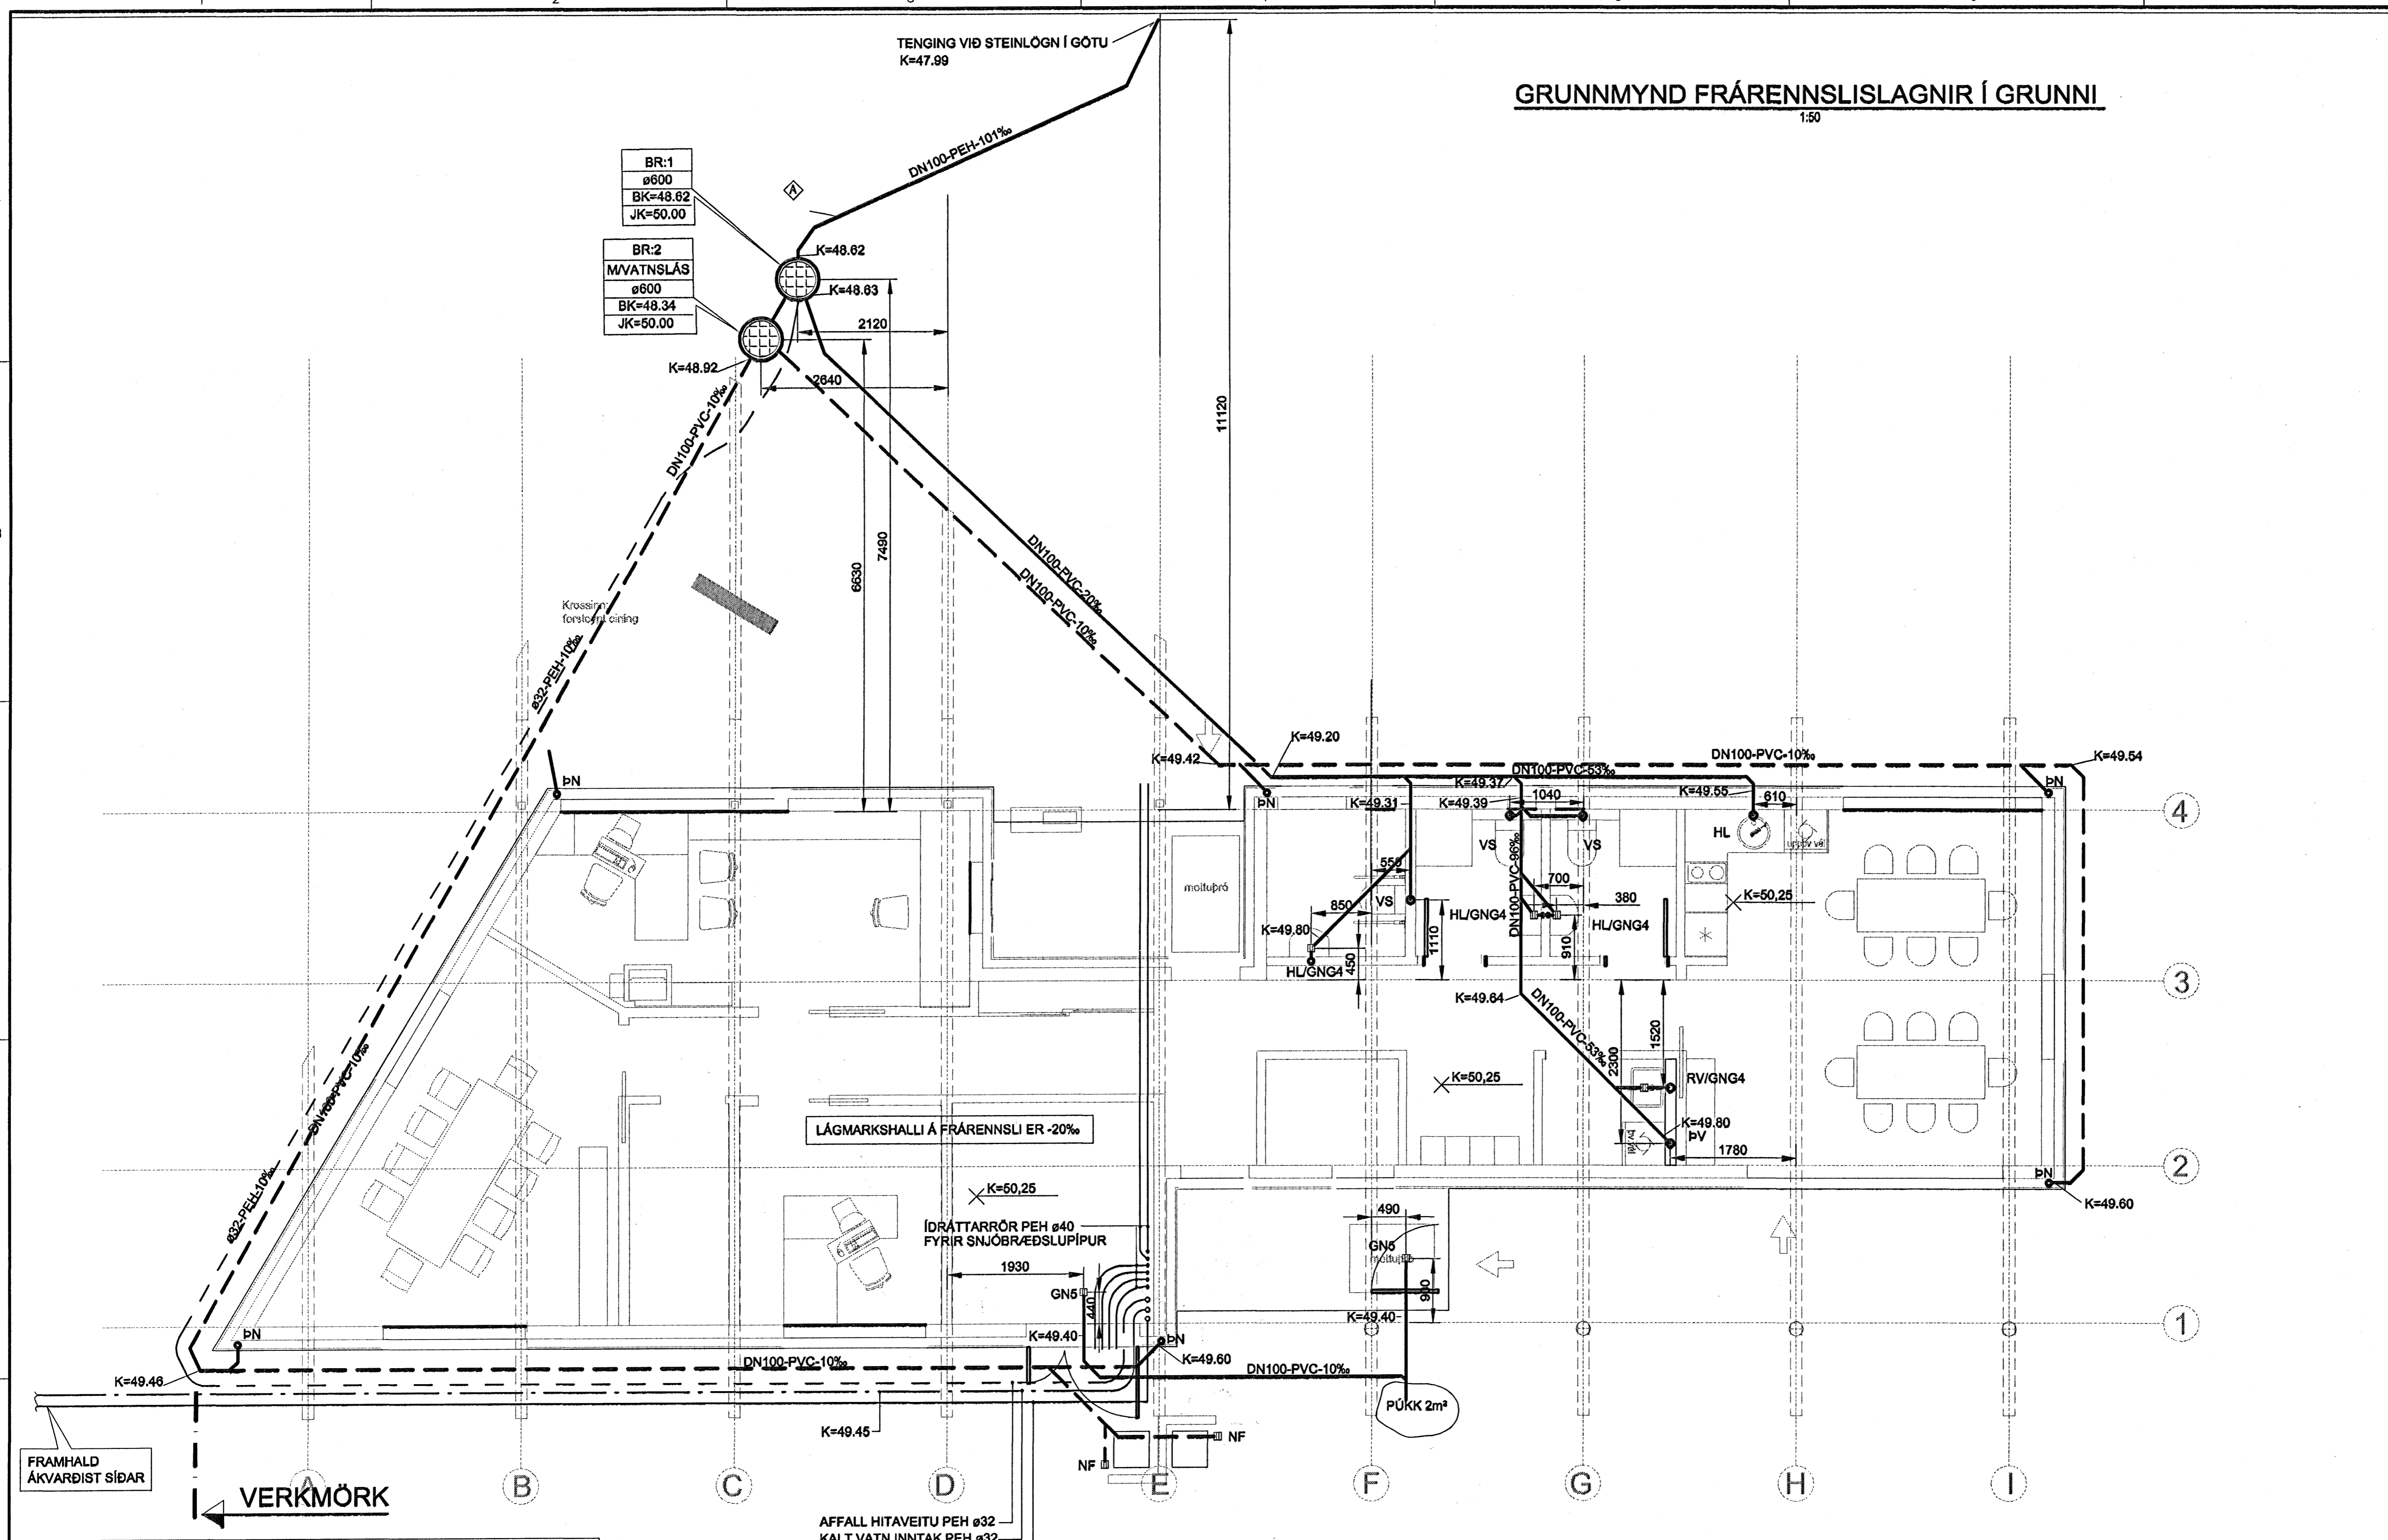


1664F  
 Reynir  
 170347-7499

*[Signature]*  
 Kt. 110457-2789

31 OCT 2005  
 VINNUTEIKNING

Távisun: Heild teikningar:

X				
H				
G				
F				
E				
D				
C				
B				
A	19.10.05	HJ	RK	LEGU LAGNA BREYTT
Br:	Daga:	Af:	Samb:	Breyting:

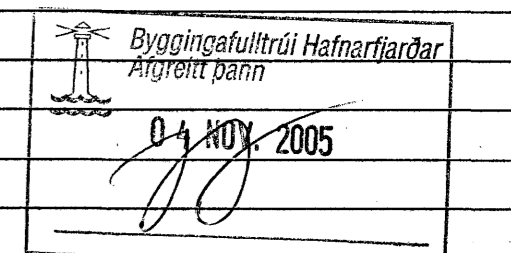

SKÝRINGAR




FRÁRENNISLAGNIR Í LÓÐ OG UNDIR PLÖTU ERU ÚR PVC-PLASTLÖGNUM  
 FRÁRENNISLAGNIR YFIR PLÖTU ERU ÚR PP HLJÓÐEINANGRANDI PLASTEFNI  
 REGNVATN/JARÐVATNSLAGNIR ERU ÚR PVC-PLASTLÖGNUM  
 LÁGMARKSHALLI Á FRÁRENNISLAGNIR ER -20‰  
 LAGNIR FRÁ HANDLAUGUM Í VEGG ERU DN40  
 LAGNIR FRÁ ELDHÚS, RÆSTI OG SKOLVÖSKUM Í VEGG ERU DN50

FRÁRENNISLAGNIR  
 REGNVATN

AFFALL HITAVEITU  
 INNTAK KALT VATN

INNTAK HITAVEITU

GN5 GÓLFNIDURFALL DN100  
 GNG4 GÓLFNIDURFALL DN70 MEÐ GEGNUMSTREYMI  
 EV ELDHÚSVASKUR  
 HL HANDLAUG  
 RV RÆSTIVASKUR  
 VS VATNSSALERNI  
 PN ÞAKNIDURFALL

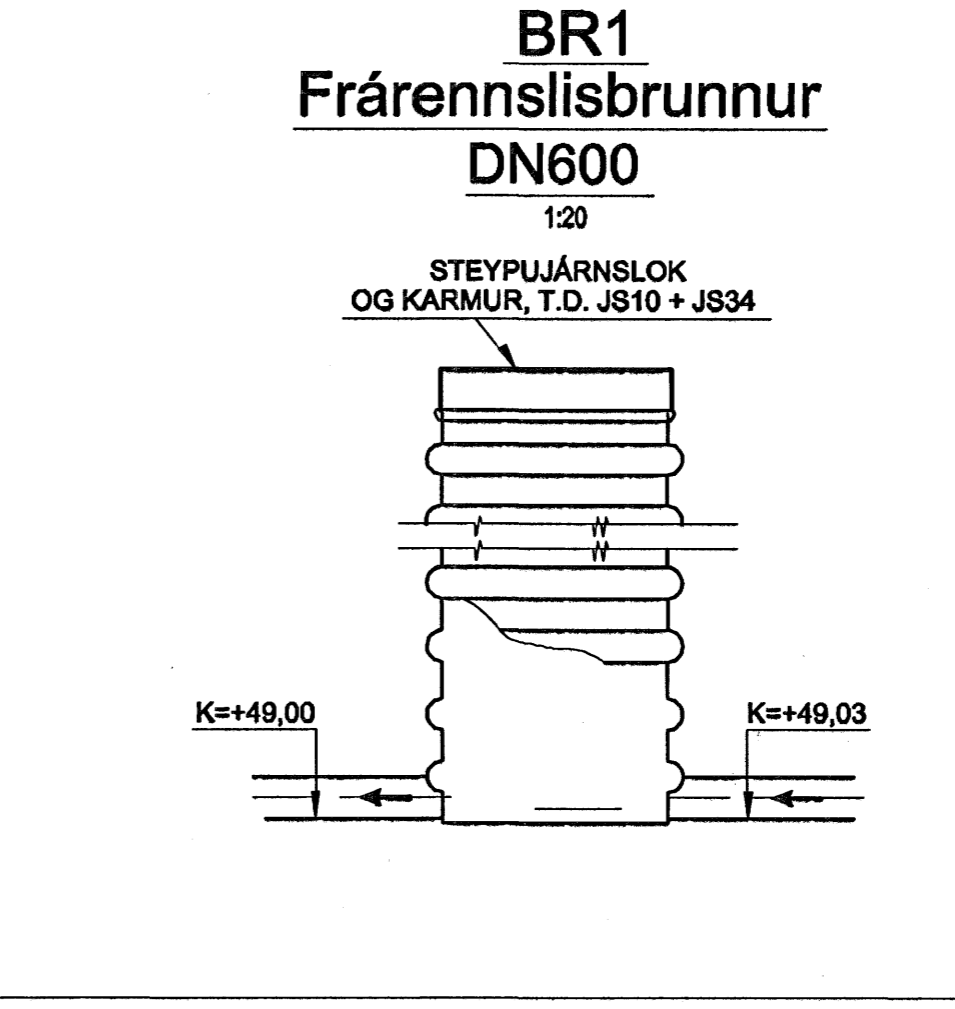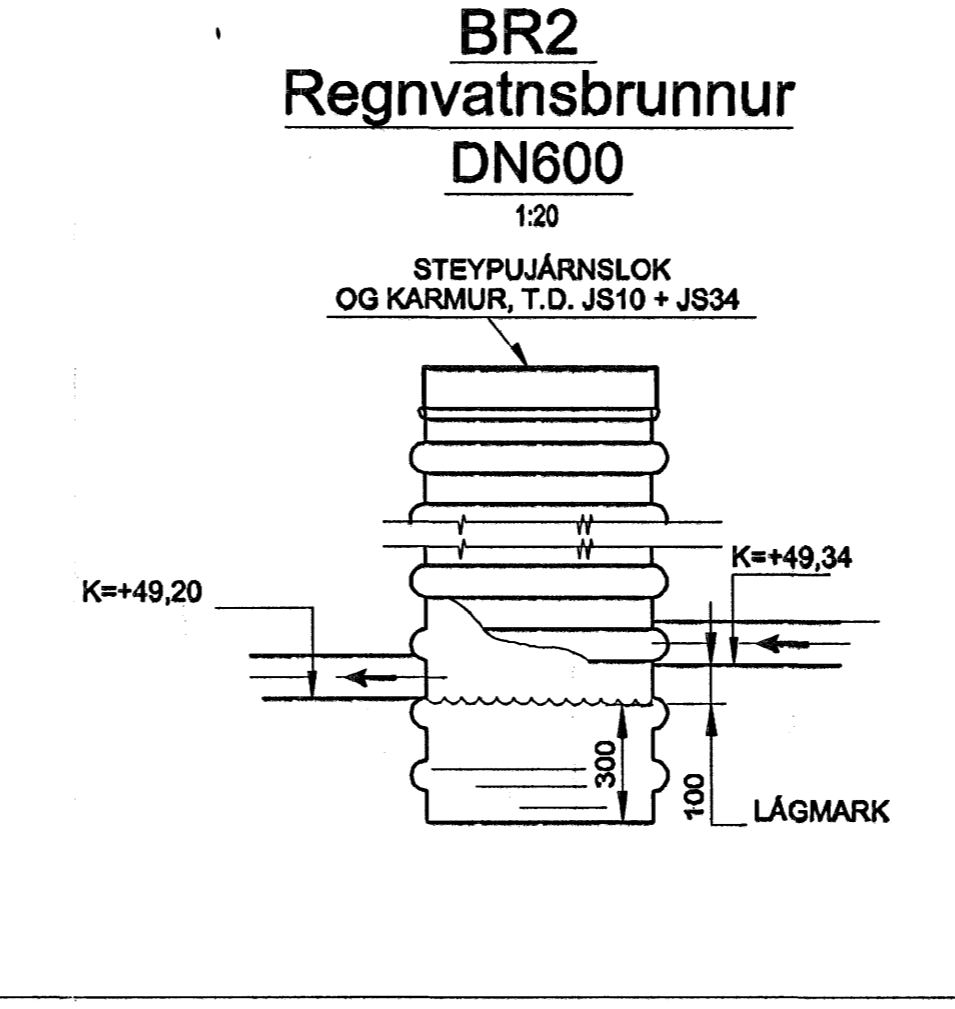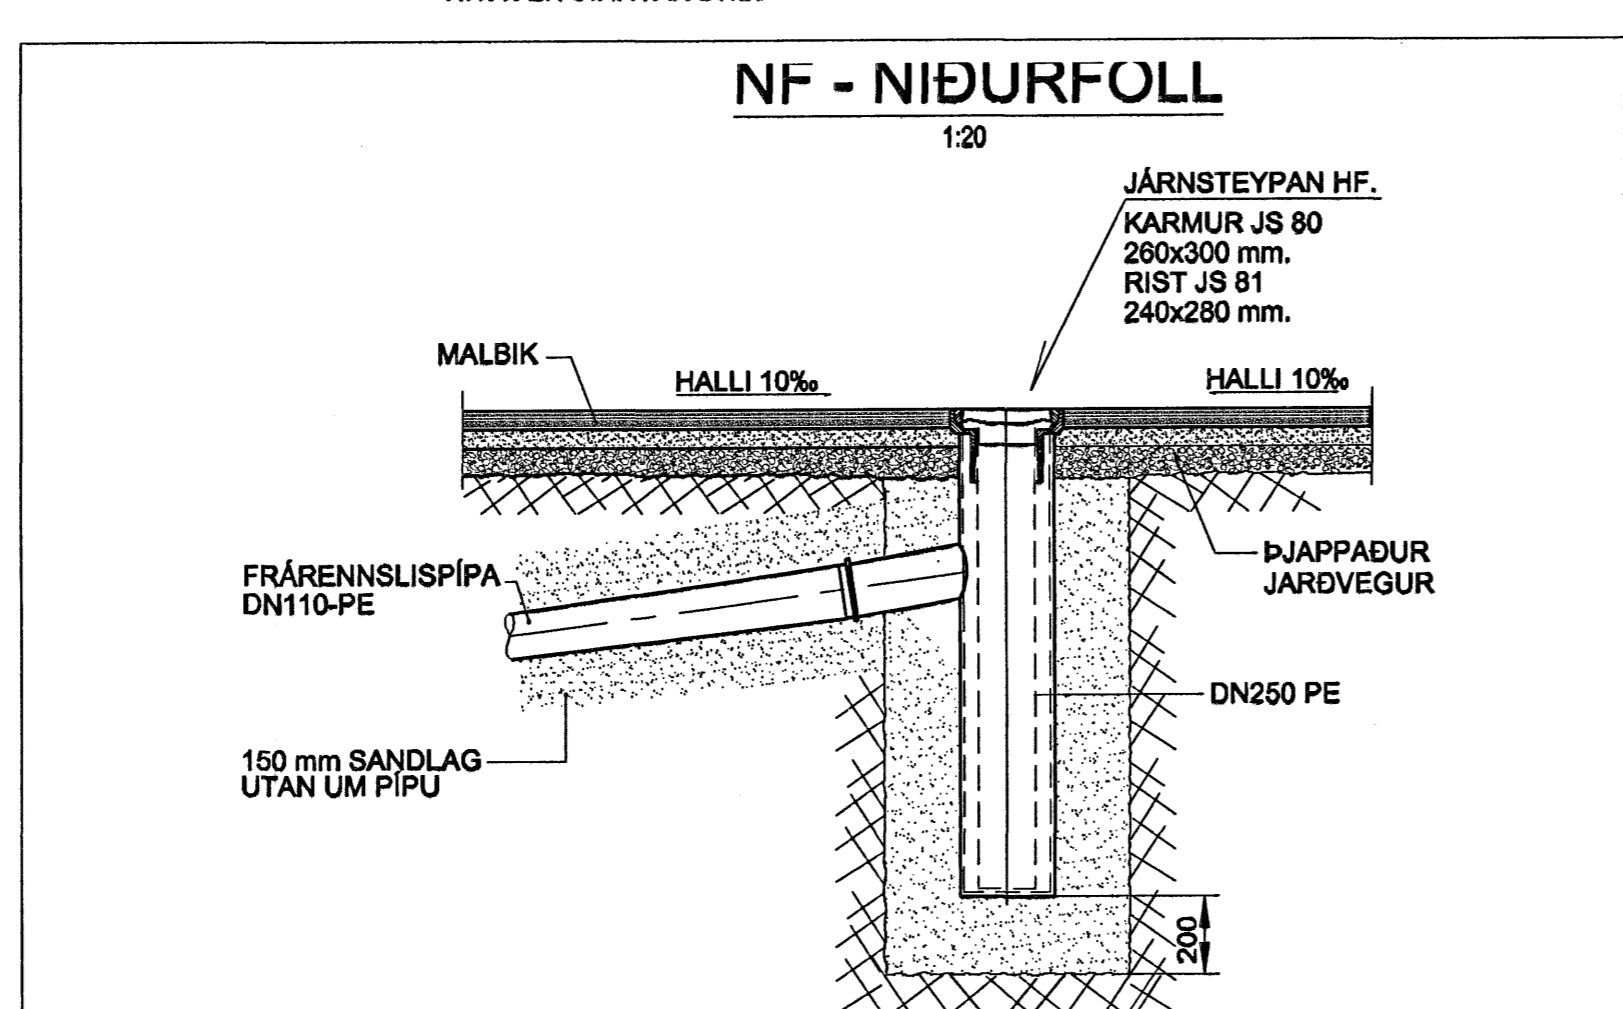

**VGK** VERKFRÆÐIRÁÐGJAFAR FRV  
 VERKFRÆÐISTOFA  
 GUÐMUNDAR OG KRISTJÁNS hf  
 Laugaveg 178, 106 Reykjavík - Sími 5400100 - Fax 5400101 - www.vgk.is

KIRKJUGARÐUR HAFNARFJARÐAR  
 STARFSMAHAHÚS  
 EGU LAGNA BREYTT

FRÁRENNISLAGNIR Í GRUNNI  
 Daga: 29.04.05 Kvanntí: 2011:50 í A1 Síni:  
 Hannak: HJ Teiknak: HJ Yfirak: Sambýtt  
 Vekur: 2274 Teiknur: 15L-70 Breyting: A Blað nr: 101