


**OFNALISTI**

NR.	Nauðsynleg afköst [W]	Gerð/hæð [mm]	Lengd [mm]	Afköst við ΔT=35°C [W]	Stísta staðs. 10mm	Stílltala ofnoka
426		(33)/500	1400	1992	BC	
427		(33)/500	1600	2276	BC	0
428		(33)/500	1600	2276	AD	0
429		(22)/500	400	413	AB	0
431		(21)/600	400	351	AB	0
432		(21)/600	400	351	CD	0
433		(21)/600	800	702	AB	0
434		HKL OFN 600	1200	450	EF	0
435		(21)/600	1200	1054	AB	0
436		(21)/600	1200	1054	CD	0
437		(21)/600	700	613	CD	0
438		(21)/600	800	702	CD	0
439		(21)/600	400	351	AB	0
440		(21)/600	400	351	AB	0
442		(22)/500	400	413	CD	0
443		(33)/500	1600	2276	BC	0
444		(33)/500	1600	2276	AD	0
445		(33)/500	1400	1992	AD	0
Samtals:				20056		

**OFNATENGINGAR:**

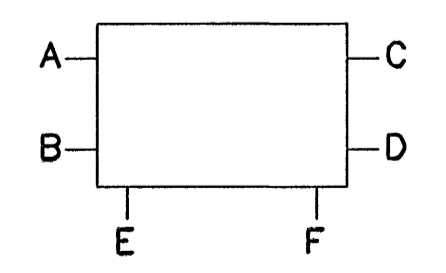

TEKIN ÓT  
BREYTT

Á ALLA OFNA KOMI FRAMRÁSALOKAR, STILLITÉ, AFTÆMING OG LOFTSKRÚFA  
TD = TVÖFÖLD TENGIDÓS FYRIR KALT NEYSLUVATN

Byggingartillitun hámarferðar  
Afgreitt þess  
15 JULI 2005  
[Signature]

A	11.07.05	HITA-OG NEYSLUVATNSLÖGNUM BREYTT	KMJ	SÁS
A	03.03.05	LOFTFRÆÐISTOKK BÆTT VÍD I LAGNASTOKK VEGNA BR. Á 1600 01-06	BS	SÁS
ÓTG.	DAGS.	BREYTING:	HANNAD	SAMB.
HERJÓLFSGATA 36, 38 OG 40 LANGFYRARMÓLUM HAFNARFIRDI			HITA OG HREINLETISLAGNIR 4 HÆD NR.38	
VSB VERKFRÆÐISTOFA			Áritun lögg. hönnuðar: Sveinn Aki Sverrisson kt.230855-5609	
BEIARHRAUN 20-220 HAFNARFJÖRÐUR Helmasíða: www.vsb.is • Netfang: vsb@vsb.is Sími: 585-8600 Fax: 585-8610-kt:710796-2899			Hannað: ÁP	Teiknað: ÁP
FRV			Mái: 1:50	Yfirfarið: SÁS
			Dags: 24.01.05	Nr: 04758-P24B