



HÚS NR. 40

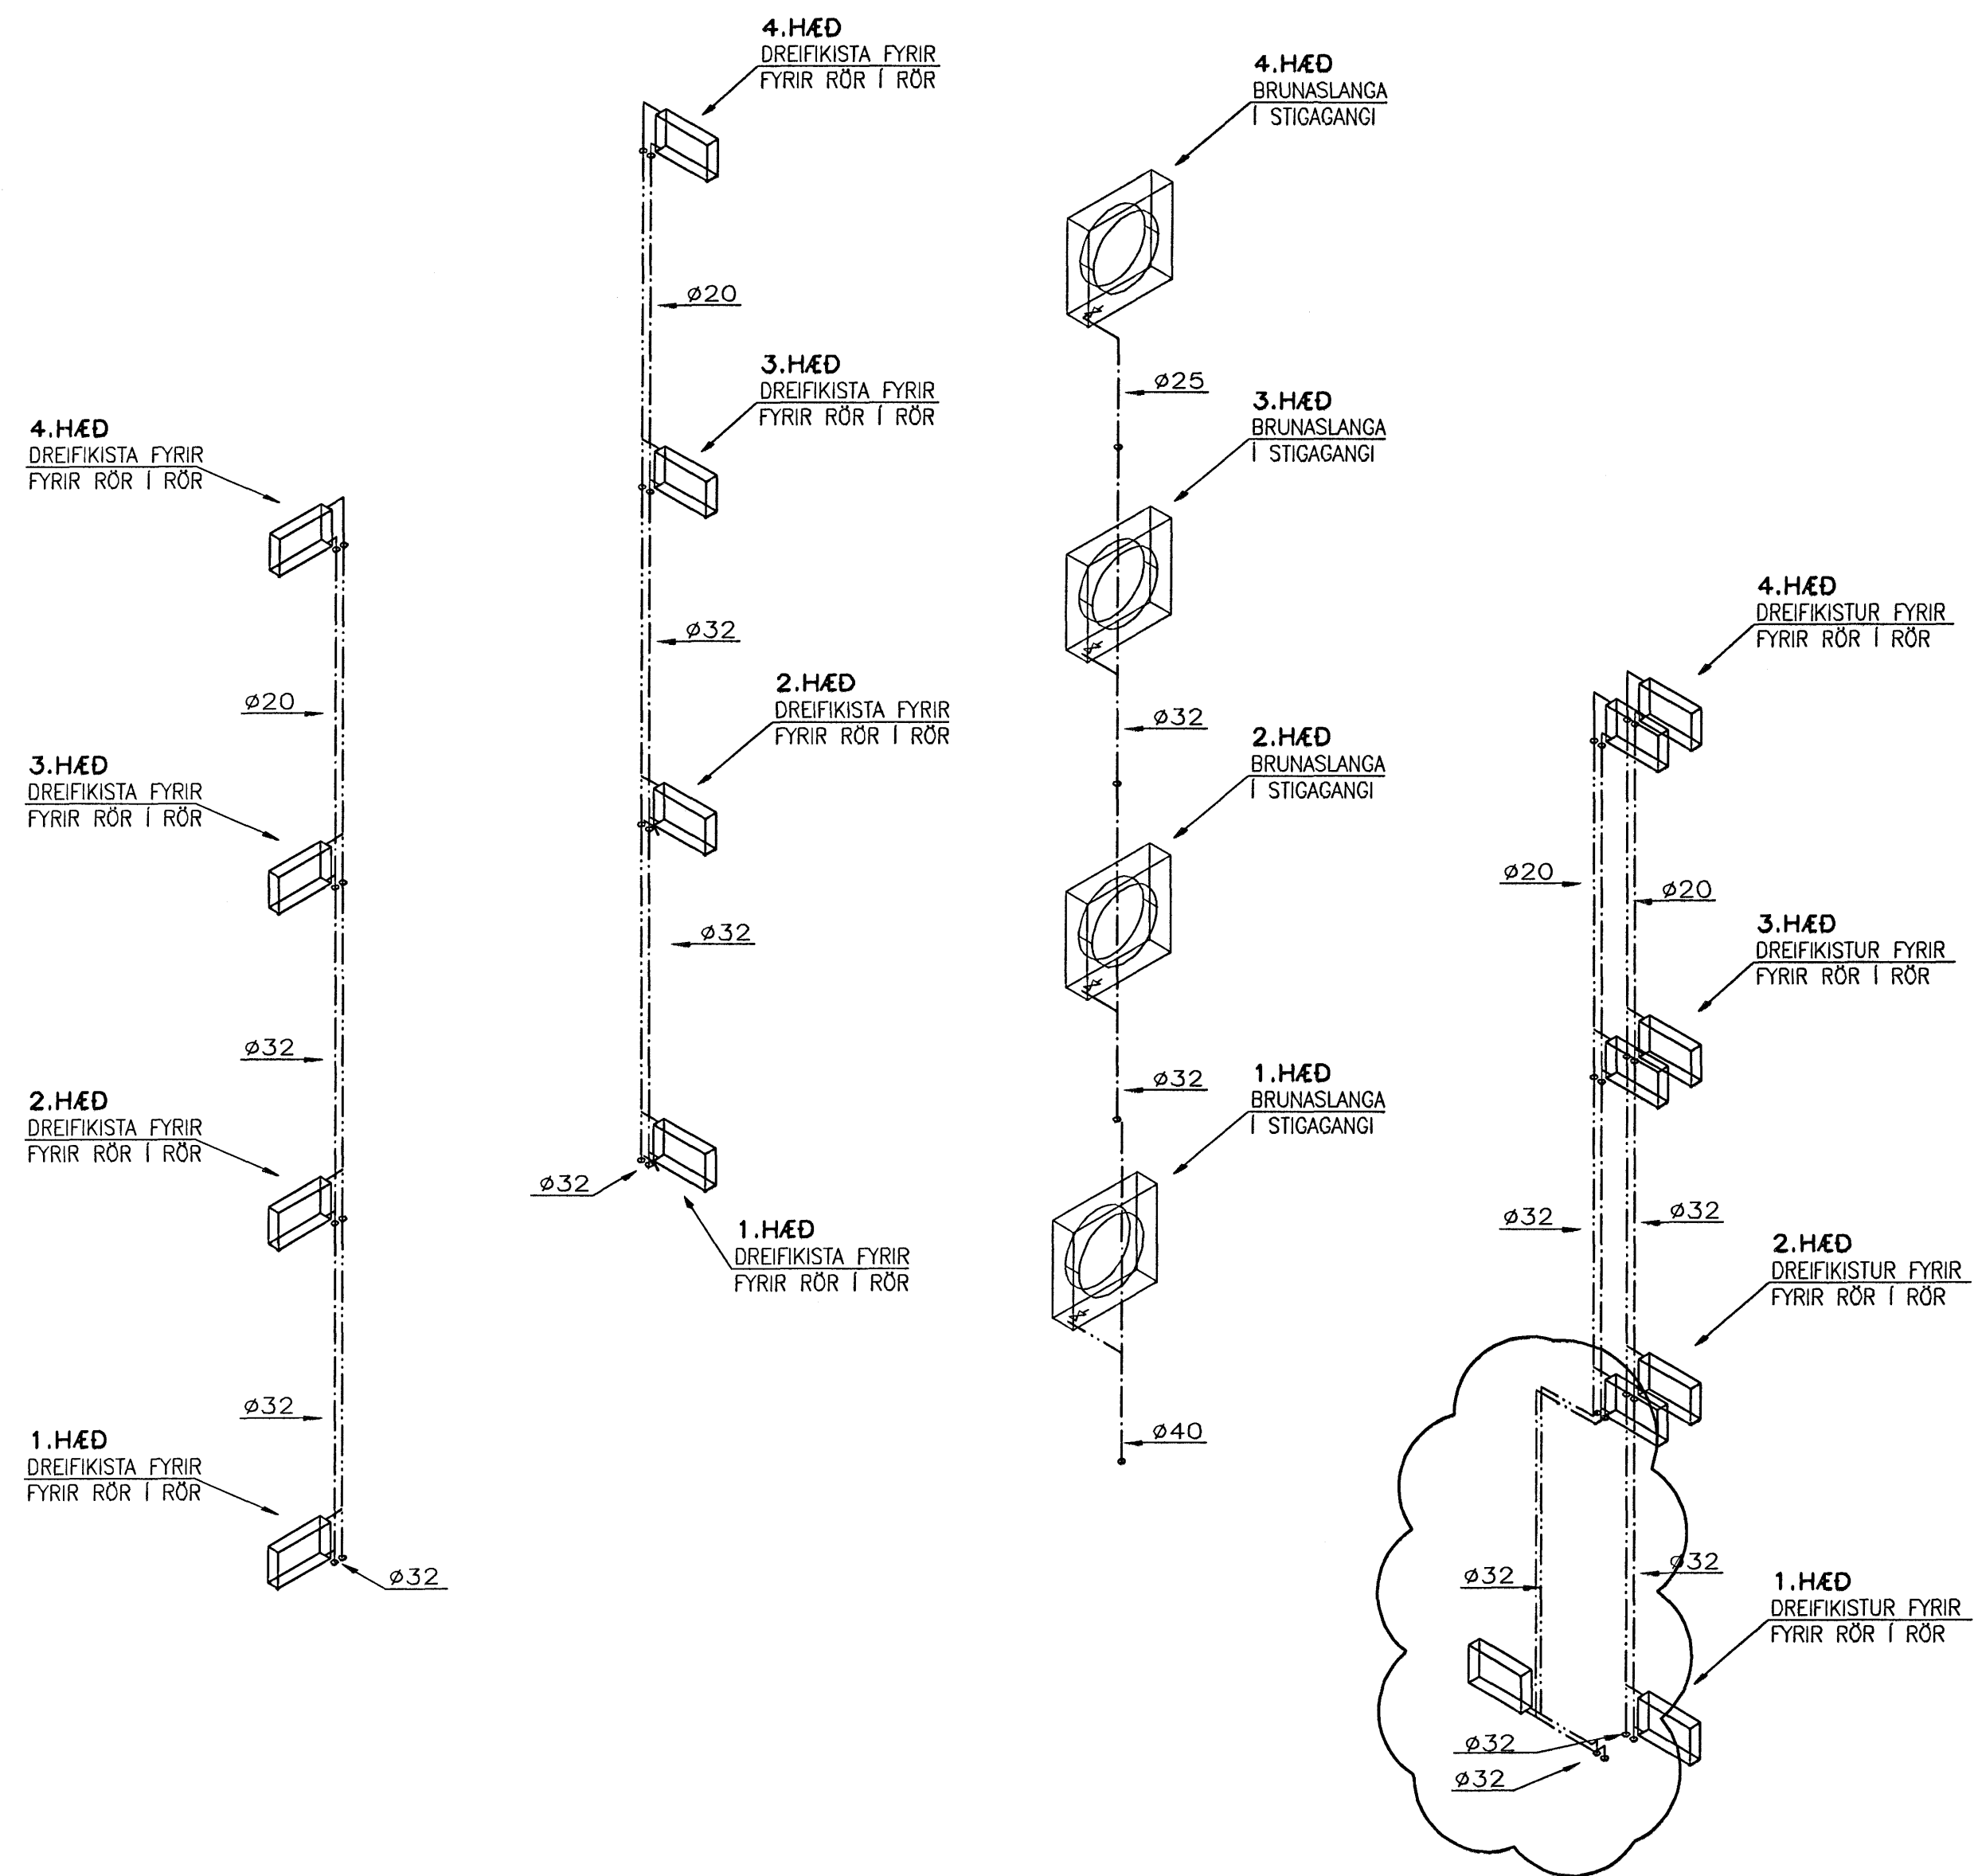

HÚS NR. 36

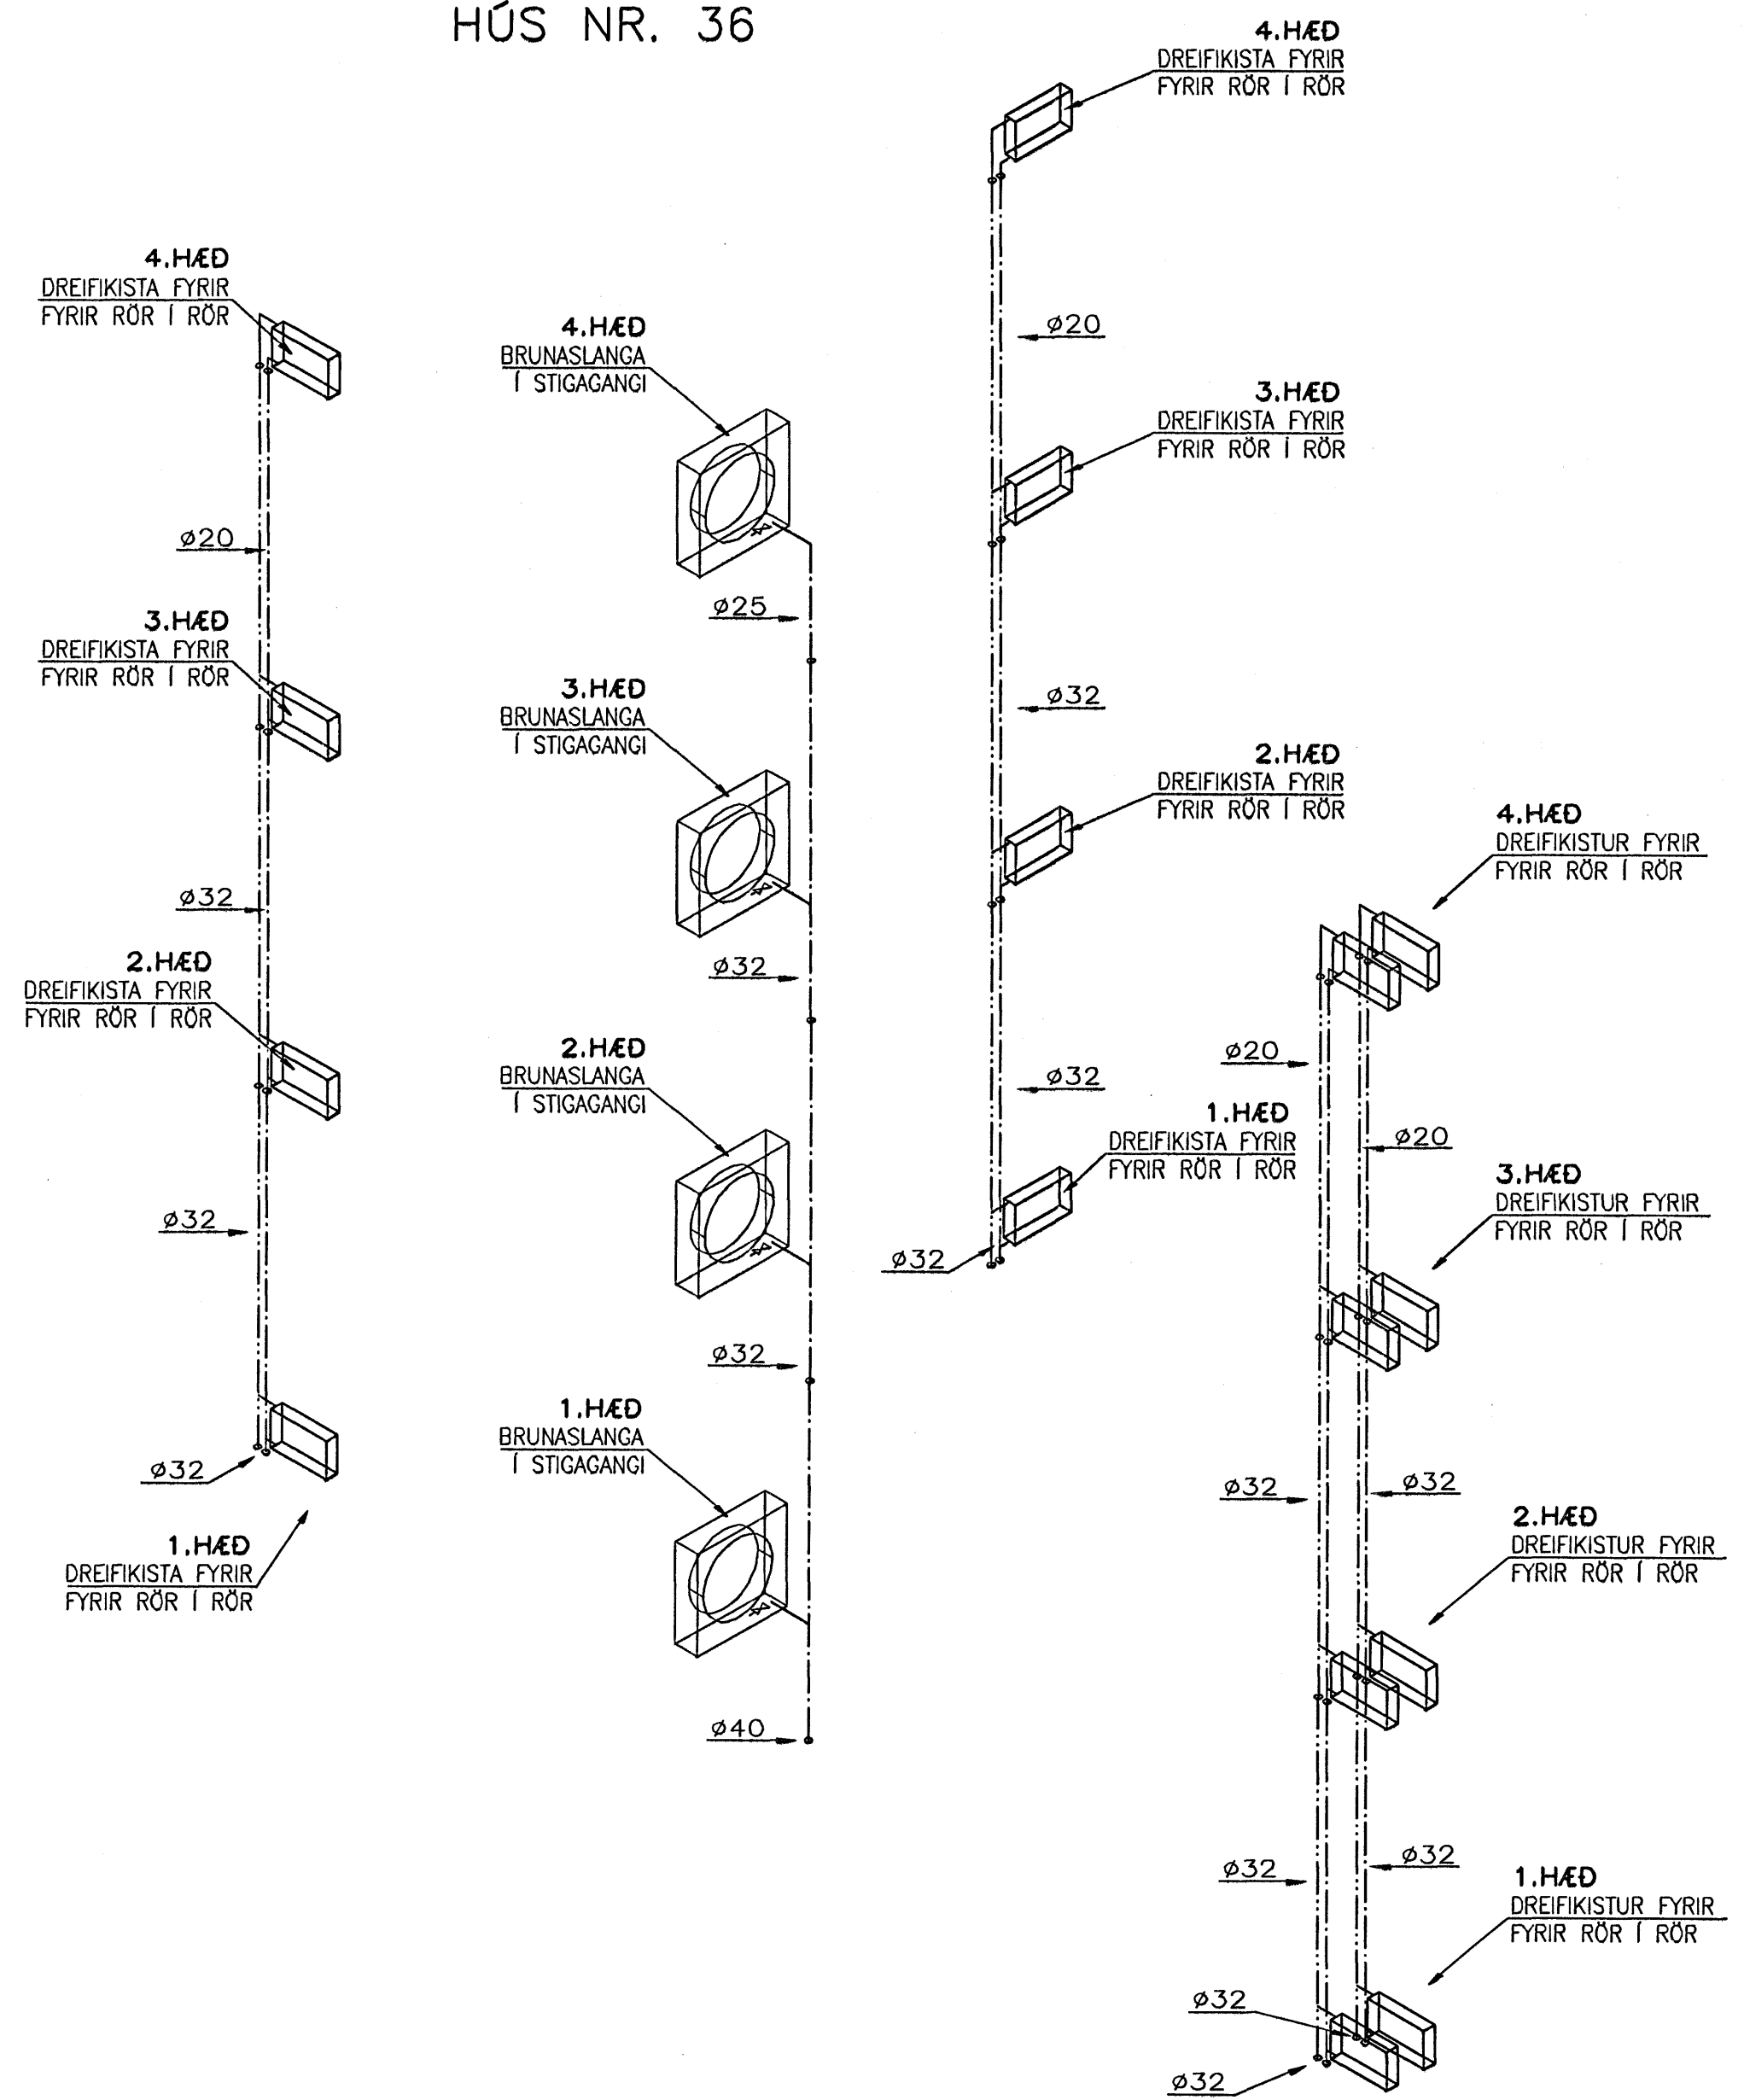

Byggingafræðistofa Hafnarfjarðar  
Algrönt þenn  
15 JULI 2005

A	11.07.05	BREYTING NEYSLAÞINGSJAGNR	KMJ	SÁS
ÚTG.	DAGS.	BREYTING:	HANNAD	SAMB.
HERJÓLFSGATA 36, 38 OG 40 LANGEYRARMÖLUM HAFNARFIRDI			RÖMMYND, HREINLEIÐSLAGNIR HÚS NR: 36 OG 40	
VSB VERKFRÆÐISTOFA			Aritun lögg. hönnuðar: Sveinn Áki Sverrisson kt. 230855-5609	
Hannað: Áp		Teiknað: Áp		
Mál: 1:50		Yfirfarð: SÁS		
Dags: 24.01.05		Nr: 04758-P41 A		