


Búgvingarfulltrúi Hátinnarjardar  
 Afgreitt þenn  
 04.10.2005

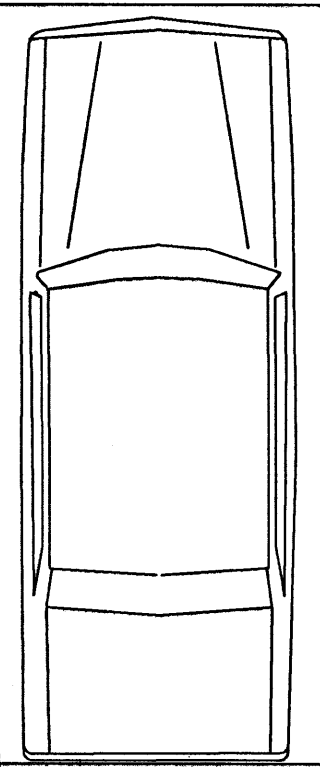

SKÝRINGAR SJÁ TEKNI. 04758-P34

A	30.09.05	BREYTING Á LEGU LAGNA, KISTU FYRIR LAGNIR SKIPT UPP, BREYTING Á FURLEGD MULLI LAGNA	HJK	SÁS
ÓTG.	DAGS.	BREYTING:	HANNAÐ	SAMP.
<b>HERJÓLFSGATA 36, 38 OG 40</b> LANGEYRARMÖLUM HAFNARFIRDI		SNJÓBRÆDSLULAGNIR GRUNNMYND		
<b>VSB VERKFRÆDISTOFA</b>		Áritun lögg. hönnuða: Sveinn Áki Sværissón Kl.230855-5609		
BEJARHRAUNI 20*220 HAFNARFJÖRDUR Hálmósíða: www.vsb.is • Netfang: vsb@vsb.is Sími:585-8600 Fax:585-8610•Kl:710796-2899		Hannað: BS	Teiknað: BS	
		Mál: 1:50	Yfirfarir: SÁS	
		Dags: 04.10.05	Nr: 04758-P39A	