


RÚMMYND LOFTRÉSILAGNA 1:50
HÚS NR. 38

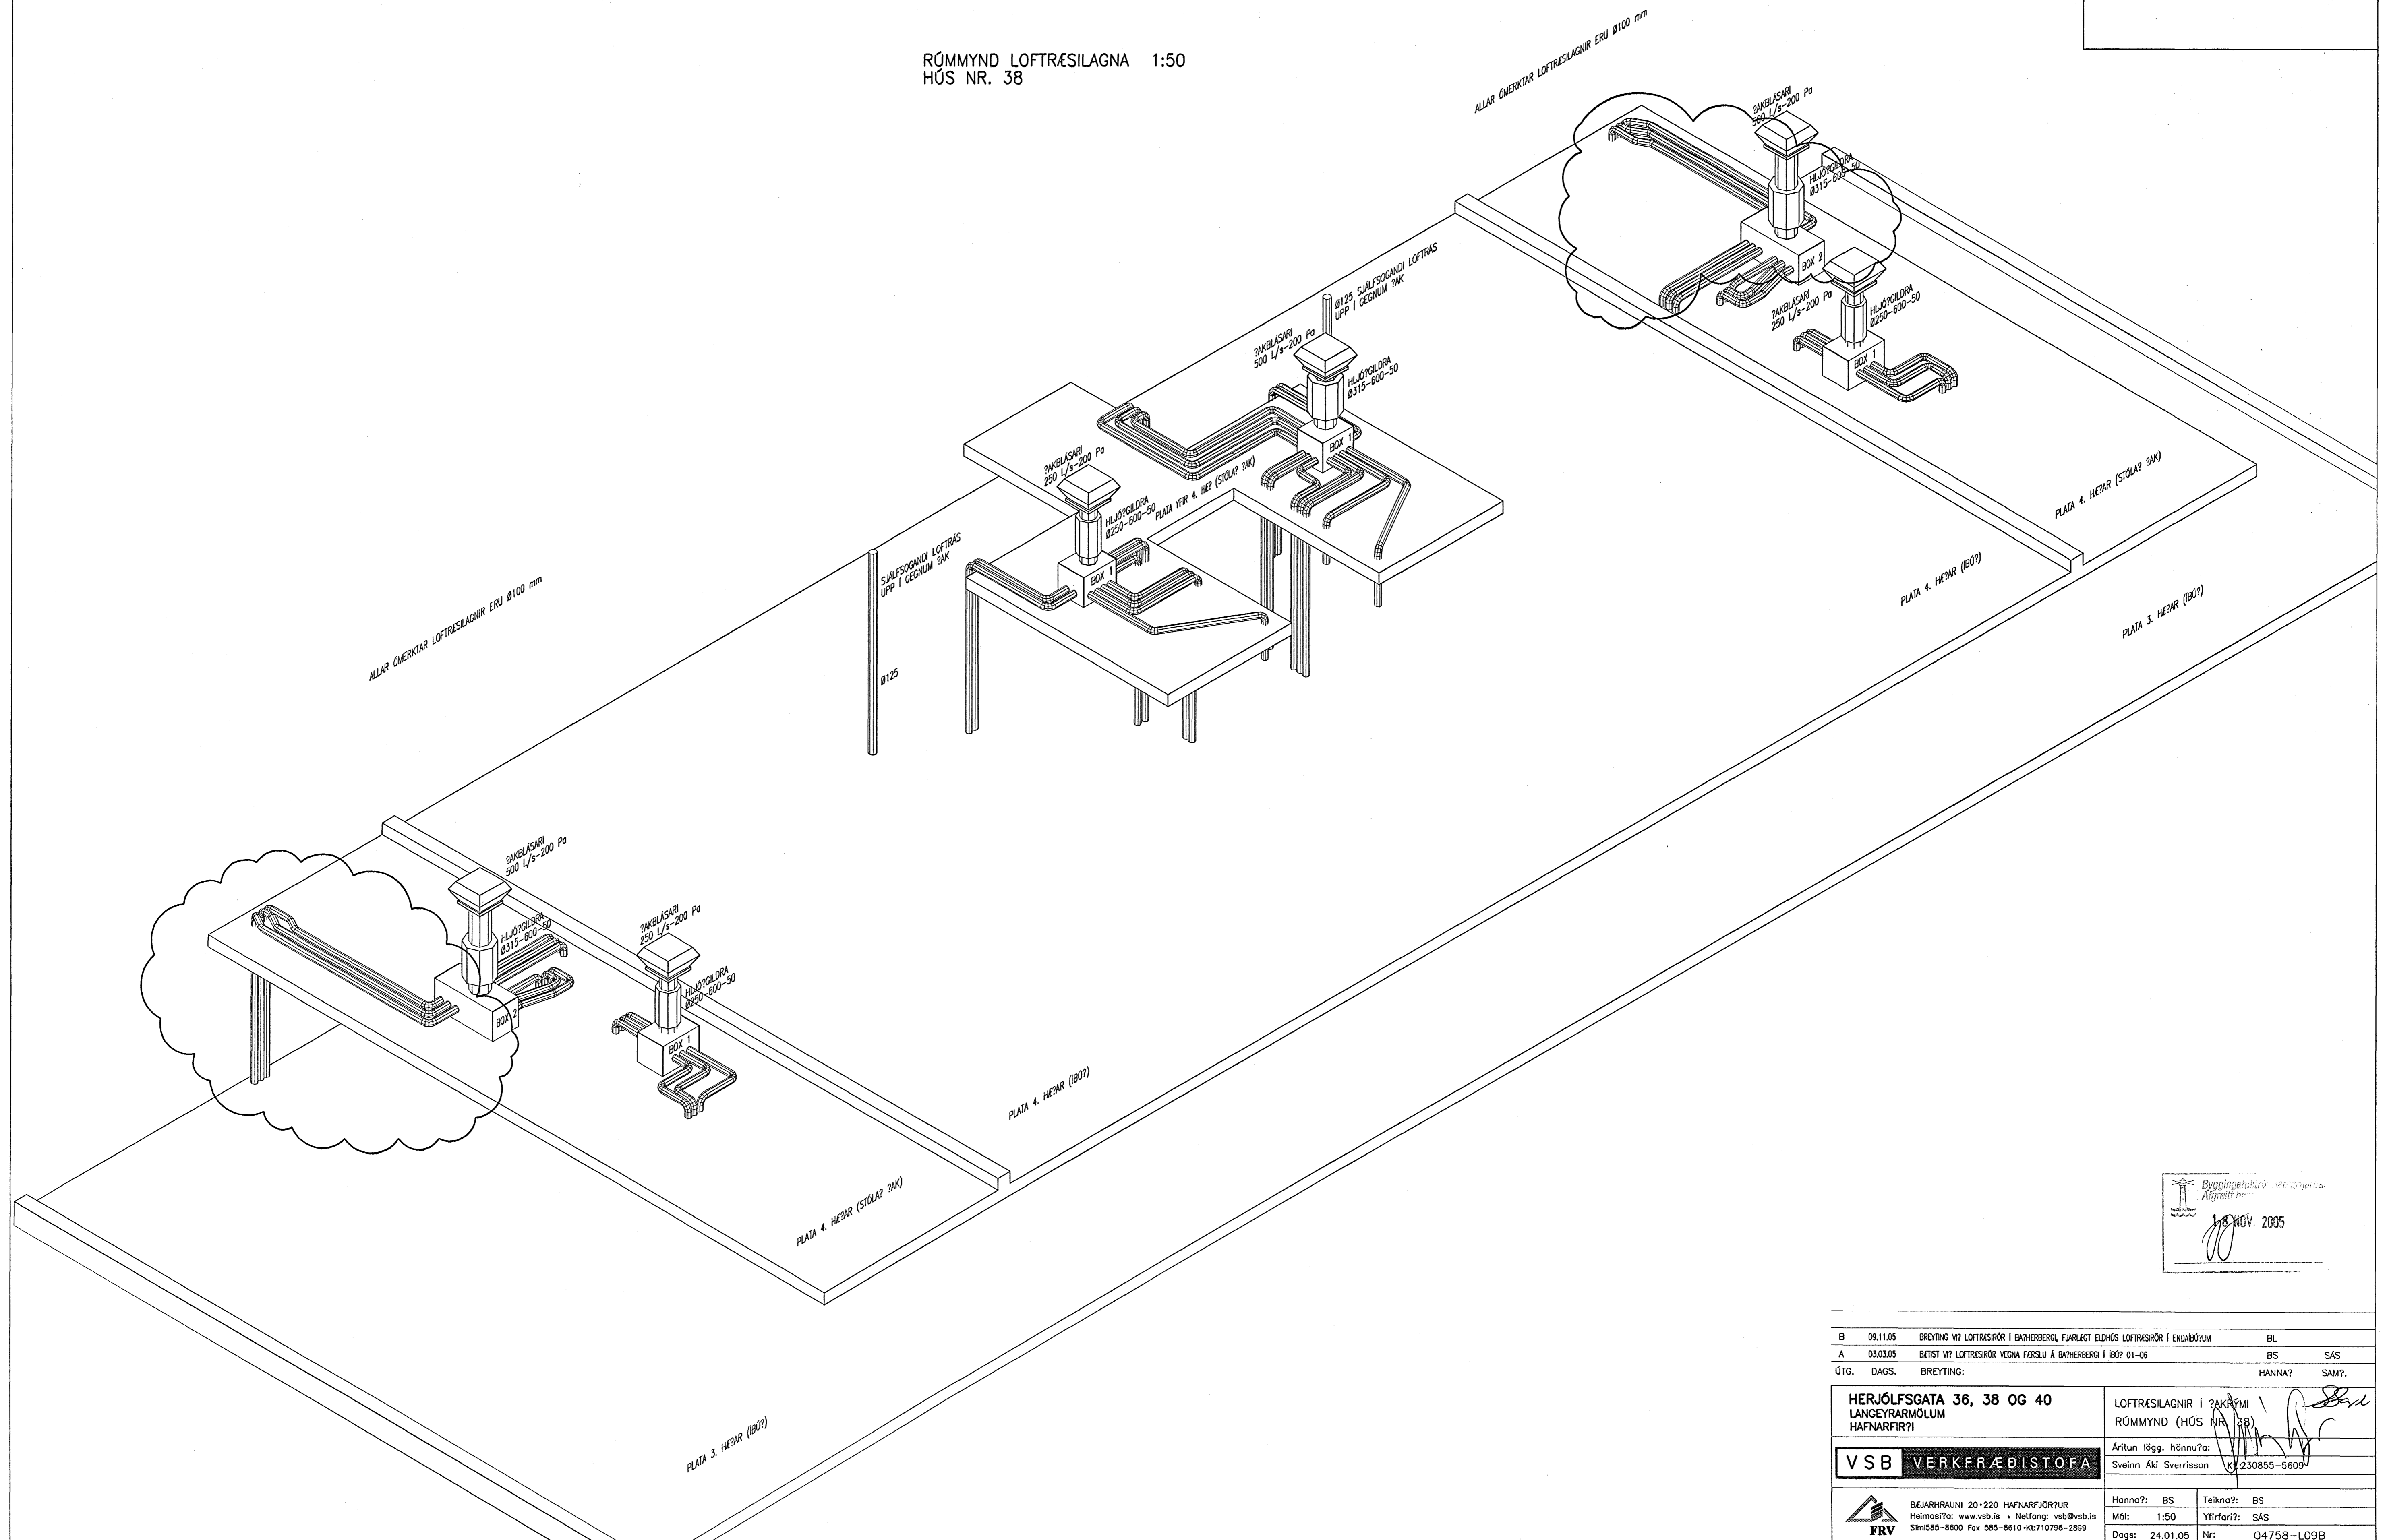

Byggingaáhrif
Alfreður Þ.
18. NOV. 2005

B	09.11.05	BREYTING VÍF LOFTRÁSIRÓR Í BAKHERBERGI, FJARLEGT ELDHÚS LOFTRÁSIRÓR Í ENDABÓÐUM	BL
A	03.03.05	BÆTIST VÍF LOFTRÁSIRÓR VEGNA FERSLU Á BAKHERBERGI Í BK? 01-06	BS SAS
ÚTG.	DAGS.	BREYTING:	HANNA? SAM?.
HERJÓLFSGATA 36, 38 OG 40 LANGEYRARMÖLUM HAFNARFIR?I		LOFTRÉSILAGNIR Í 2AKRÓM RÚMMYND (HÚS NR. 38)	
VSB VERKFRÆDISTOFA		Áritun lögg. hönnuða: Sveinn Áki Sværissón	
BEJARHRAUNI 20-220 HAFNARFJÓRRUR Heimastíða: www.vsb.is • Netfang: vsb@vsb.is Sími 585-8600 Fax 585-8610 Kt: 10796-2899		Hanna?: BS Telna?: BS Mál: 1:50 Yfirfar?: SAS Dags: 24.01.05 Nr: 04758-LO9B	