


HÚS NR. 38

ALLAR ÖMERKTAR LOFTRESILAGNIR ERU Ø100 mm

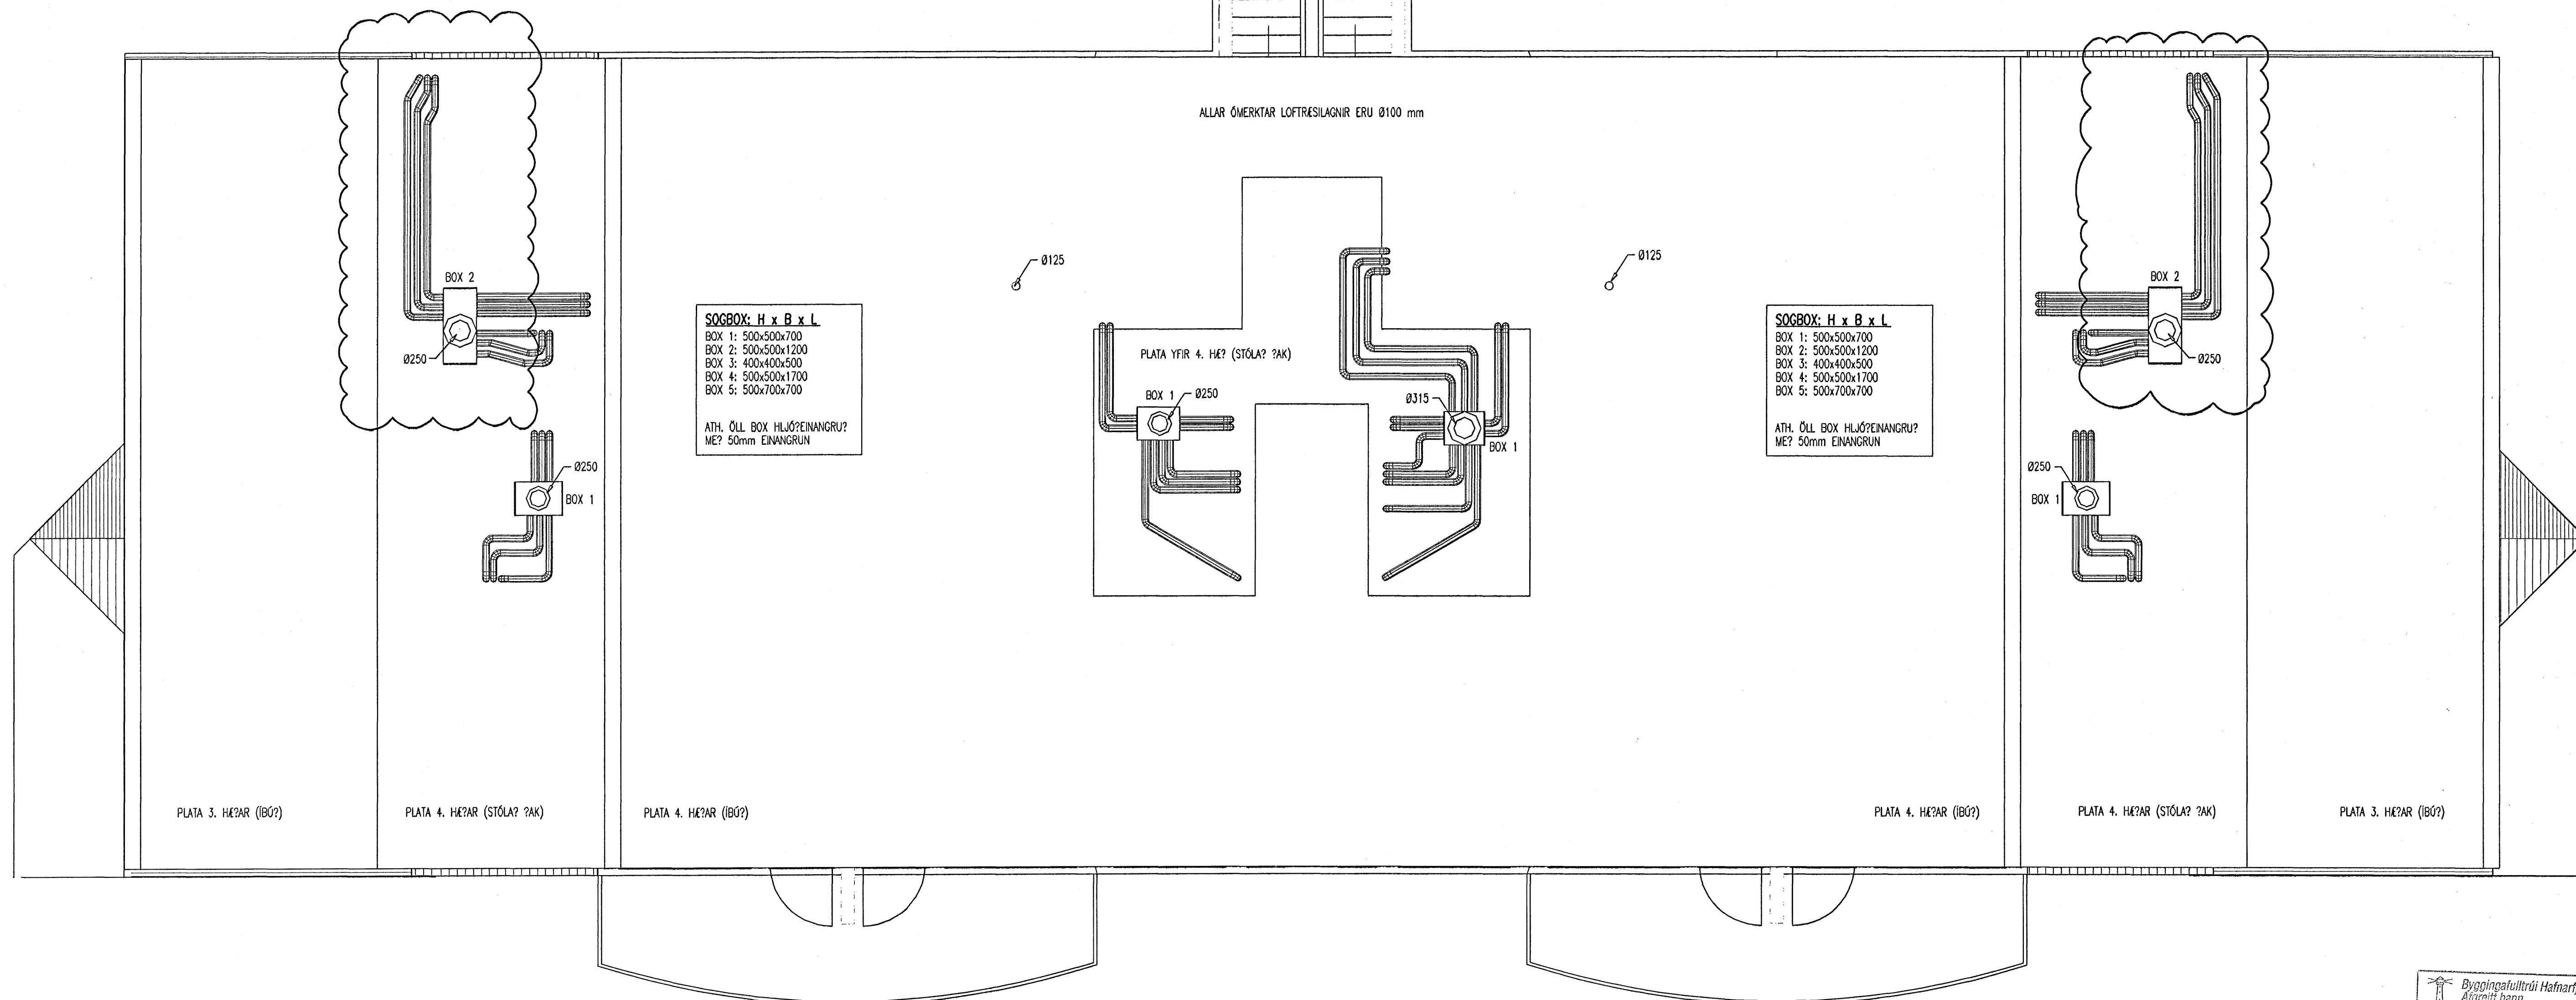

Byggingafultrúi Hafnarfjarðar  
Afrætt benn  
18 NOV. 2005

B	09.11.05	BREYTING V? LOFTRESIRÐR I BATHERBERÐI, FJARLEGT ELDHÓSI LOFTRESIRÐR I ENDABÓÐUM	EL
A	03.03.05	BATIST V? LOFTRESIRÐR VEGNA FERÐU A BATHERBERÐI I BÚ? 01-06	BS SÁS
ÓTC.	DAGS.	BREYTING:	HANNA? SAM?.
HERJÓLFSGATA 36, 38 OG 40		LOFTRESILAGNIR I ?AKR?MI	
LANCEYRARMÖLUM		GRUNNMYND (HÚS NR. 38)	
HAFNARFIR?I		Áritun lögg. hönnu?:	
VSB VERKFRÆÐISTOFA		Sveinn Áki Sværissón KL 23 855-5609	
BEJARHRAUNI 20-220 HAFNARFJÓRÐUR		Hanna?: BS Teikna?: BS	
HólmasTta: www.vsb.is • Netfang: vsb@vsb.is		Mál: 1:50 Yfirfar?: SÁS	
Símanúmer: 8600 Fax 585-8610 • Kl. 10756-2899		Dags: 24.01.05 Nr: 04758-L10B	