



A
P15

SKÝRINGAR

1. FRÁRENSLI
2. NEYDLSU.
3. OFN LAGNIR

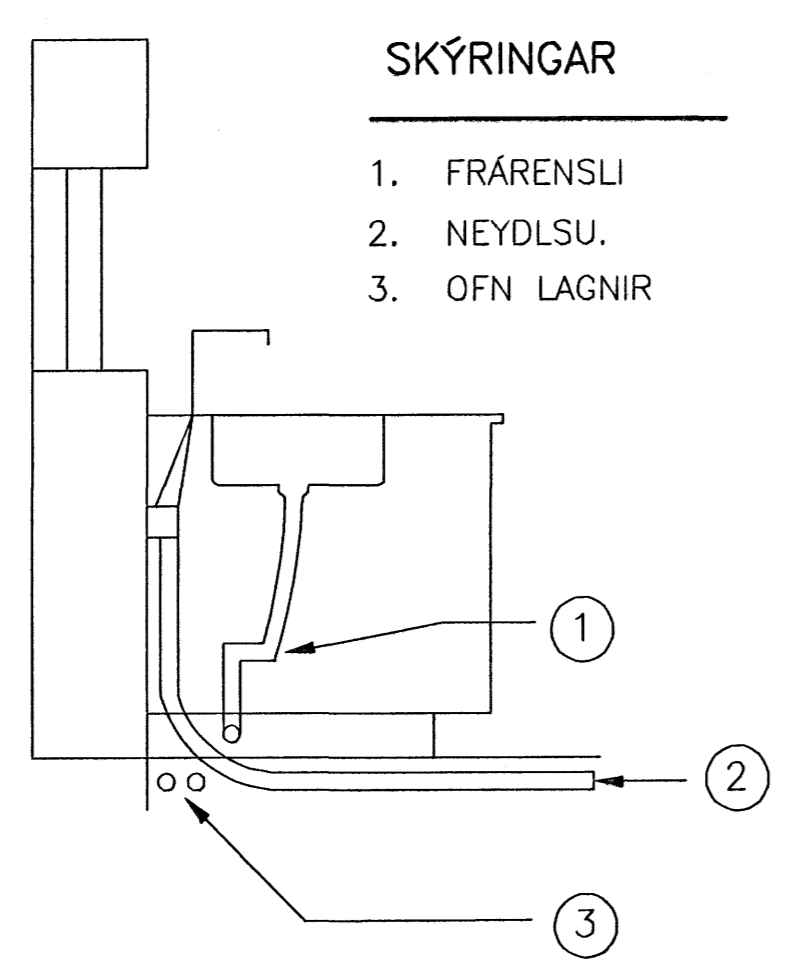

OFNATENINGAR:

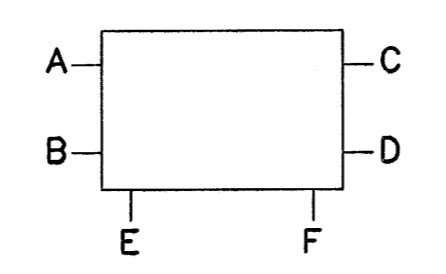

OFNALISTI

| NR. | Nauðsynleg afköst [W] | Gerð/hefð [mm] | Lengd [mm] | Afköst við dT=40°C [W] | Stúta staðs. 10mm | Stíllitla ofnloka |
|----------|-----------------------|----------------|------------|------------------------|-------------------|-------------------|
| 125 | | (21)/500 | 1800 | 1620 | CD | 0 |
| 126 | | (21)/500 | 1800 | 1620 | BC | 0 |
| 127 | | HANDKL/800 | 600 | 363 | EF | 0 |
| 128 | | (21)/500 | 1400 | 1260 | AB | 0 |
| 129 | | (21)/500 | 1800 | 1620 | AD | 0 |
| 130 | | (21)/500 | 1400 | 1260 | CD | 0 |
| 131 | | (22)/500 | 800 | 972 | AB | 0 |
| 132 | | HANDKL/800 | 600 | 363 | EF | 0 |
| 133 | | (11)/500 | 2800 | 1768 | AD | 0 |
| 134 | | HANDKL/800 | 600 | 363 | EF | 0 |
| 135 | | HANDKL/800 | 600 | 363 | EF | 0 |
| 136 | | (21)/500 | 1400 | 1260 | AD | 0 |
| 137 | | (21)/500 | 1400 | 1260 | AD | 0 |
| 138 | | HANDKL/800 | 600 | 363 | EF | 0 |
| 139 | | (22)/500 | 800 | 972 | AB | 0 |
| 140 | | (21)/500 | 600 | 540 | AB | 0 |
| 141 | | (21)/500 | 1000 | 900 | CD | 0 |
| 142 | | (21)/500 | 1800 | 1620 | BC | 0 |
| 143 | | (21)/500 | 2200 | 1980 | BC | 0 |
| 144 | | (21)/500 | 1800 | 1620 | CD | 0 |
| 145 | | (21)/500 | 1800 | 1620 | BC | 0 |
| 146 | | (33)/300 | 1400 | 1608 | CD | 0 |
| 147 | | (21)/500 | 1200 | 1080 | AB | 0 |
| Samtals: | | | | 26971 | | |

BREYTT

Bygginguáttætti: Sæmastaður
Algrindir
18.10.2005

Á ALLA OFNA KOMI FRAMRÁSALOKAR, STILLITÉ, AFTÆMING OG LOFTSKRÚFA

| | | | |
|---|---|---|-------------|
| B | 09.11.05 | ENDABÓÐIR SVEINHERBERGI OFNINN BREYTT, ELDOHÖS ÖTSOG FJARLAGT, EYR ÖTSOG FÆRT | BL |
| A | 03.03.05 | LEGGJÁ LAGNA OG STAÐSETN. TEKJA BR. VEGNA FÆRSLU Á BAKHERB. Í BÓÐ 01-06 | BS SAS |
| ÖTG. | DAGS. | BREYTING: | HANNA? SAM? |
| HERJÓLFSGATA 36, 38 OG 40 LANGEYRARMÖLUM HAFNARFIRFI | | HITTA OG HREINLETISLAGNIR 1 HÆ? NR.38 | |
| VSΒ VERKFRÆÐISTOFA | | Áritun íbagg. hönnuða: Sveinn Áki Sverrisson X1230855-5609 | |
| BÉJARHRAUN 20-220 HAFNARFJÖRÞUR Heimastofa: www.vsb.is • Netfang: vsb@vsb.is Sími: 585-8600 Fax: 585-8610 • XE: 710796-2899 | Hannastofa: A? Mál: 1:50 Dags: 24.01.05 | Teikna: A? Yfirfar: SAS Nr: 04758-P15B | |