


OFNALISTI

NR.	Nau?synleg afköst [W]	Gær?/há? [mm]	Lengd [mm]	vi?	Afköst dT=40°C [W]	Stöta sta?s. 10mm	Stílltala ofnoka
226		HANDKL/800	600		363	EF	0
227		(21)/500	1400		1260	CD	0
228		(21)/500	1800		1620	AD	0
229		(21)/500	1800		1620	BC	0
230		(21)/500	1400		1260	CD	0
231		(21)/500	1800		1620	AD	0
232		(21)/500	1400		1260	CD	0
233		(22)/500	800		972	AB	0
234		HANDKL/800	600		363	EF	0
235		HANDKL/800	600		363	EF	0
236		(11)/500	2800		1768	CD	0
239		(11)/500	2800		1768	AD	0
240		HANDKL/800	600		363	EF	0
241		(22)/500	800		972	CD	0
242		(21)/500	1400		1260	AB	0
243		(21)/500	1800		1620	BC	0
244		(21)/500	1400		1260	CD	0
245		HANDKL/800	600		363	EF	0
246		(21)/500	1800		1620	AD	0
247		(21)/500	1800		1620	BC	0
248		(21)/500	1400		1260	AD	0
249		HANDKL/800	600		363	EF	0
Samtals:					27028		

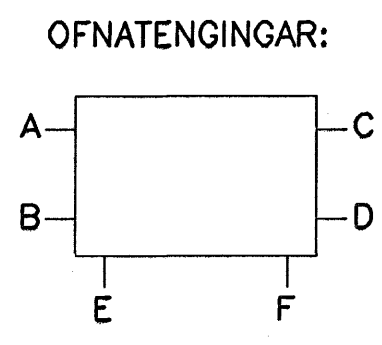

BREYTT

BREYTT

Byggingefulltrúi Hafnarfjarðar
Alcristólf barn
18. Júlí 2005

B	09.11.05	ENDABÓÐIR SVETNHERBERGI OFNUM BREYTT, ELDHÖS ÓTOSG FJARLEGT, GK? ÓTOSG FERT	BL
A	03.03.05	LOFTFRÆSTOKK BEIT VÍ? Í LAGNASTOKK VEGNA BR. Á BÓ? 01-06	BS SAS
GTG.	DAGS.	BREYTING:	HANNA? SAM?
HERJÓLFSGATA 36, 38 OG 40 LANGEYRARMÖLUM HAFNARFIR?		HITTA OG HREINLETISLAGNIR 2 HÆ? NR.38	
VSØ VERKFRÆÐISTOFA		Áritun íðgg. hönnu?að Sveinn Áki Sverrisson K1.230855-5609	
	BÉJARHRAUN 20-220 HAFNARFJÖRÐUR Heimasíða: www.vsb.is • Netfang: vsb@vsb.is Símanúmer: 595-8600 Fax: 595-8610-KT10796-2999	Hanna?: Á? Teikna?: Á? Mál: 1:50 Yfirfar?: SAS Dags: 24.01.05 Nr: 04758-P188	

Á ALLA OFNA KOMI FRAMRÁSALOKAR, STÍLLTÉ, AFTÆMING OG LOFTSKRÚFA