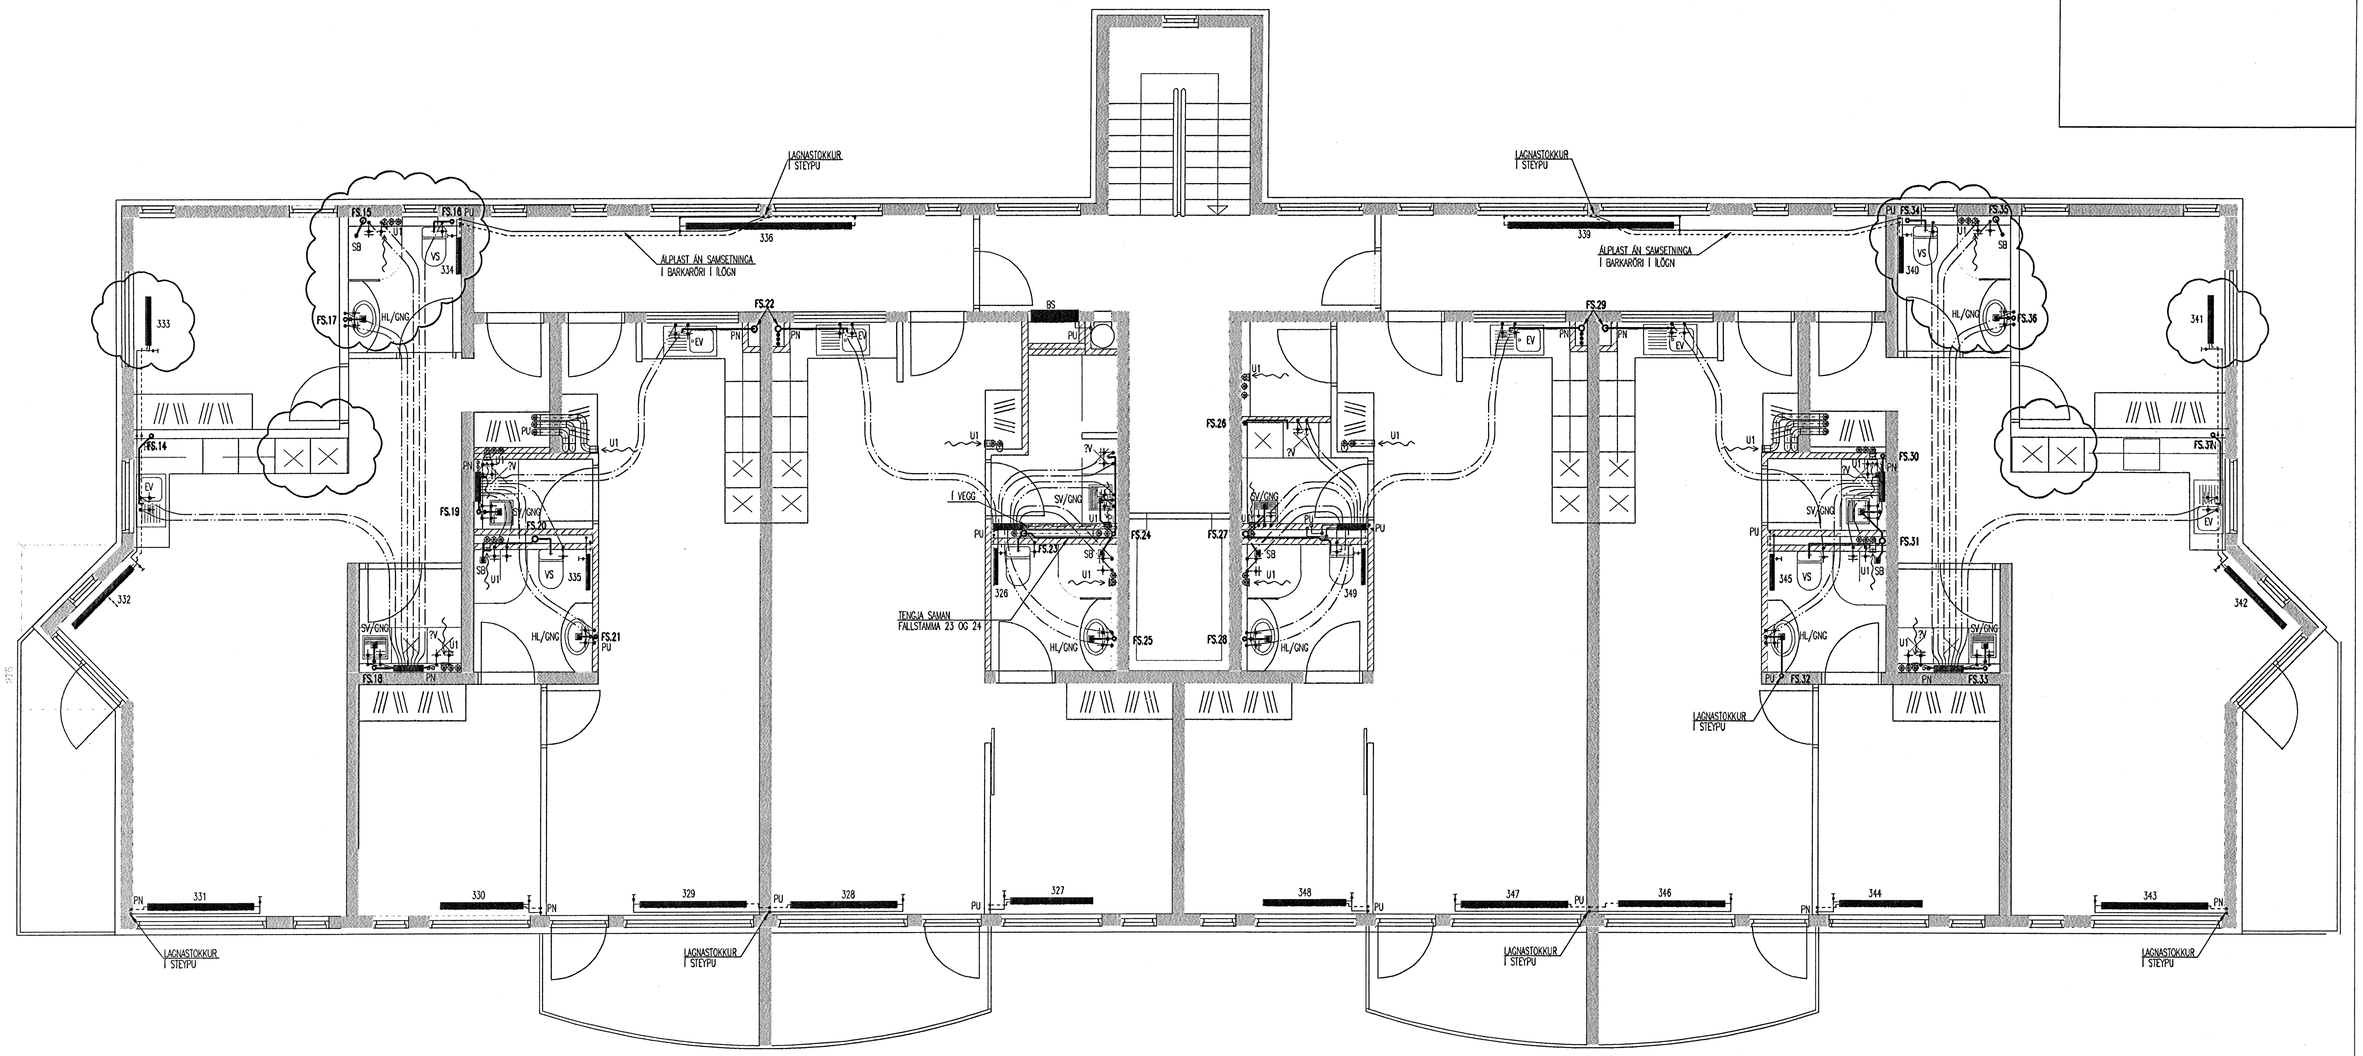

A

OFNALISTI

NR.	Nau?synleg afköst [W]	Ger?/hæ? [mm]	Lengd [mm]	Afköst vi? dT=40°C [W]	Stúta sta?s. 10mm	Stillitala ofnloka
326		HANDKL/800	600	363	EF	0
327		(21)/500	1400	1260	CD	0
328		(21)/500	1800	1620	AD	0
329		(21)/500	1800	1620	BC	0
330		(21)/500	1400	1260	CD	0
331		(22)/500	1800	2187	AD	0
332		(22)/500	1400	1701	CD	0
333		(22)/500	800	972	AB	0
334		HANDKL/800	600	363	EF	0
335		HANDKL/800	600	363	EF	0
336		(11)/500	2800	1768	CD	0
337		(11)/500	1200	757	AB	0
338		(11)/500	1200	757	CD	0
339		(11)/500	2800	1768	AD	0
340		HANDKL/800	600	363	EF	0
341		(22)/500	800	972	CD	0
342		(22)/500	1400	1701	AB	0
343		(22)/500	1800	2187	BC	0
344		(21)/500	1400	1260	CD	0
345		HANDKL/800	600	363	EF	0
346		(21)/500	1800	1620	AD	0
347		(21)/500	1800	1620	BC	0
348		(21)/500	1400	1260	AD	0
349		HANDKL/800	600	363	EF	0
Samtals:				**29044**		

BREYTT

BREYTT

Á ALLA OFNA KOMI FRAMRÁSALOKAR, STILLITÉ, AFTÆMING OG LOFTSKRÚFA

OFNATENGINGAR:

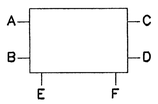

Byggingafulltrúi Hafnarfjarðar
Áritað bann
18 NÓV. 2005

ÚTG.	DAGS.	BREYTING:	HANNA?	SAM?.
C	09.11.05	ENGAIBÚTIR SVEINHERBERGI OFNUM BREYTT, ELDHÚS ÚTSOG FJARLÆGT, BA? ÚTSOG FÆRT	BL	
B	11.07.05	BREYTING NÉYSLUVATNSLAGNIR	KMJ	SÁS
A	03.03.05	LOFTRÆSISTOKK BÆTT VI? I LAGNASTOKK VEGNA BR. Á IB0? 01-06	BS	SÁS

HERJÓLFSGATA 36, 38 OG 40
LANGEYRARMÓLUM
HAFNARFIR?I

HITA OG HREINLÆTISLAGNIR
3 HÆ? NR.38

VSB VERKFRÆÐISTOFA

Áritun lögg. hönnu?a:
Sveinn Áki Sverrisson Kt.230855-5609

BÆJARHRAUNI 20 • 220 HAFNARFJÖR?UR
Heimasí?a: www.vsb.is • Netfang: vsb@vsb.is
Sími585-8600 Fax 585-8610 • Kt:710796-2899

FRV

Hanna?:	Á?	Teikna?:	Á?
Mál:	1:50	Yfirfarí?:	SÁS
Dags:	24.01.05	Nr:	04758-P21C