


UPPBLÖNDUN Á HITAVEITU F. RÖR | RÖR KERFI Á 4. HÆÐ | HÚSI NR. 38


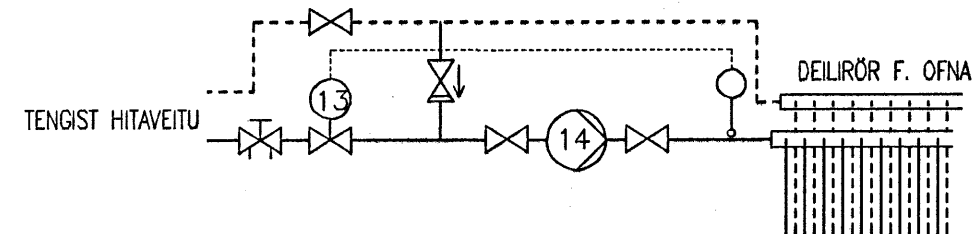


TÆKJALISTI

- 13 HITASTYÐUR LÖKI, Kv=0,63, STILLSIÐ 30-100°C - STILLIST Á 70°C
- 14 DELA, 0,2 l/s, 30 kPa, ÞRÝSTIÞYÐ

TÆKJALISTI

- 01 ÞRÝSTIMINKARI - 1,2 l/s VÍÐ 200 kPa
- 02 ÞRÝSTILAFNARI - Kv = 6,3
- 03 ÞRÝSTIMINKARI - 0,5 l/s VÍÐ 200 kPa
- 04 ÞRÝSTILAFNARI - Kv = 6,3
- 05 ÞRÝSTILAFNARI - Kv = 6,3
- 06 BAKÞRÝSTILOKI - Kv = 16
- 07 MÖTULÖKI - Kv = 6,3 MÆÐ CORUM, NC
- 08 VARMASKIPIÐ - 150 kW, ÞRÝSTIFALL 15 kPa, HITAV: 45/30°C, FROSTL: 40/20°C
- 09 STAKRISTOÐ - T.O. DANFOSS ECL 200 / P30 NORT
- 10 ÞRINGRÁSARDELA - 1,5 l/s, GEÐN 60 kPa Á MÖSTILLINGU, ÞRÝSTIÞYÐ
- 11 HENSLUKER 30 L - 50 kPa
- 12 BLANDARI - 1,2 l/s, 60°C

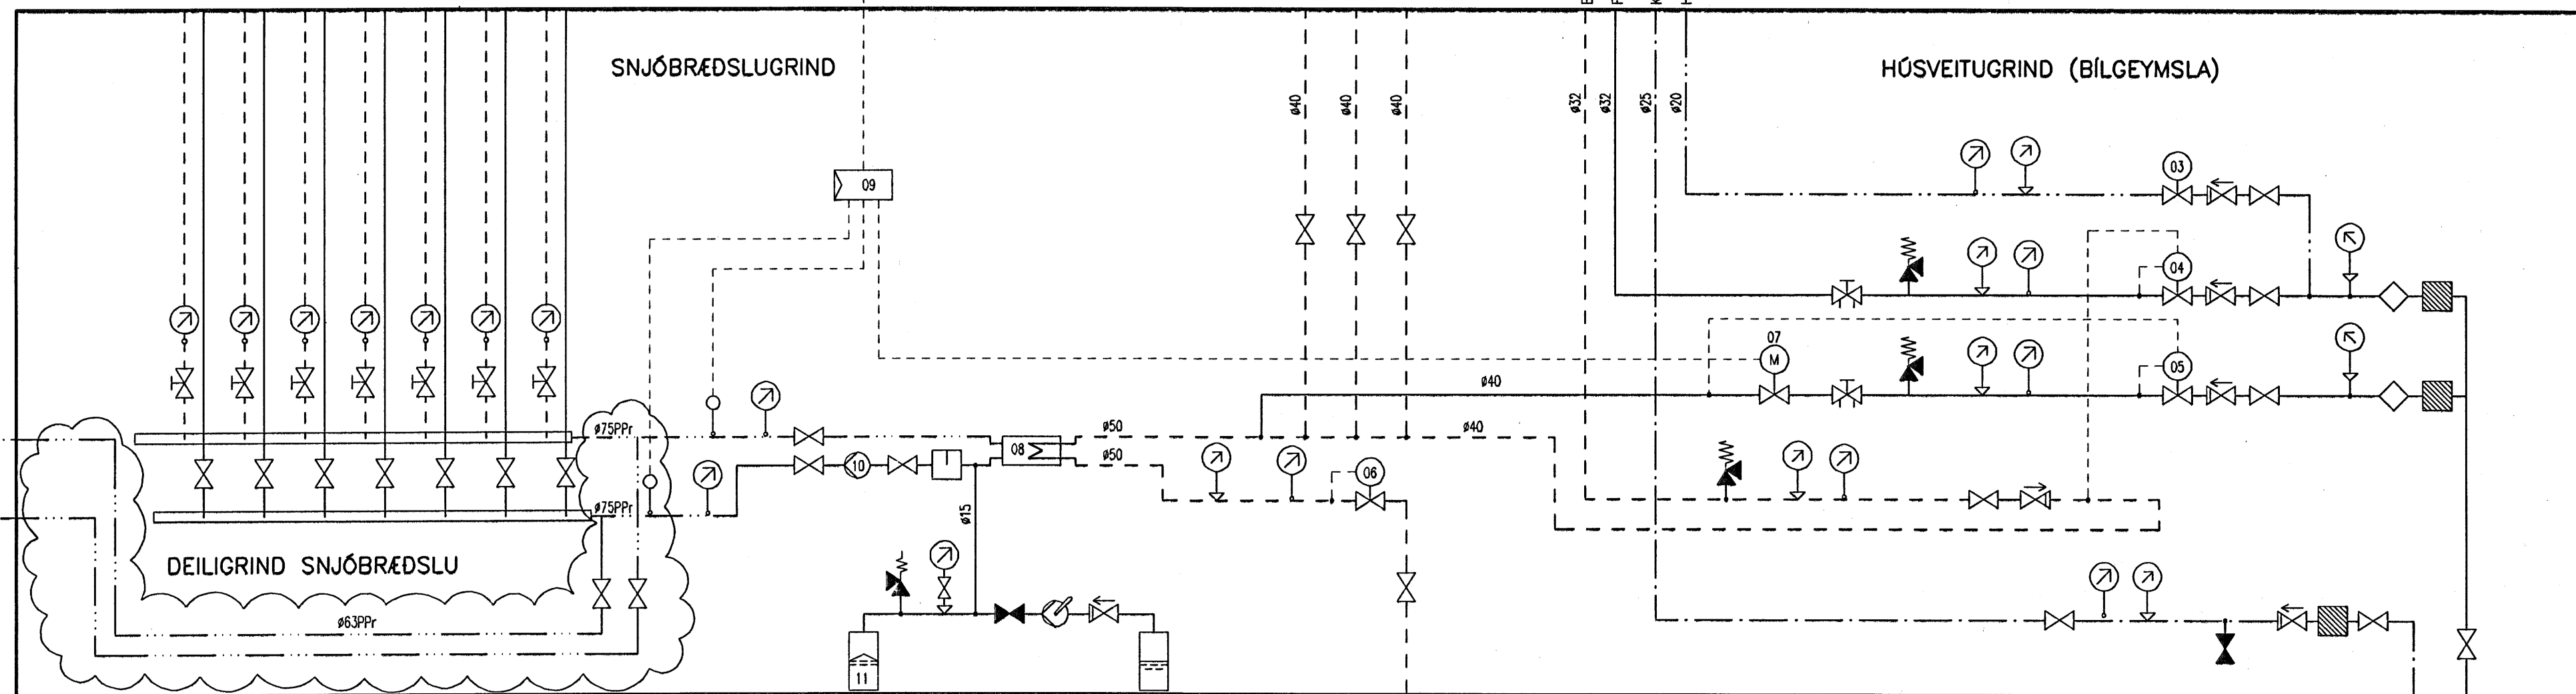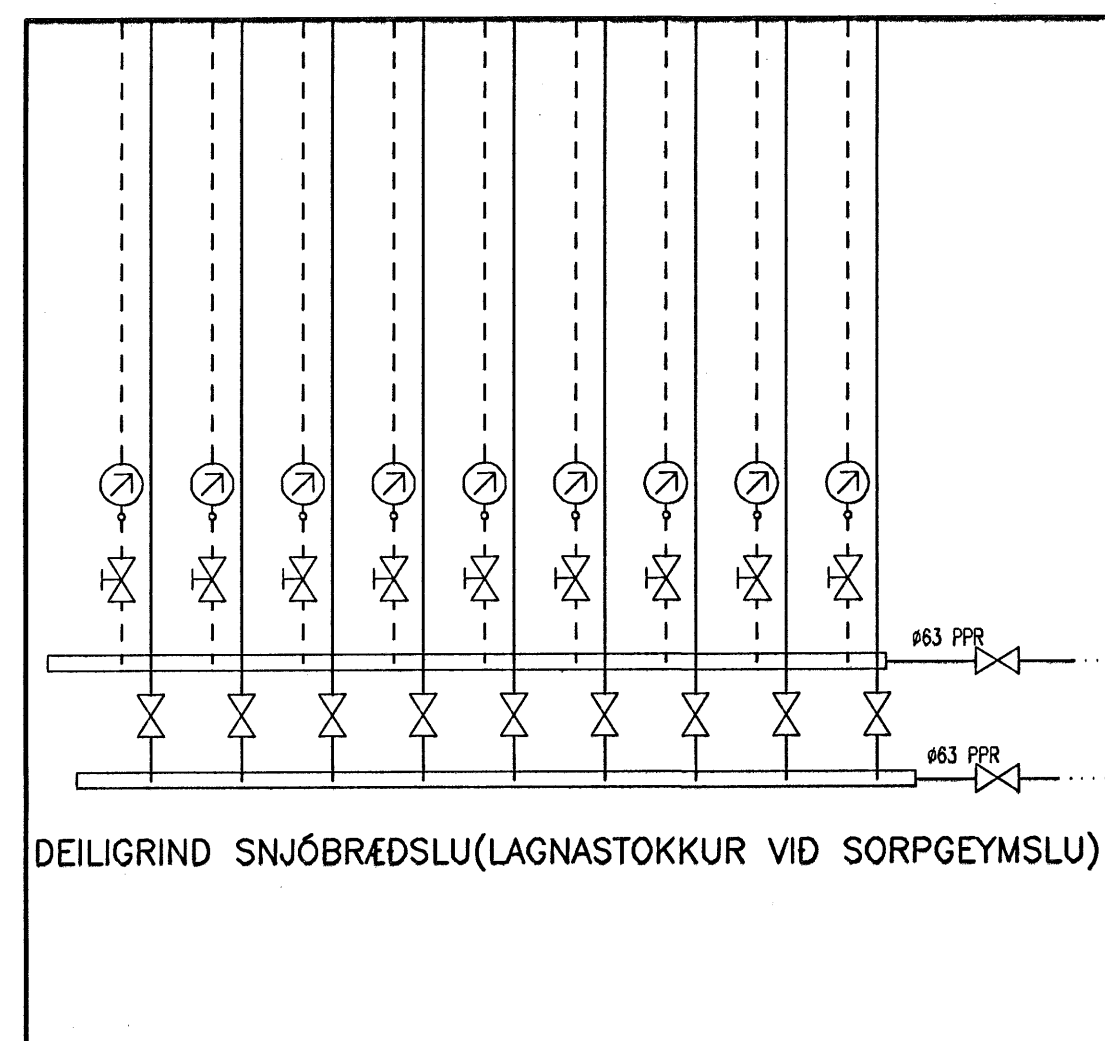

Byggingafræðingur
Alfreidd bann
18 OKT. 2005

B	14.10.05	TENGINUM BREYTT	SAS	SAS
A	30.09.05	KISTU FYRIR LAGNR SKIPT UPP		
ÚTG.	DAGS.	BREYTING:	HANNAD	SAMP.
HERJÓLFSGATA 36, 38 OG 40 LANGEYRARMÖLUM HAFNARFIRDI			HÚSVEITUGRIND KERFISMYND, TÆKJALISTI	
VSB VERKFRÆÐISTOFA			Áritun lögg. hönnuðs: Sveinn Áki Sverrisson Kt.230855-5609	
BÉJARHRAUNI 20•220 HAFNARFJÖRÐUR Móli: www.vsb.is • Netfang: veb@vsb.is Sími: 585-8600 Fax: 585-8610 • kt: 710796-2899			Hannað: BS	Teiknað: BS
FRV			Móli: SAS	Yfirfarið: SAS
			Dags: 04.10.05	Nr: 04758-P40B