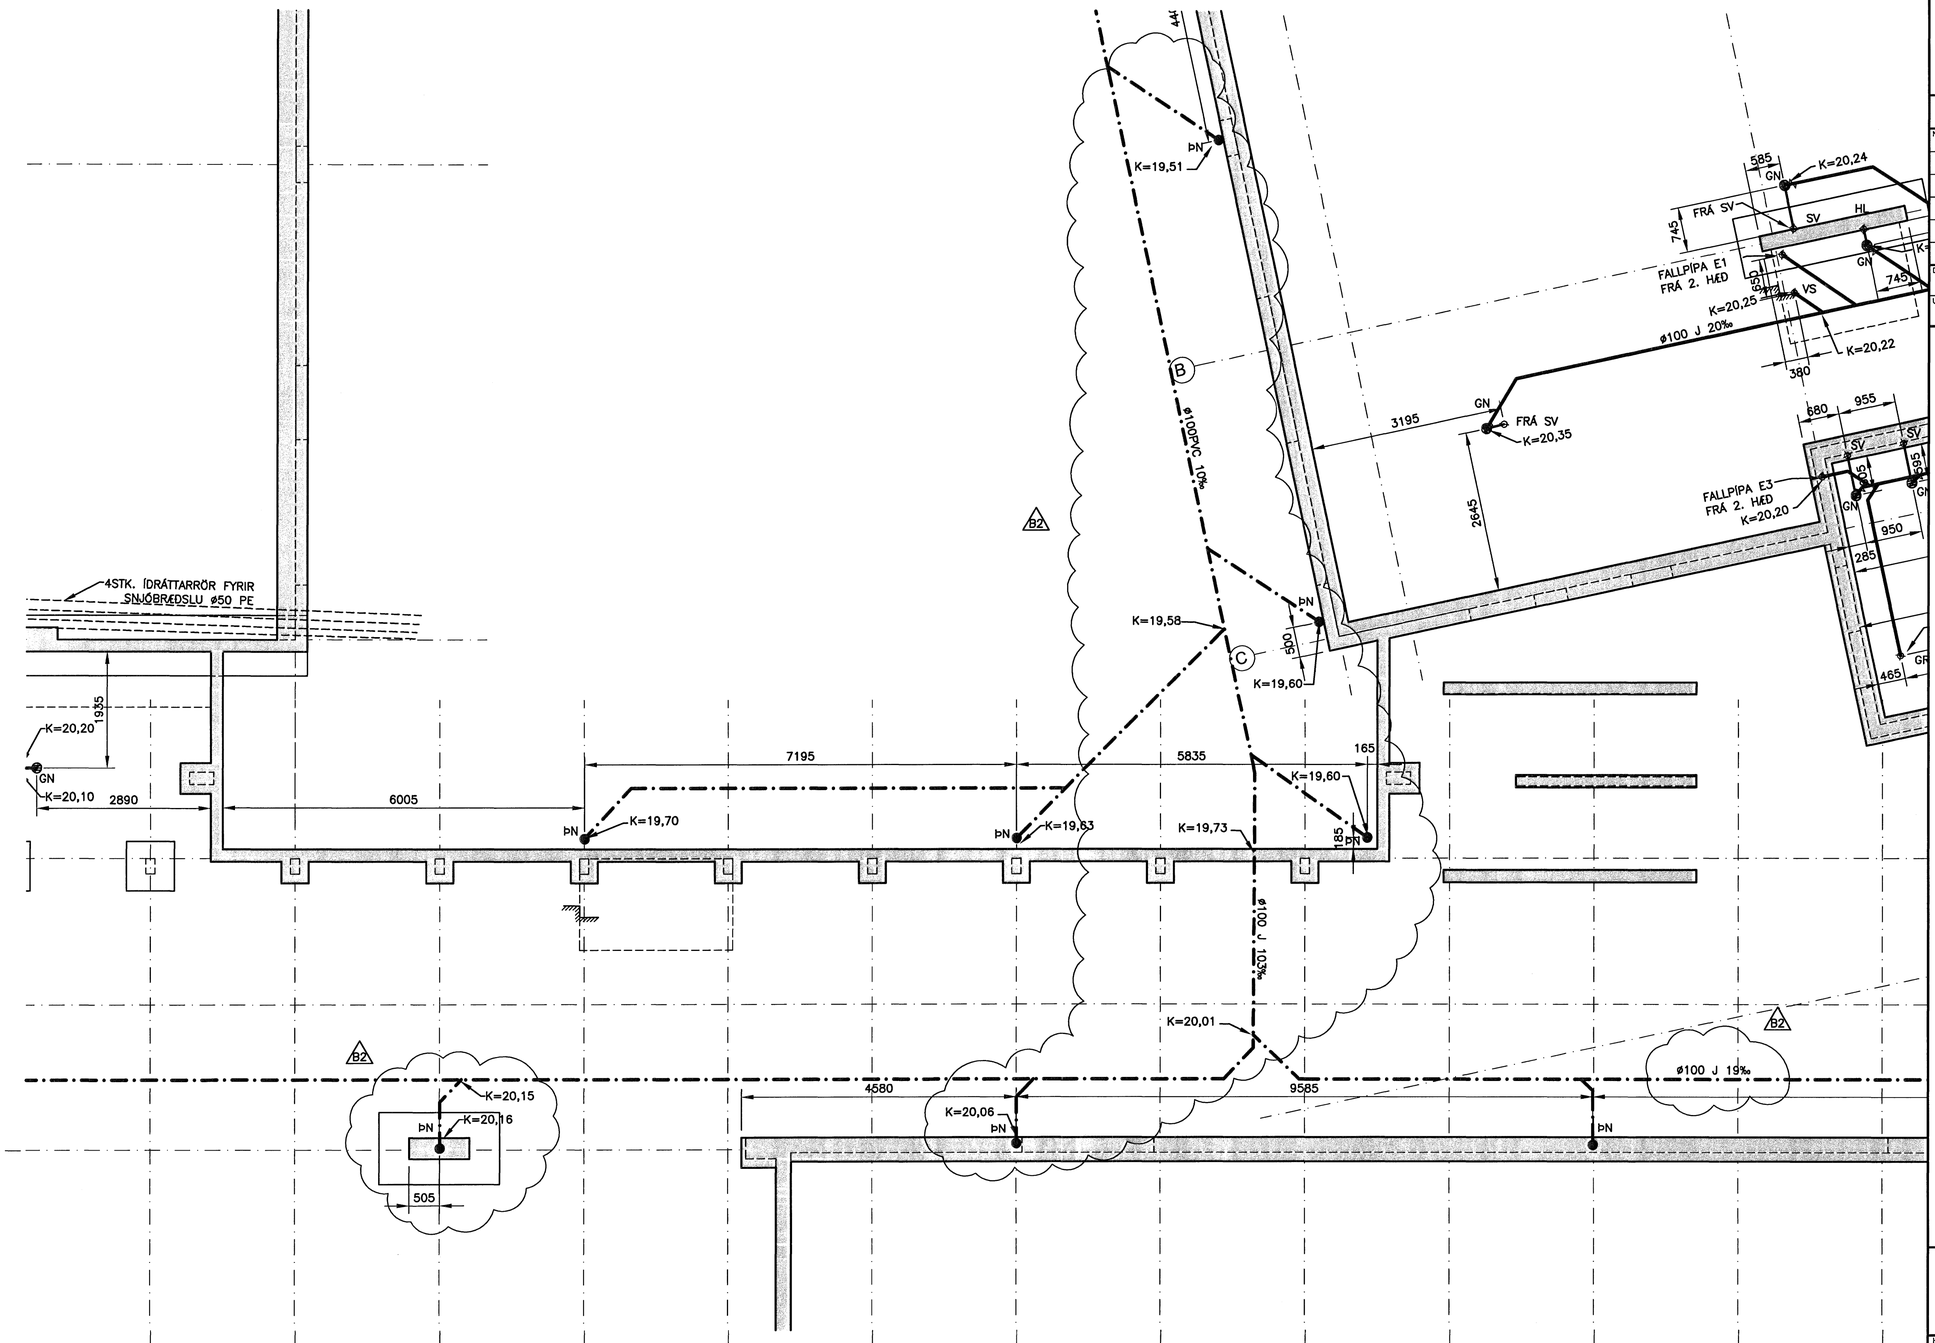

GRUNNMYND
MKV. 1

ÚTGÁFUFERILL

NÚMER:	DAGS:	SKÝRINGAR:	HANNAÐ:
B1	24.10.2006	BYGGINGARTEIKNING	BOVÞ
B2	31.10.2006	ÝMSAR BREYTINGAR	PB

DAGS. UNDIRSKRIFTAR: NAFN OG KT. SAMREMINGARHÖNNUÐAR:

UNDIRSKRIFT SAMREMINGARHÖNNUÐAR:

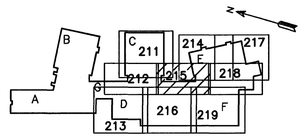

LYKILMYND

Samþykkt þann
10 ÁGÚ. 2007
Byggingafulltrúinn í Hafnarfirði
F.h.Sigurbjartur Halldórsson

ALMENNAR SKÝRINGAR SJÁ TEIKN. P2-201

MKV. 1
0 1000 2000 3000 4000 5000
1:50 (Í A1) mm

ÖLL AFNOT OG AFRITUN TEIKNINGAR, AÐ HLUTA EÐA HEILD, ER HÁÐ SKRIFLEGU LEYFI HÖFUNDA.

HÖNNUN
GRENSÁSVEGI 1 108 REYKJAVÍK SÍMI: 510 4000 FAX: 510 4001
VEFFANG: www.honnun.is NETFANG: honnun@honnun.is

HEITI VERKS:

HRAUNVALLASKÓLI 2. ÁF.

DREKAVELLIR 9, HAFNARFIRÐI

HEITI TEIKNINGAR:

FRÁVEITULÖGN:
GRUNNLÖGN

MÆLT:	TEIKNAÐ: LS	GEYMSLUNÚMER:	VNR: 3.151.218
HANNAÐ: BOVÞ	YFIRFARIÐ:	MKV: 1:50	NR. TEIKNINGAR: P2-215
DAGS. UNDIRSKRIFTAR: 10. Jan. 2007	NAFN OG KT. HÖNNUÐAR: HÖNNUN hf 430572-0169		
UNDIRSKRIFT HÖNNUÐAR:	Kt. 110658-4189		ÚTGÁFA: B2