

A

B

C

D

1


2

3

4

5

6

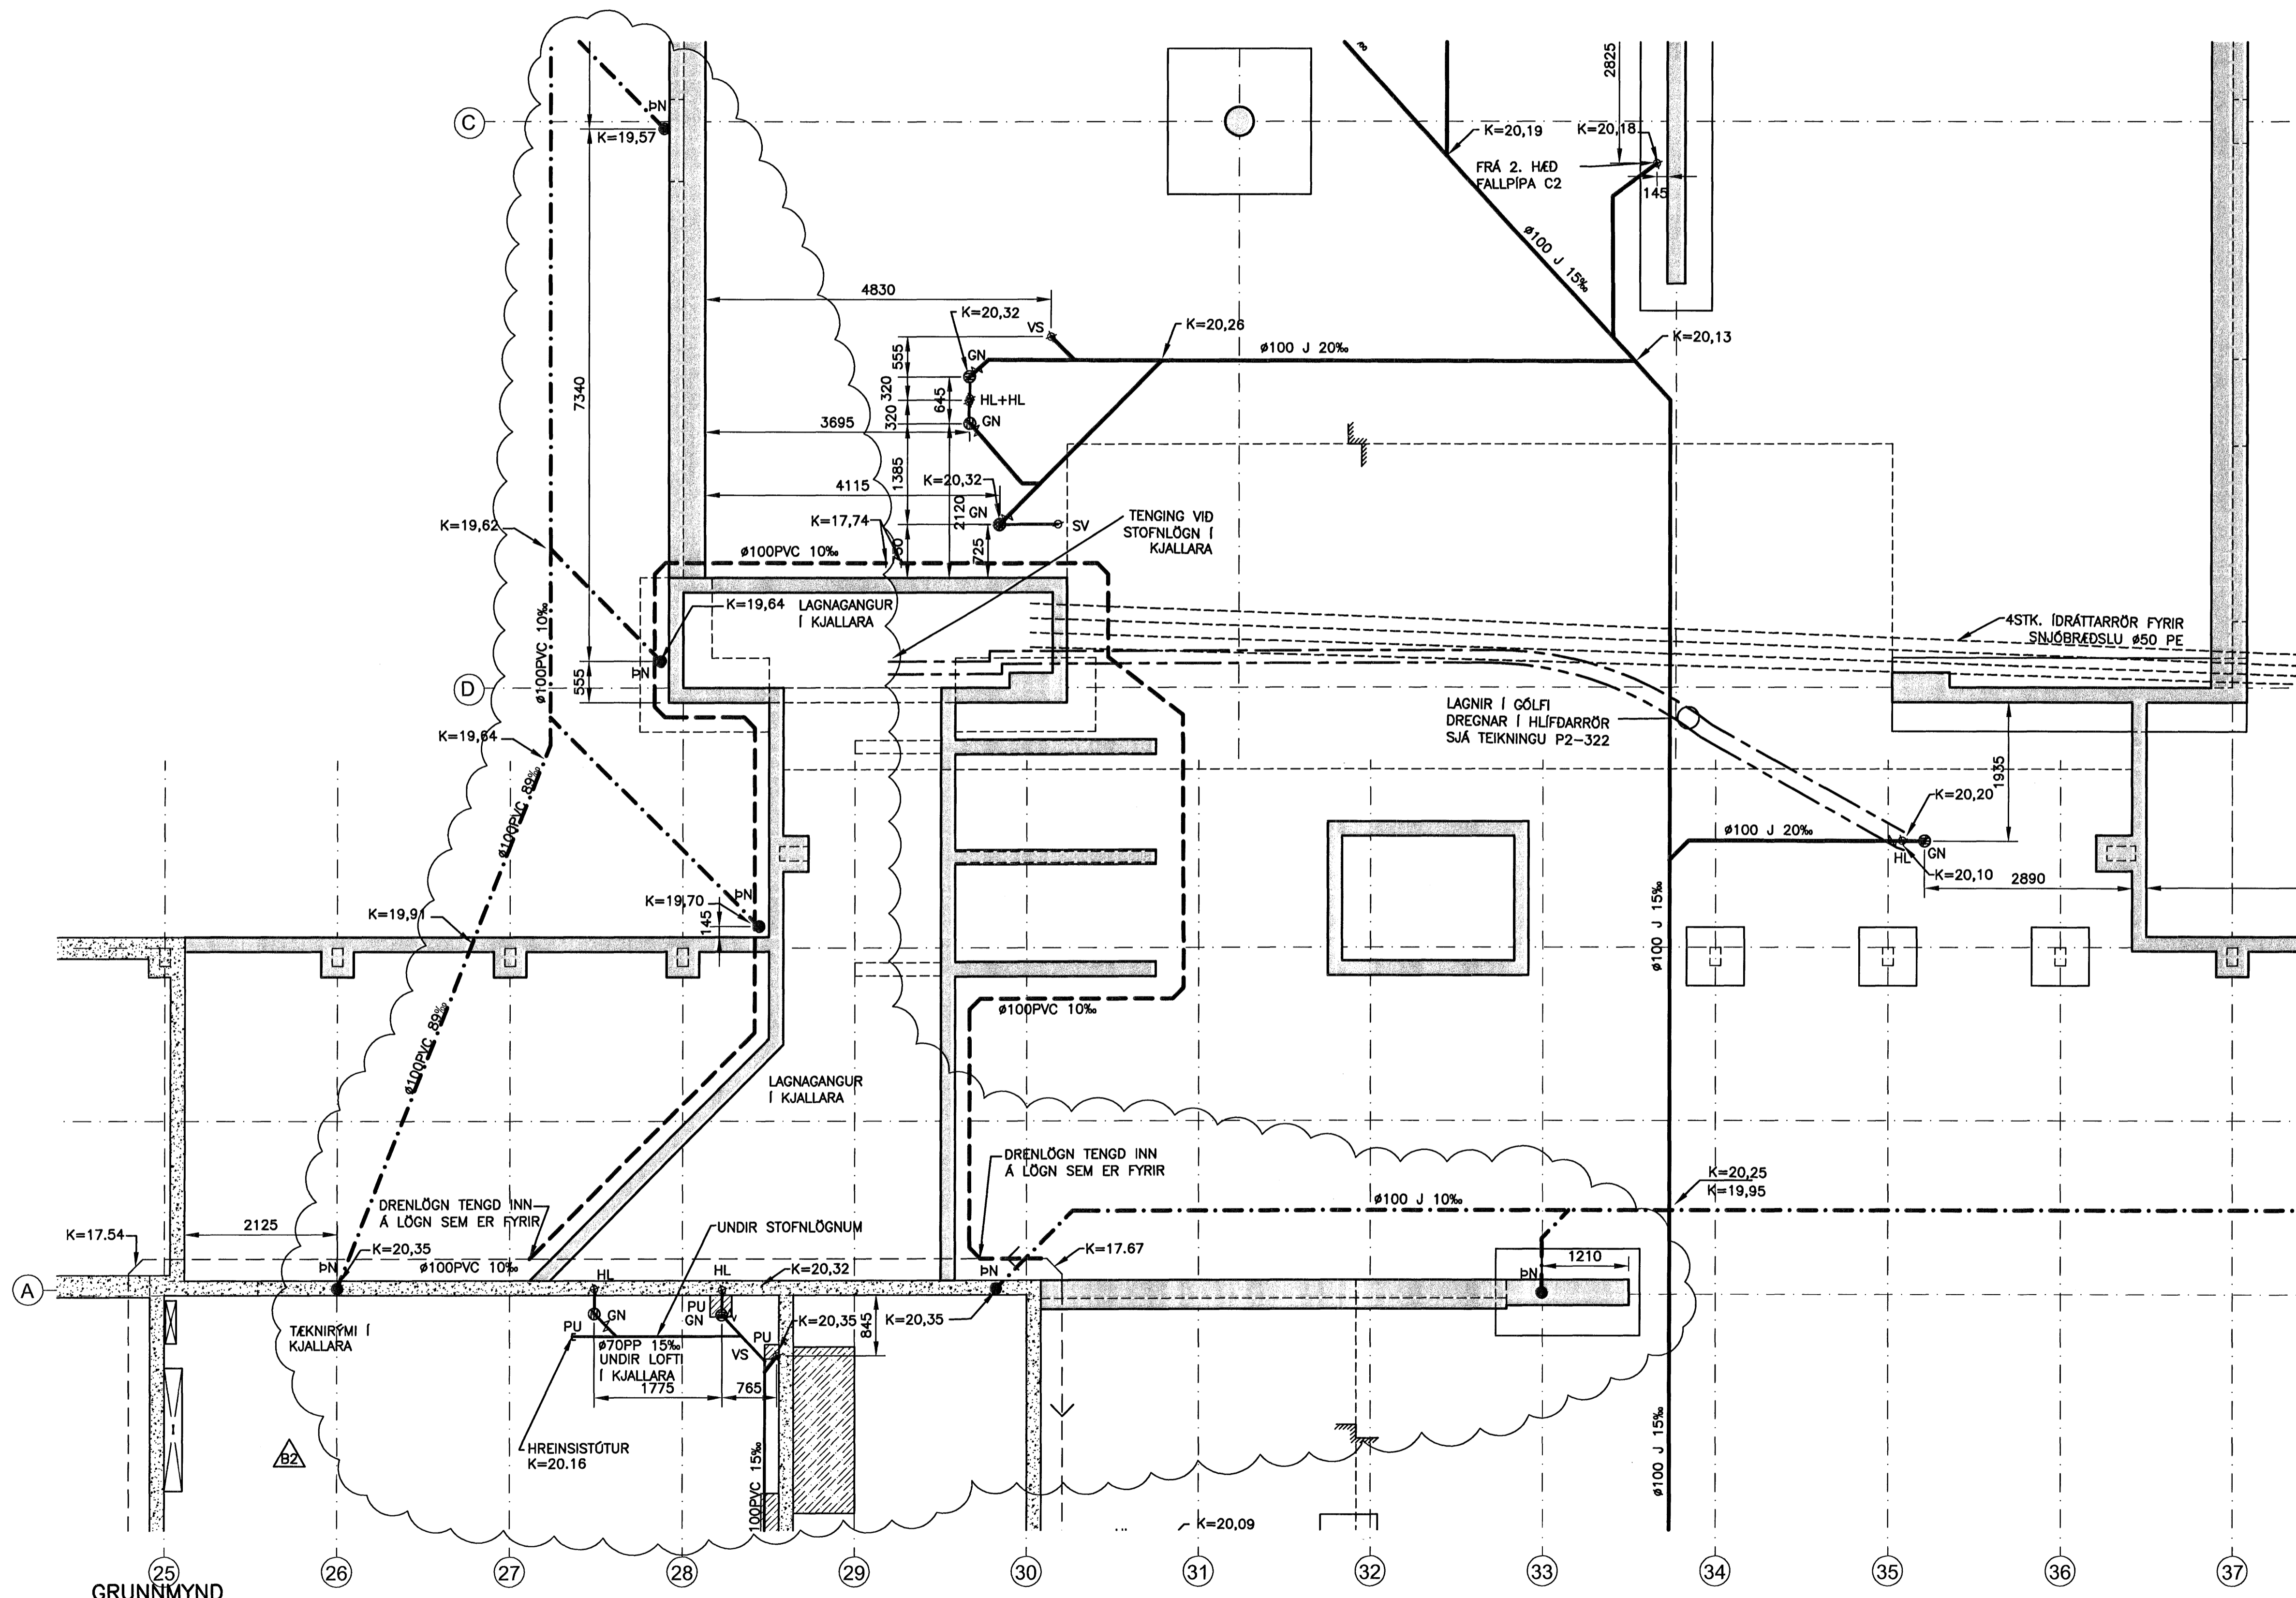


GRUNNMYND
MKV. 1

ÚTGÁFUERILL

NÚMUR:	DAGS:	SKÝRINGAR:	HAUNAD:
B1	24.10.2006	BYGGINGARTEIKNING	BOVP
B2	31.10.2006	YMSAR BREYTINGAR	PB

DAGS. UNDRISKRIFTAR: NAFN OG KT. SAMRÆMINGARHÖNNUGAR:

UNDRISKRIFT SAMRÆMINGARHÖNNUGAR: *[Signature]*

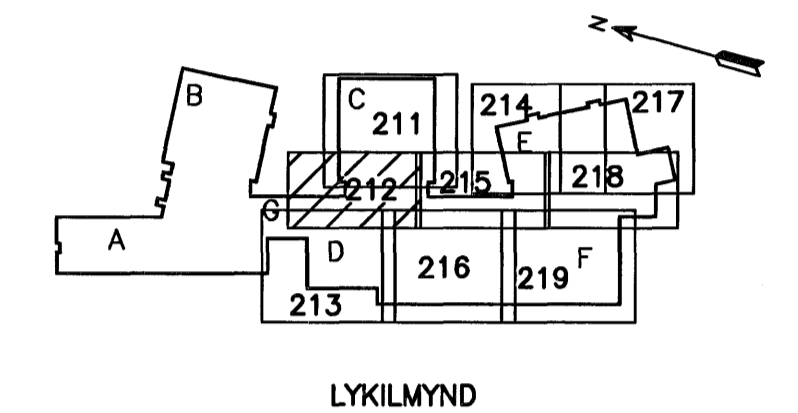

SKÝRINGAR:

- DRENLAGNIR ÓR FYRRI AFANGA.
- FRÁRENNISLAGNIR ÓR FYRRI AFANGA.
- REGNVATNSLÖGN

Samþykkt þann
10 AUG. 2007
Byggingulfrúnn í Hafnarfirði
F.h. Sigurbjartur Halldórsson

ALMENNAR SKÝRINGAR SJÁ TEIKN. P2-201

MKV. 1

1:50 (1 A1) mm

ÖLL AÑNOT OG AFRITUN TEIKNINGAR, AD HELUTA EDA HEILD, ER HÁÐ SKRIFLEÐU LEYFI HÖNNUGA.

HÖNNUN

GRENSÁSVEGI 1 108 REYKJAVÍK SIMI: 510 4000 FAX: 510 4001
VEFFANG: www.honnun.is NETFANG: honnun@honnun.is

HEITI VERKS:

HRAUNVALLASKÓLI 2. ÁF.
DREKAVELLIR 9, HAFNARFIRÐI

HEITI TEIKNINGAR:

FRÁVEITULÖGN:
GRUNNLÖGN

MELT:	TEIKNAR:	LS	GEYMSLUNÚMUR:	VNR:
				3.151.218
HAUNAD:	BOVP	YFIRFAR:	MKV:	NR. TEIKNINGAR:
			1:50	
DAGS. UNDRISKRIFTAR:	NAFN OG KT. HÖNNUGAR:			P2-212
10. Jan. 2007	HÖNNUN hf		430572-0169	
UNDRISKRIFT HÖNNUGAR:			ÚTGÁFA:	B2

1

2

3

4

5

6