


ÓTGAUFERILL

NÚMÉR:	DAGS:	SKÝRINGAR:	HANNAÐ:
B1	10.10.2006	BYGGINGARTEIKNING	PB
B2	10.01.2007	LAGNIR FERÐAR, ÞVERMÁL LAGNA LAGFERT	PB


DAGS. UNDRISKRIFARE: NAFN OG KT. SAMRÆMINGARHÖNNUÐAR:

UNDRISKRIFT SAMRÆMINGARHÖNNUÐAR: *[Signature]*

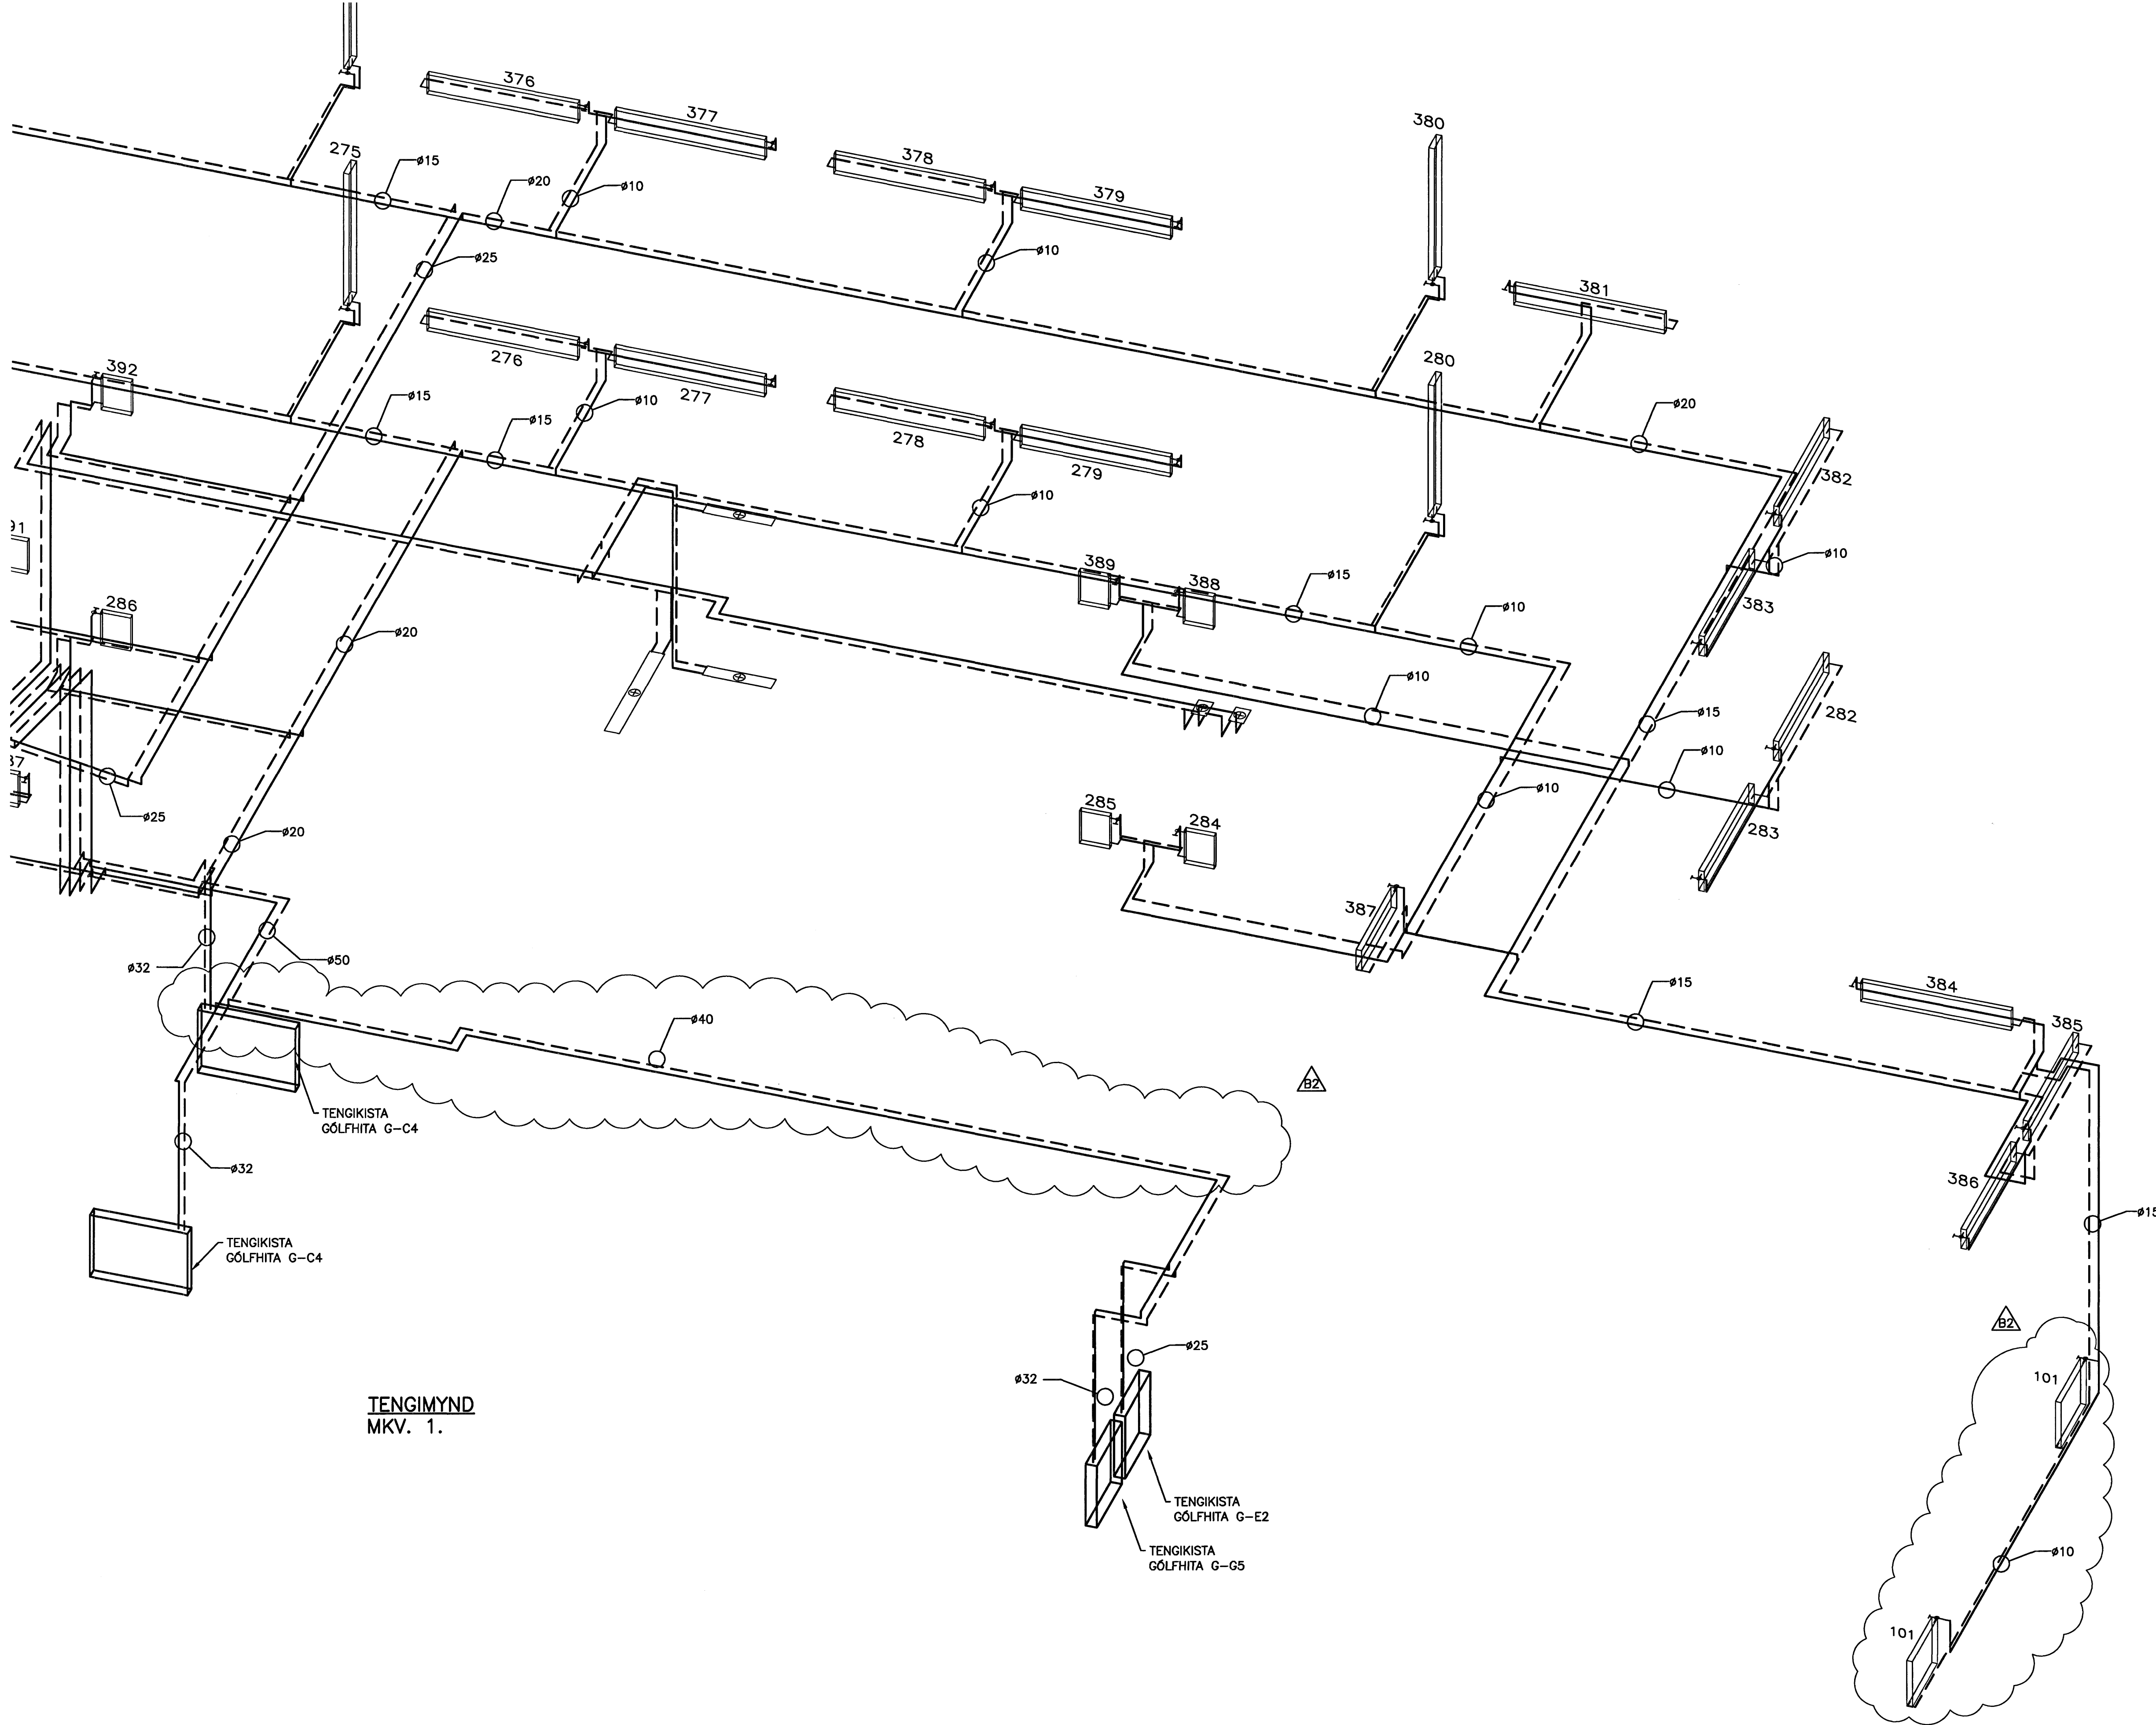

TENGIMYND  
MKV. 1.

ALMENNAR SKÝRINGAR SJÁ TEIKN. P2-461.

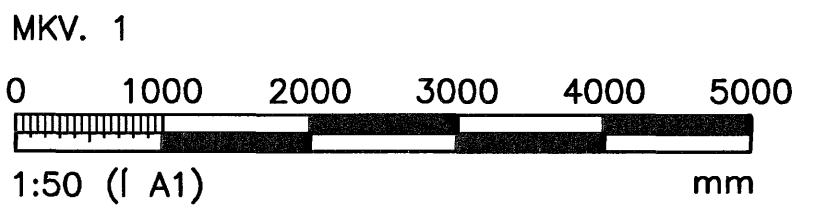

ÖLL AFNOT OG AFRITUN TEIKNINGAR, AD HLUTA EDA HEILD, ER HÁÐ SKRIFLEGU LEYFI HÖNNUÐAR.

**HÖNNUN**

GRENSÁSVEGI 1 108 REYKJAVÍK SÍMI: 510 4000 FAX: 510 4001  
VEFFANG: www.honnun.is NETFANG: honnun@honnun.is

**HRAUNVALLASKÓLI 2. ÁF.**  
DREKAVELLIR 9, HAFNARFIRÐI

HITAKERFI:  
TENGIMYND

MÁLT:	TEIKNAD:	GEYMSLUNÚMÉR:	VNR:
	LS		3.151.218
HANNAÐ:	YFIRSEÐUR:	MKV:	NR. TEIKNINGAR:
PB	<i>[Signature]</i>	1:50	
DAGS. UNDRISKRIFARE:	NAFN OG KT. HÖNNUÐAR:		
10. Jan. 2007	HÖNNUN hf	430572-0169	<b>P2-453</b>
UNDRISKRIFT HÖNNUÐAR:	ÓTGAFA:		
<i>[Signature]</i>	B2		