



ÓTGÁFUFERILL			
NÚMÉR:	DAGS:	SKÝRINGAR:	HANNAÐ:
B1	10.10.2006	BYGGINGARTEIKNING	PB
B2	10.01.2007	LAGNIR FERÐAR	PB
DAGS. UNDIRSKRIFTAR:		NAFN OG KT. SAMRÆMINGARHÖNNUNAR:	
UNDIRSKRIFT SAMRÆMINGARHÖNNUNAR:		<i>[Signature]</i>	

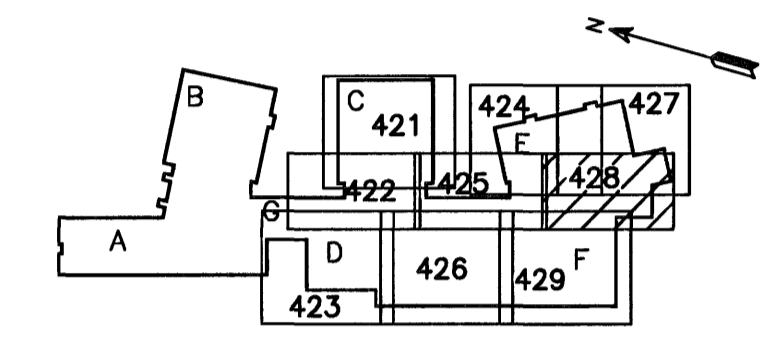


LYKILMYND

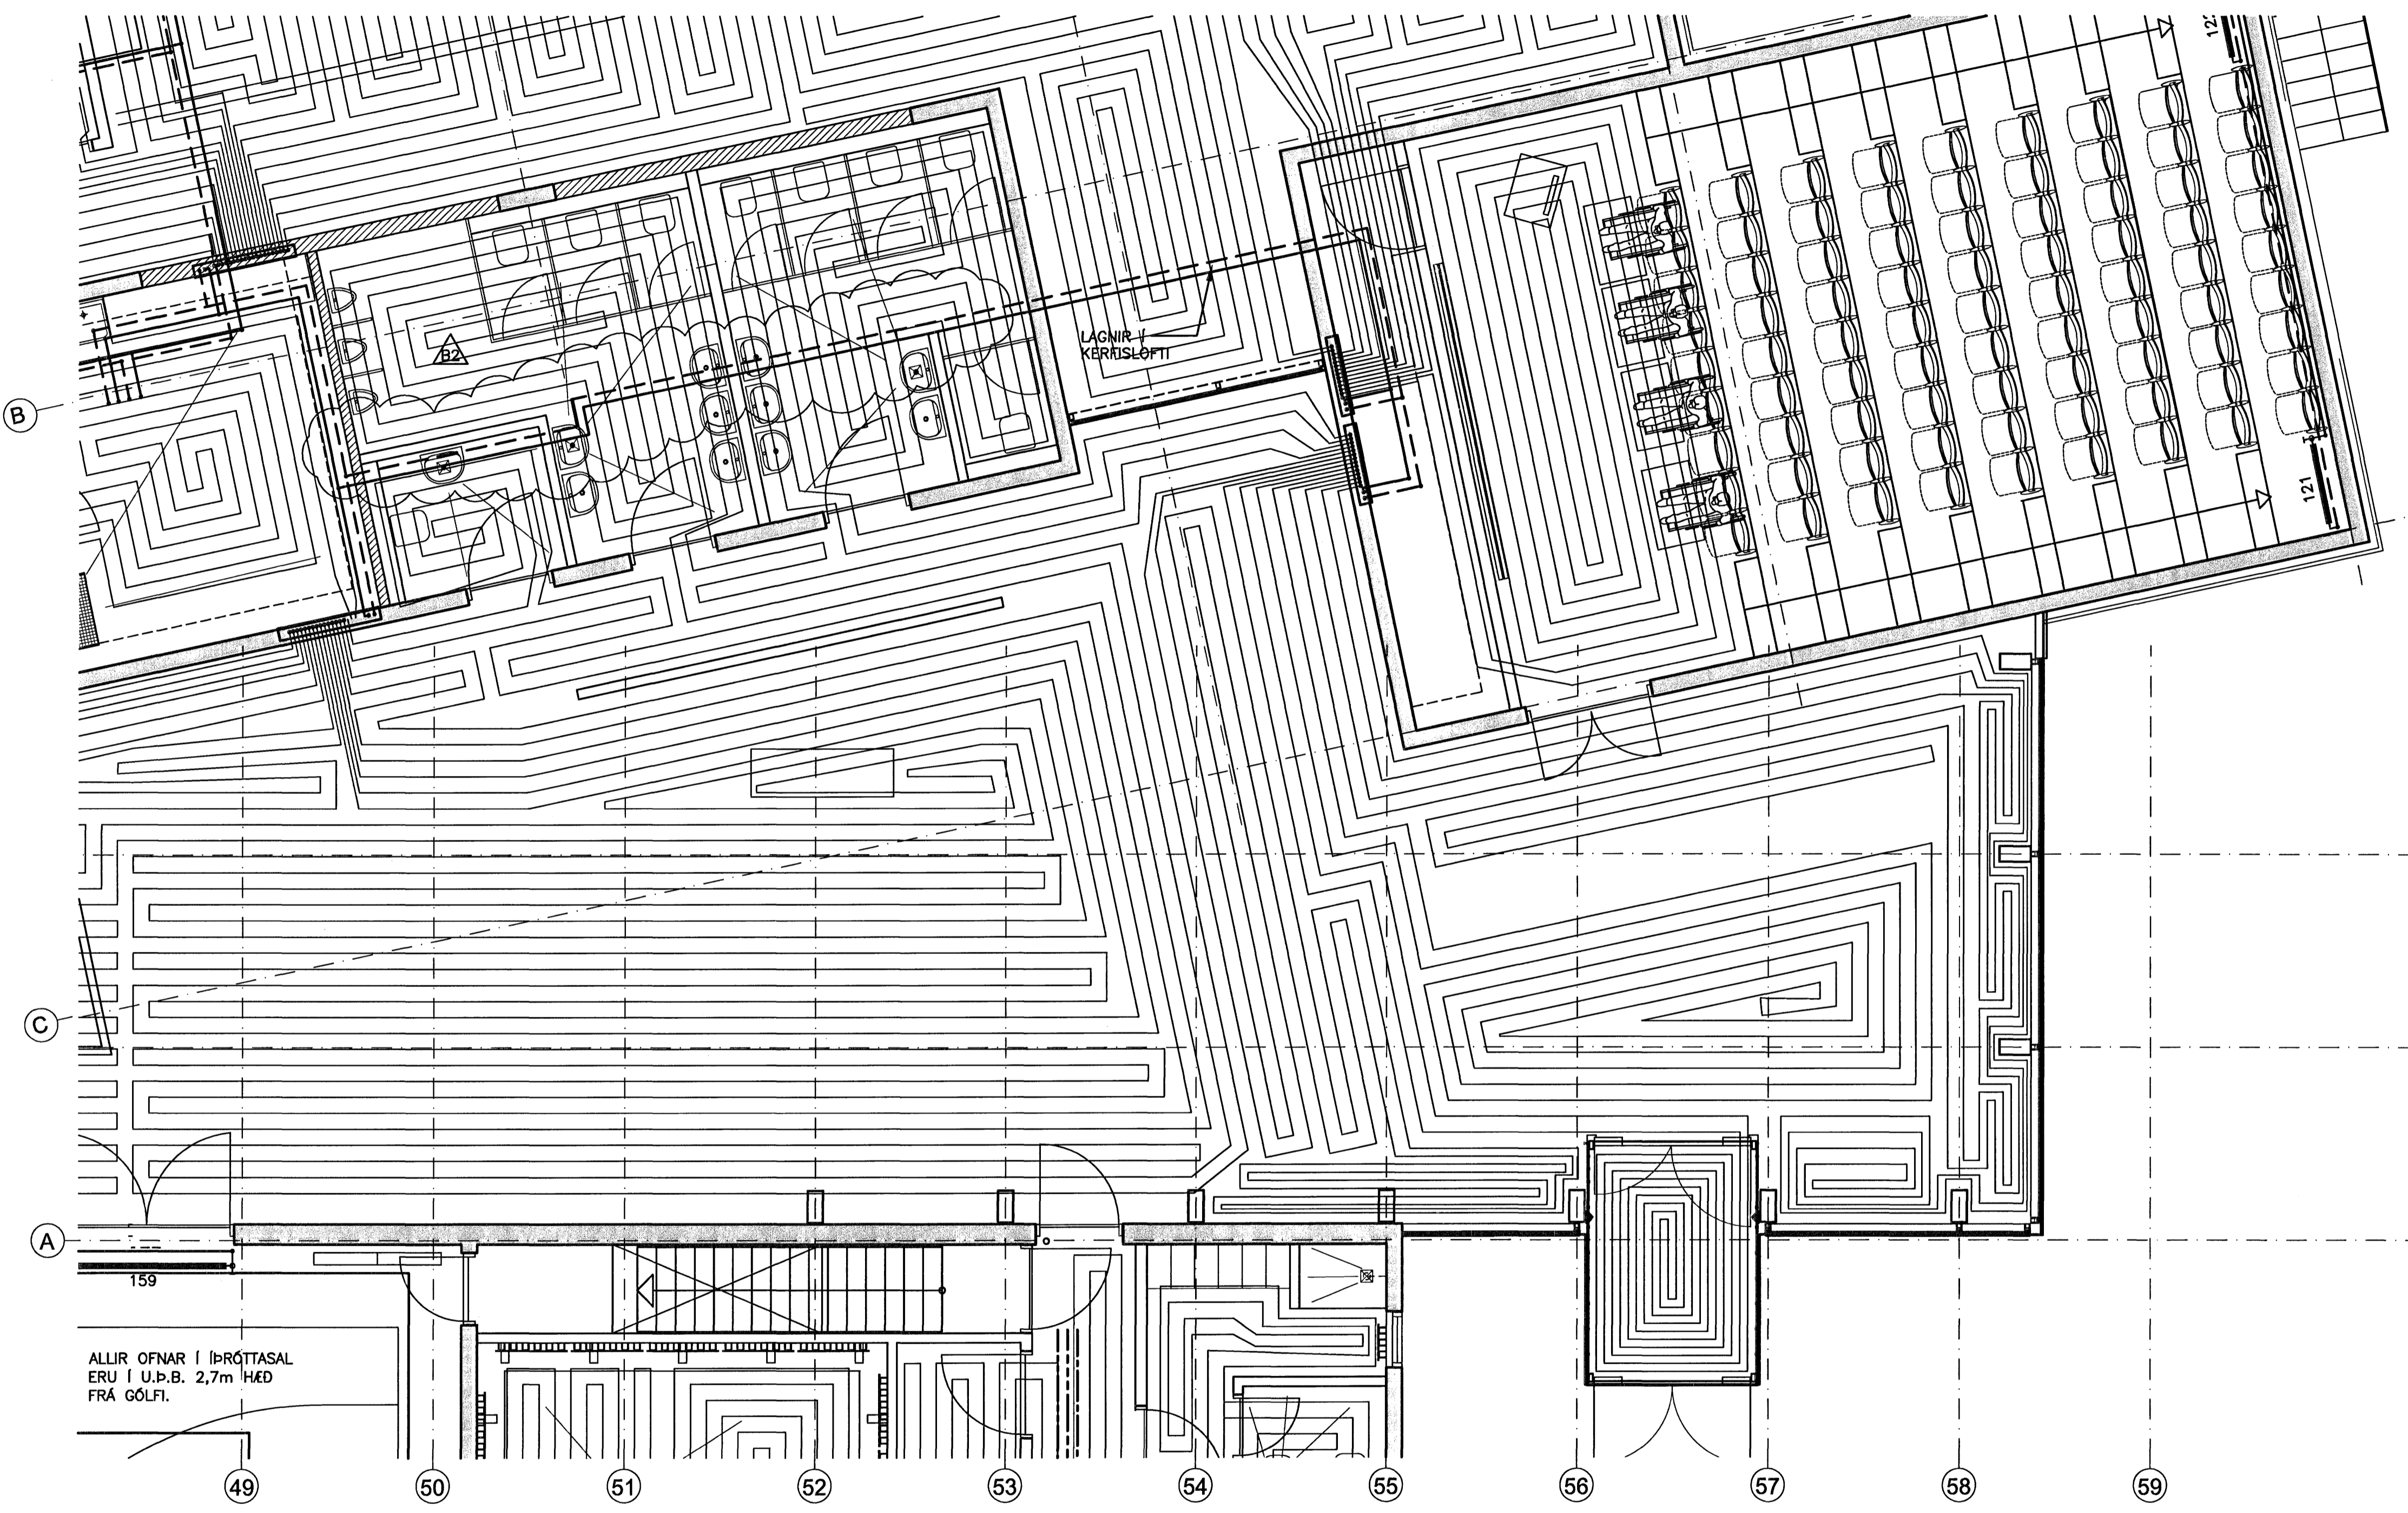

ALLIR OFNAR Í ÍDRÓTTASAL
ERU Í U.D.B. 2,7m HÆÐ
FRÁ GÓLFI.

ALMENNAR SKÝRINGAR SJÁ TEIKN. P2-461.

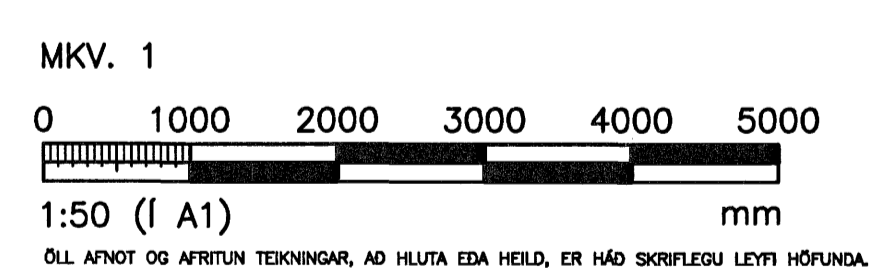

HÖNNUN

GRENSÁSVEGI 1 108 REYKJAVÍK SÍMI: 510 4000 FAX: 510 4001
VEFFANG: www.honnun.is NETFANG: honnun@honnun.is

HEITI VERKS:
HRAUNVALLASKÓLI 2. ÁF.
DREKAVELLIR 9, HAFNARFIRÐI

HEITI TEIKNINGAR:
HITAKERFI:
1. HÆÐ, GRUNNMYND

MÆLI:	TEIKNAR:	GEYMSLUNÚMÉR:	VNR:
	LS		3.151.218
HANNAÐ:	VEIÐARÁÐ:	MAK:	NR. TEIKNINGAR:
PB		1:50	P2-428
DAGS. UNDIRSKRIFTAR:	NAFN OG KT. HÖNNUNAR:	430572-0169	ÓTGÁFA:
UNDIRSKRIFT HÖNNUNAR:	HÖNNUN hf		B2

GRUNNMYND
MKV. 1