


ÚTGÁFUFERILL


NÚMÉR	DAGS	SKYRINGAR	HANNAÐ
B1	10.10.2006	BYGGINGARTEIKNING	PB

DAGS. UNDIRSKRIFTAR: NAFN OG KT. SAMRÆMINGARHÖNNUNÐAR

UNDIRSKRIFT SAMRÆMINGARHÖNNUNÐAR: *[Signature]*

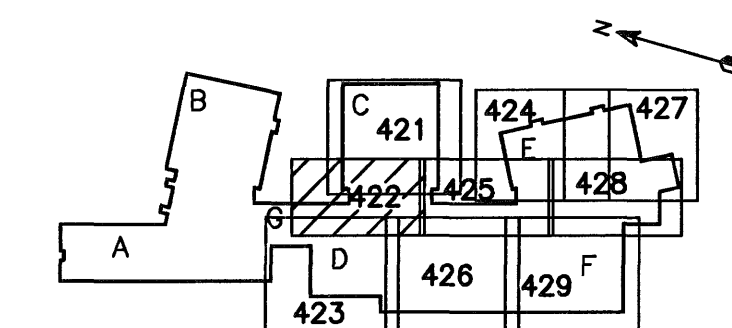

LYKILMYND

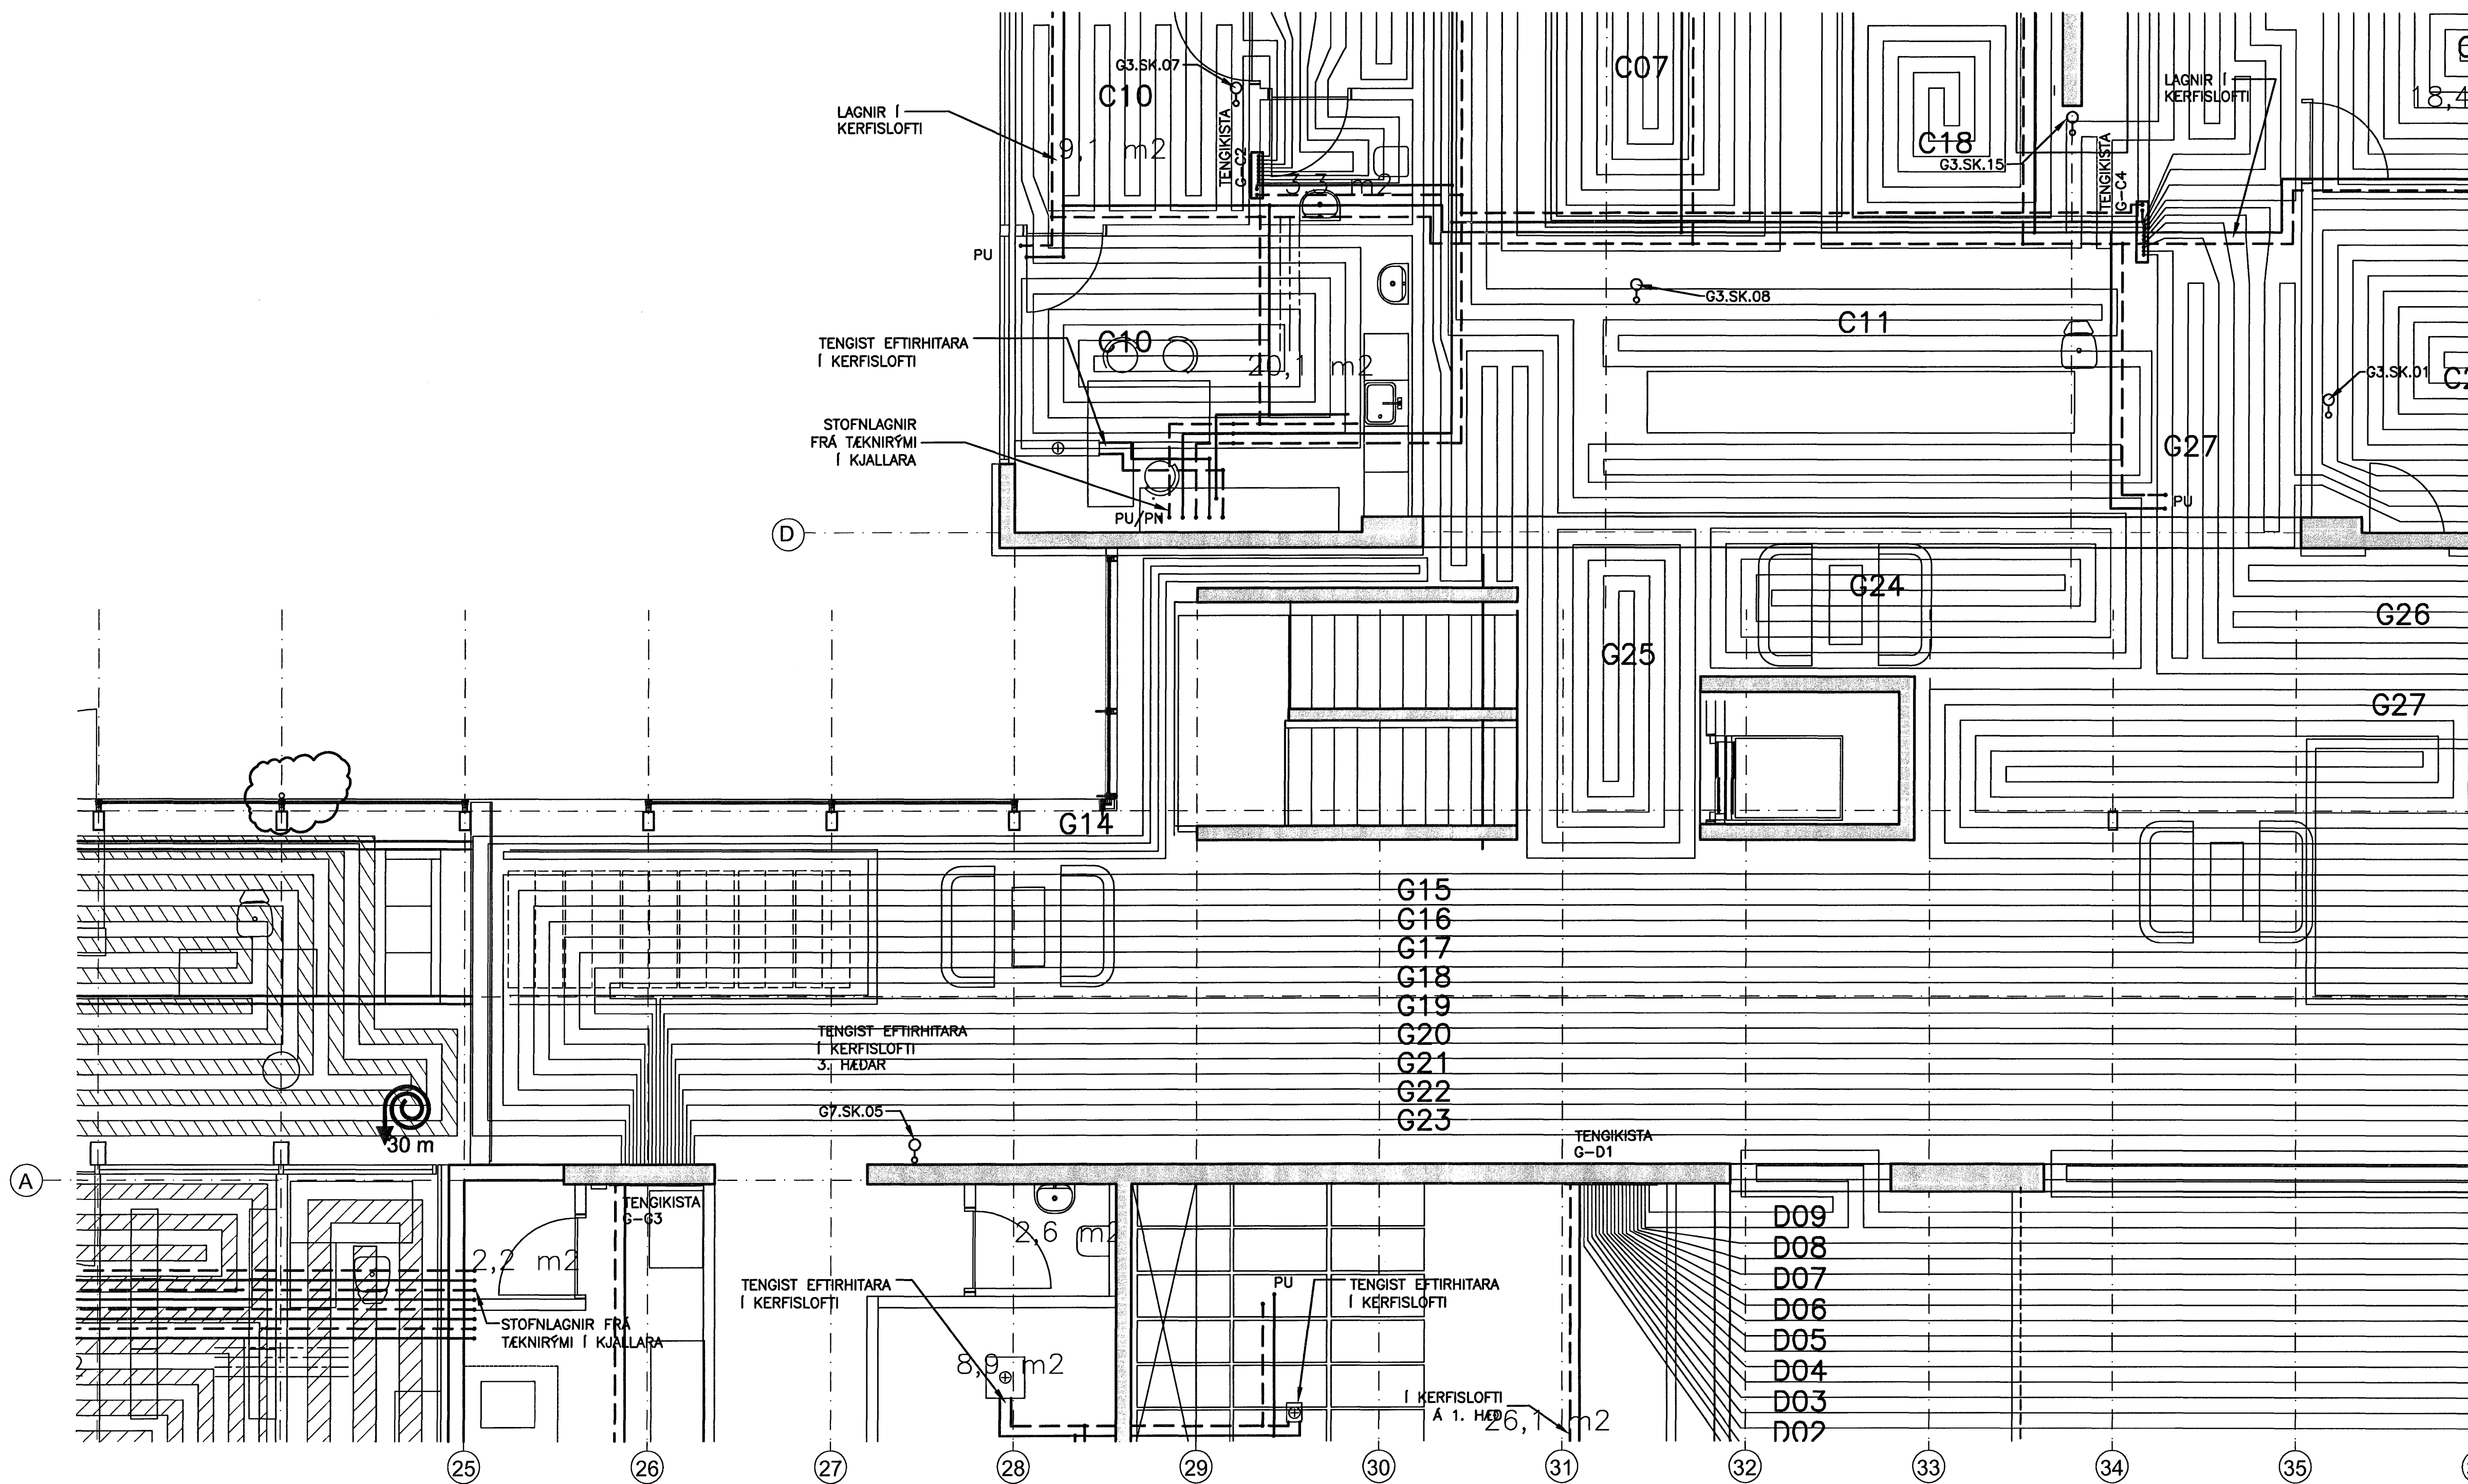

ALMENNAR SKÝRINGAR SJÁ TEIKN. P2-461.

MKV. 1



1:50 (I A1)

ÖLL AFNOT OG AFRITUN TEIKNINGAR, AD HLUFA EDA HEILD, ER HÁÐ SKRIFLEGU LEYFI HÖFUNDA.

HÖNNUN

GRENSÁSVEGI 1 108 REYKJAVÍK SÍMI: 510 4000 FAX: 510 4001
VEFFANG: www.honnun.is NETFANG: honnun@honnun.is

HEITI VERKS:

HRAUNVALLASKÓLI 2. ÁF.
DREKAVELLIR 9, HAFNARFIRÐI

HEITI TEIKNINGAR:

HITAKERFI:
1. HÆÐ, GRUNNMYND

MÆLI:	TEIKNAR:	GEYMSLUNÚMÉR:	VNR:
	LS		3.151.218
HANNAÐ:	PB	MKV:	1:50
DAGS. UNDIRSKRIFTAR:	10. Jan. 2007	HÖNNUN hf	430572-0169
UNDIRSKRIFT HÖNNUNÐAR:	<i>[Signature]</i>	Kt. 110658-6489	OTGÁFA

P2-422

B1

GRUNNMYND
MKV. 1