



ÚTGÁFUFERILL			
NÚMÉR	DAGS	SKÝRINGAR	HANNAÐ
B1	10.10.2006	BYGGINGARTEIKNING	PB
B2	10.01.2007	LAGNIR	PB

DAGS. UNDRISKRIFTAR: NAFN OG KT. SAMRÆMINGARHÖNNUÐAR:
UNDRISKRIFT SAMRÆMINGARHÖNNUÐAR: *[Signature]*

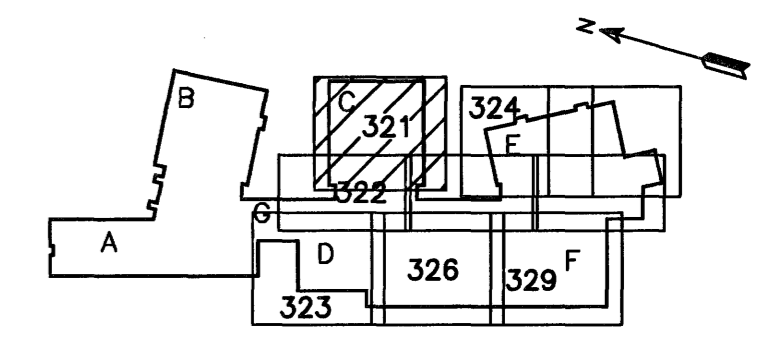


LYKILMYND

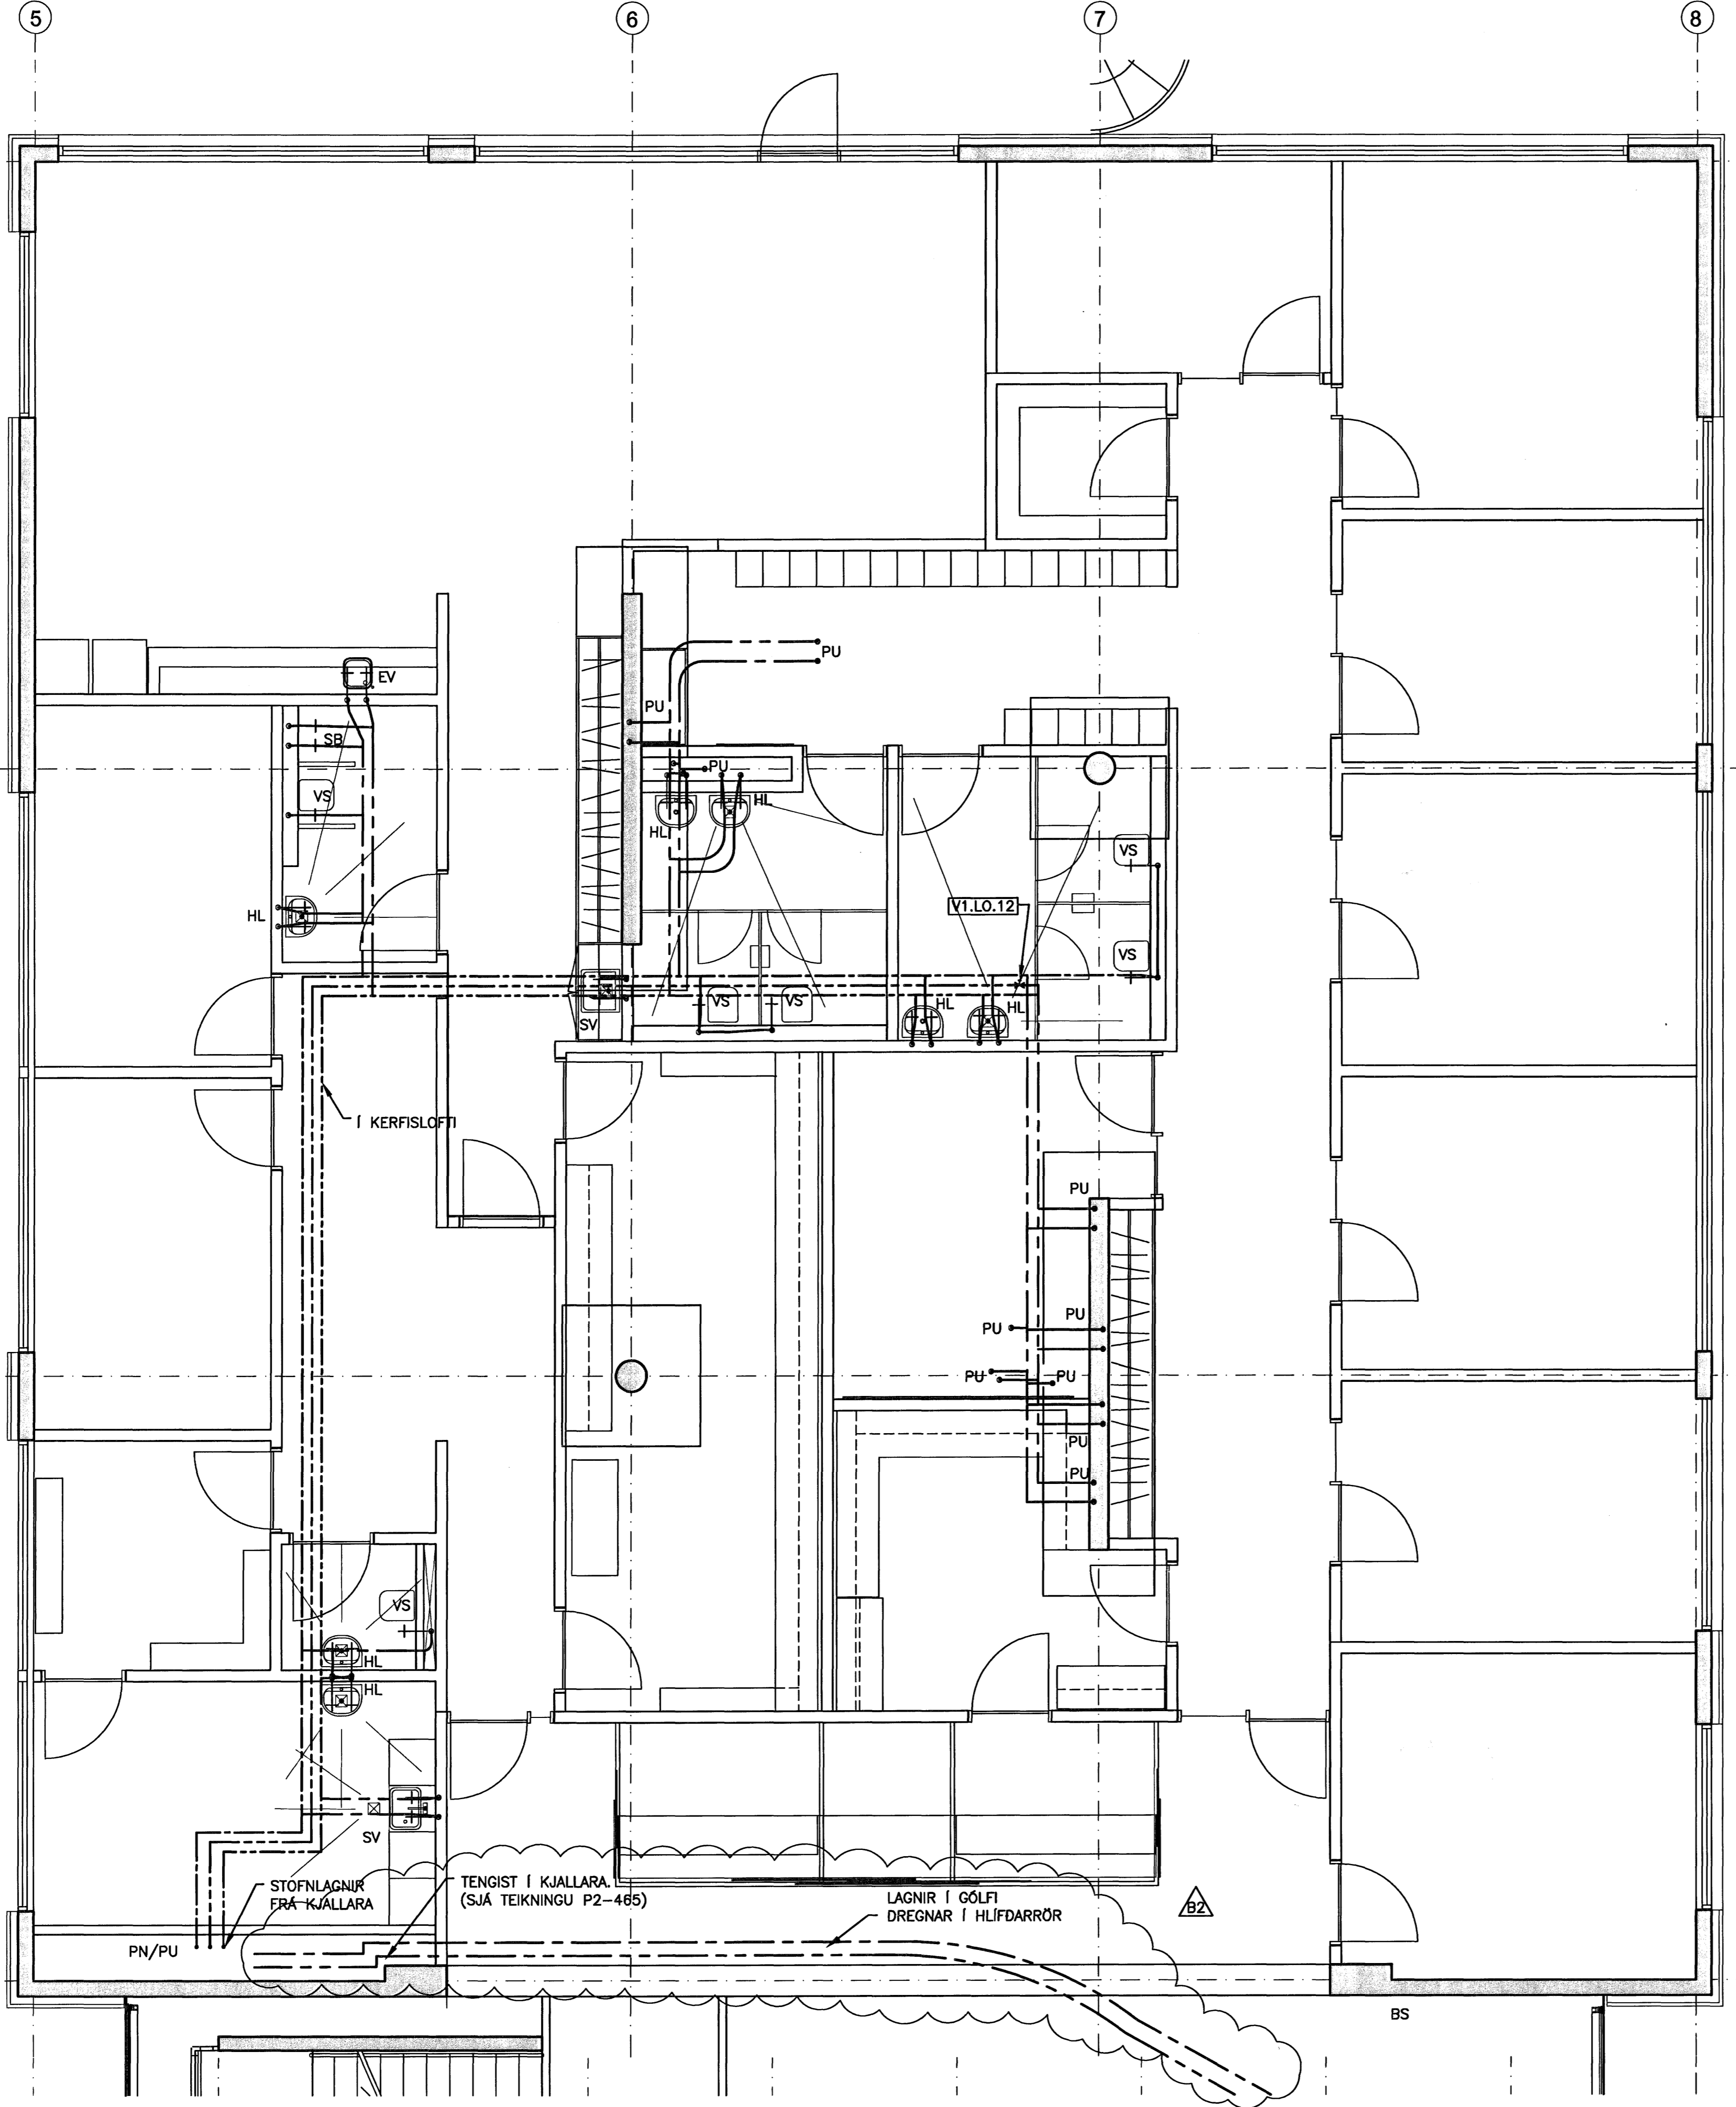

GRUNNMYND
MKV. 1

ALMENNAR SKÝRINGAR SJÁ TEIKN. P2-361

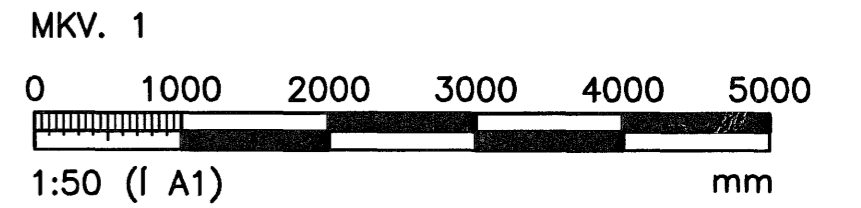

HÖNNUN

GRENSASVEGI 1 108 REYKJAVÍK SMÍ: 510 4000 FAX: 510 4001
VEFANG: www.honnun.is NETFANG: honnun@honnun.is

HÉTTI VERKS:
HRAUNVALLASKÓLI 2. ÁF.
DREKAVELLIR 9, HAFNARFIRÐI

HÉTTI TEIKNINGAR:
VATNSLÖGN:
1. HÆÐ, GRUNNMYND

MÆLT:	TEIKNAR:	LS	DEYMSLUNUMÉR:	VNR:	3.151.218
HANNAÐ:	PRÓFAR:		MKV:	NR. TEIKNINGAR:	
DAGS. UNDRISKRIFTAR:	NAFN OG KT. HÖNNUÐAR:		1:50		
10. Jan. 2007	HÖNNUN hf		430572-0169		P2-321
UNDRISKRIFT HÖNNUÐAR:	NAFN OG KT. HÖNNUÐAR:			ÚTGÁFA:	B2