


Grunnmynd 1.hæð MKV.: 1:200

- I. Núverandi eldhús stækkað  
Heimilisfræðistofa verður að matstofu kennara
- II. Anddyri stækkað, komið fyrir skórekku og fatahengi.  
Húsvardarherbergi verður viðtalsherbergi
- III. Ný aðstaða fyrir bið, fatahengi kennara flutt  
nær kennarastofu og stækkað.
- IV. Nýtt rými fyrir aðst. fjármálastjóra.  
Eldhús fellt niður, kaffiáðstaða gerð í staðinn.  
Nýtt fatahengi með skóhillum.  
Kennarastofa er vinnuherbergi kennara stækkuð  
sem nemur raungreinastofu.  
Geymsla og undirbúningsherb. raungreinastofa  
gerð að skrifstofu og ljósritunarherb.  
Salernisaðstaða kennara stækkuð.
- V. Böð og sturtur rifin. Í staðinn kemur  
setustofa og aðstaða fyrir húsvörð.
- VI. Breytingar á brunaskilum.  
Tilfærslur á hurðum á göngum  
m.t.t. breyttra brunaskila og lokunar v/félagsmiðstöðvar.

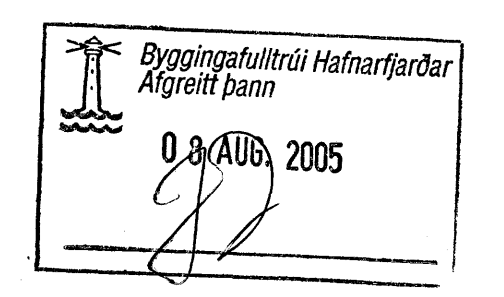

21 MAY 2005  
VINNUTEIKNING

ARKITEKTASTOFAN ehf. Sólheimi 1, 105 Reykjavík Sími 565 5443, Fax 565 5443 www.arkitektastofan.is		Ö. Ö. AUB, 2005	
Öfg. Nr.		Breytingar	
Hinnunur		Daga	
<b>Verkteikning</b>			
<b>Hvaleyrarskóli – breytingar</b>			
<b>Strendingur ehf.</b> Verkefniþing 1 Hlíðvegur 13B, 220 Hafnarfjörður Sími 565 5443, Fax 565 5443		Breytingar Yfirlitsmynd – núverandi 1. hæð	
Daga 24. apríl, 2005		Talnab. / Hinnunur JW/JH	
Heiti Hvaldís Þóris Markúsdóttir kt. 240563-2909		Númer teikningar 102	