


ADSTÖÐUMYND  
1:500

Teikning er gerð á grunni teikninga frá Friðriki Ólafssyni sem samþykktar voru í bygginganefnd 12-09-2002. Breytingar á grunnlögnum eru vegna breytinga sem voru gerðar á innra rými.

Breyting 24.08.'06: Stúlar fyrir hreinlætistæki færast til og niðurföllum í stíum ljólgar.

<b>VEKTOR</b> - hönnun og ráðgjöf - Nýbýlavegi 8, 200 Kópavogi.		Sigurður Hafsteinsson byggingateiknaraðstoðungr Sími: 554-6850 Fax: 554-6888	
Tel. nr. Samþykkt	Tíðni Dags.	Br. Dags.	Ekki Dags.
SÖRLASKEIÐ 9, HAFNARFIRÐI GRUNNLAGNIR BREYTINGAR		Ekki Dags.	
24.08.'06 A-05-08-31		1:50 L-02	

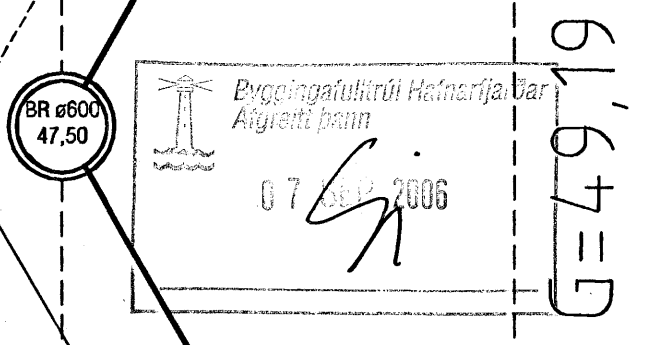

61'67=19