HITA- OG NEYSLUVATNSKERFI KJALLARA, GRUNNMYND. 1:50

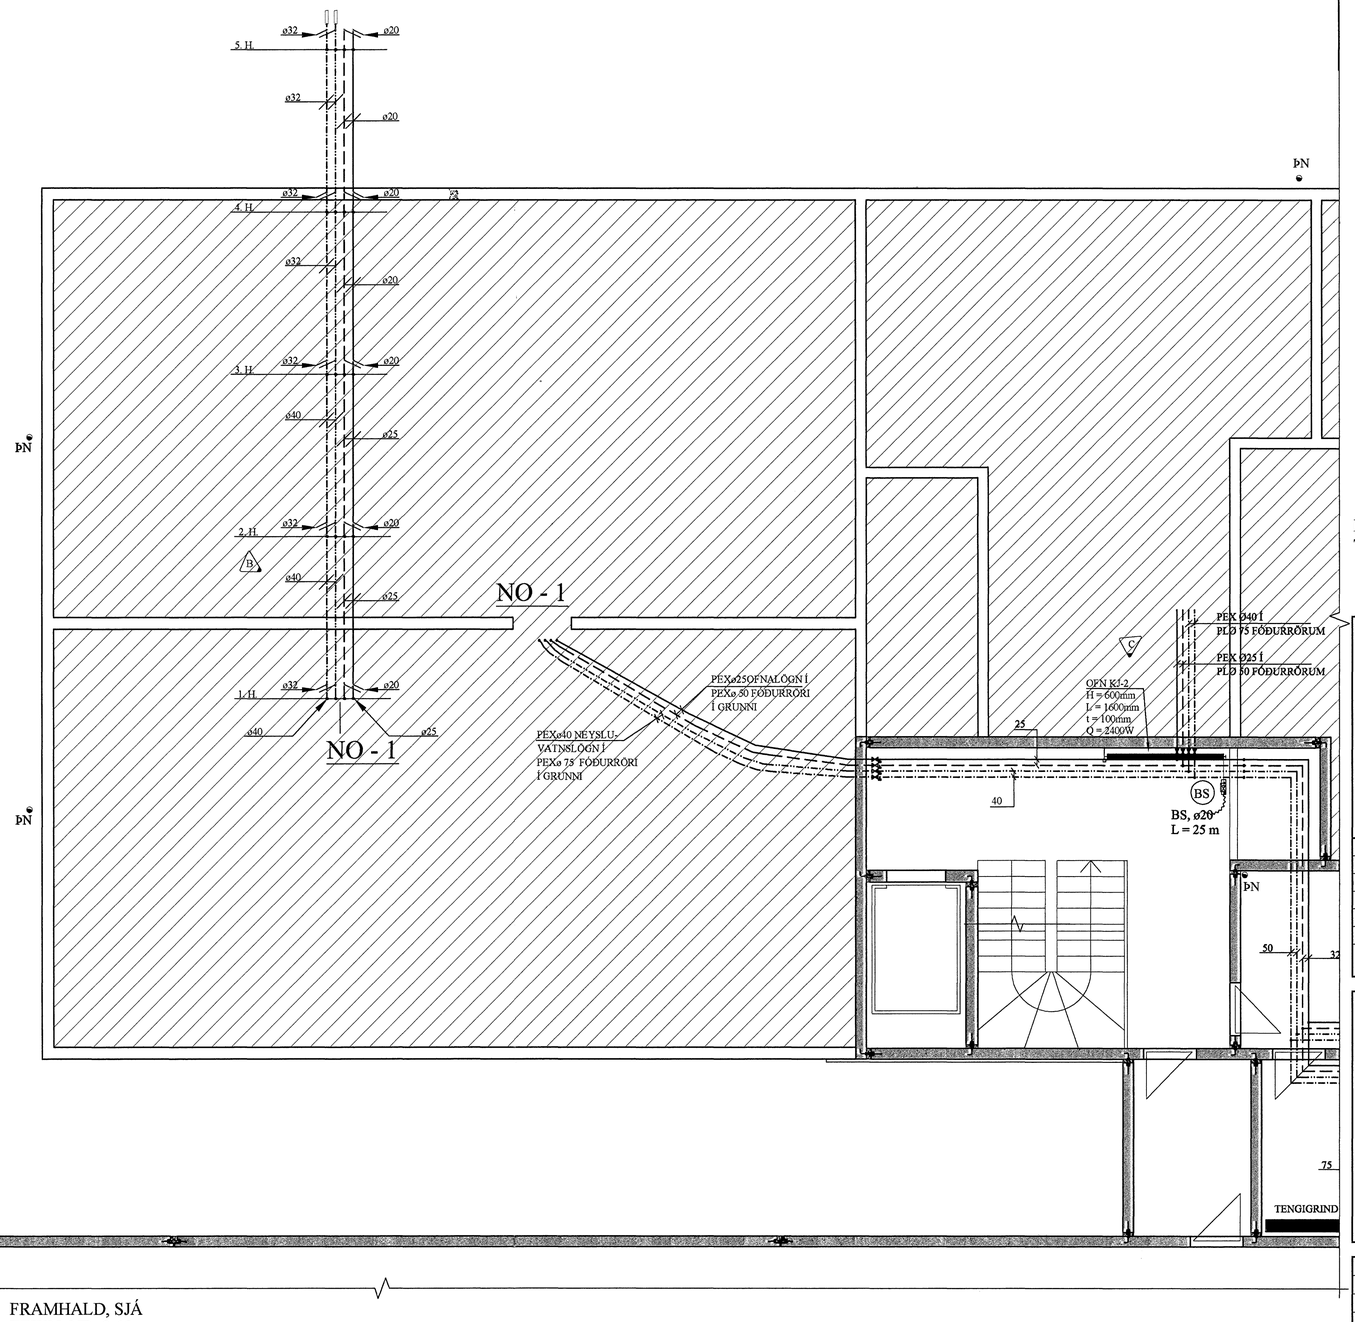

KENNIMYND:

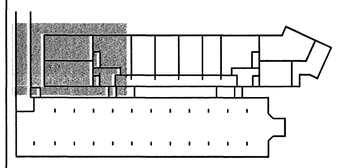

C	20.10.'06	OFN KJ-2	Jón Kr.
B	05.04.'06	STOFNAR	Jón Kr.
A	14.03.'06	PÍPUSTÆRÐIR	Jón Kr.

BREYTINGAR

TILVÍSANIR:

SKÝRINGAR..... SJÁ TEIKN. NR. 2-01

Samþykkt þann
07 NÓV. 2006
Byggingafulltrúinn í Hafnarfirði
F.h. Sigurbjartur Halldórsson

Reikn.	JKR/AJG	Maí. '05	Útgefið:	21.11.2005	
Teikn.	AJG	Maí. '05	Kvarði:	1:50	
Ath.					
Samþ.					

FLATAHRAUN 1
Hafnarfirði

Nr. 2-10

Verkhluti
HITA- OG NEYSLU-VATNSKERFI KJALLARA, GRUNNMYND OG SKÝRINGAR.

Jón Kristjánsson
Byggingarverkfræðingur
FVFÍ
Skúlagata 19
101 Reykjavík
Sími: 551-3820 Gsm: 893-2154
Kt. 210754-4629
Netfang: jokris@simnet.is
http://www.VJK.is