


FRÁRENNSLISLAGNIR Í GRUNNI, GRUNNMYND. 1:50

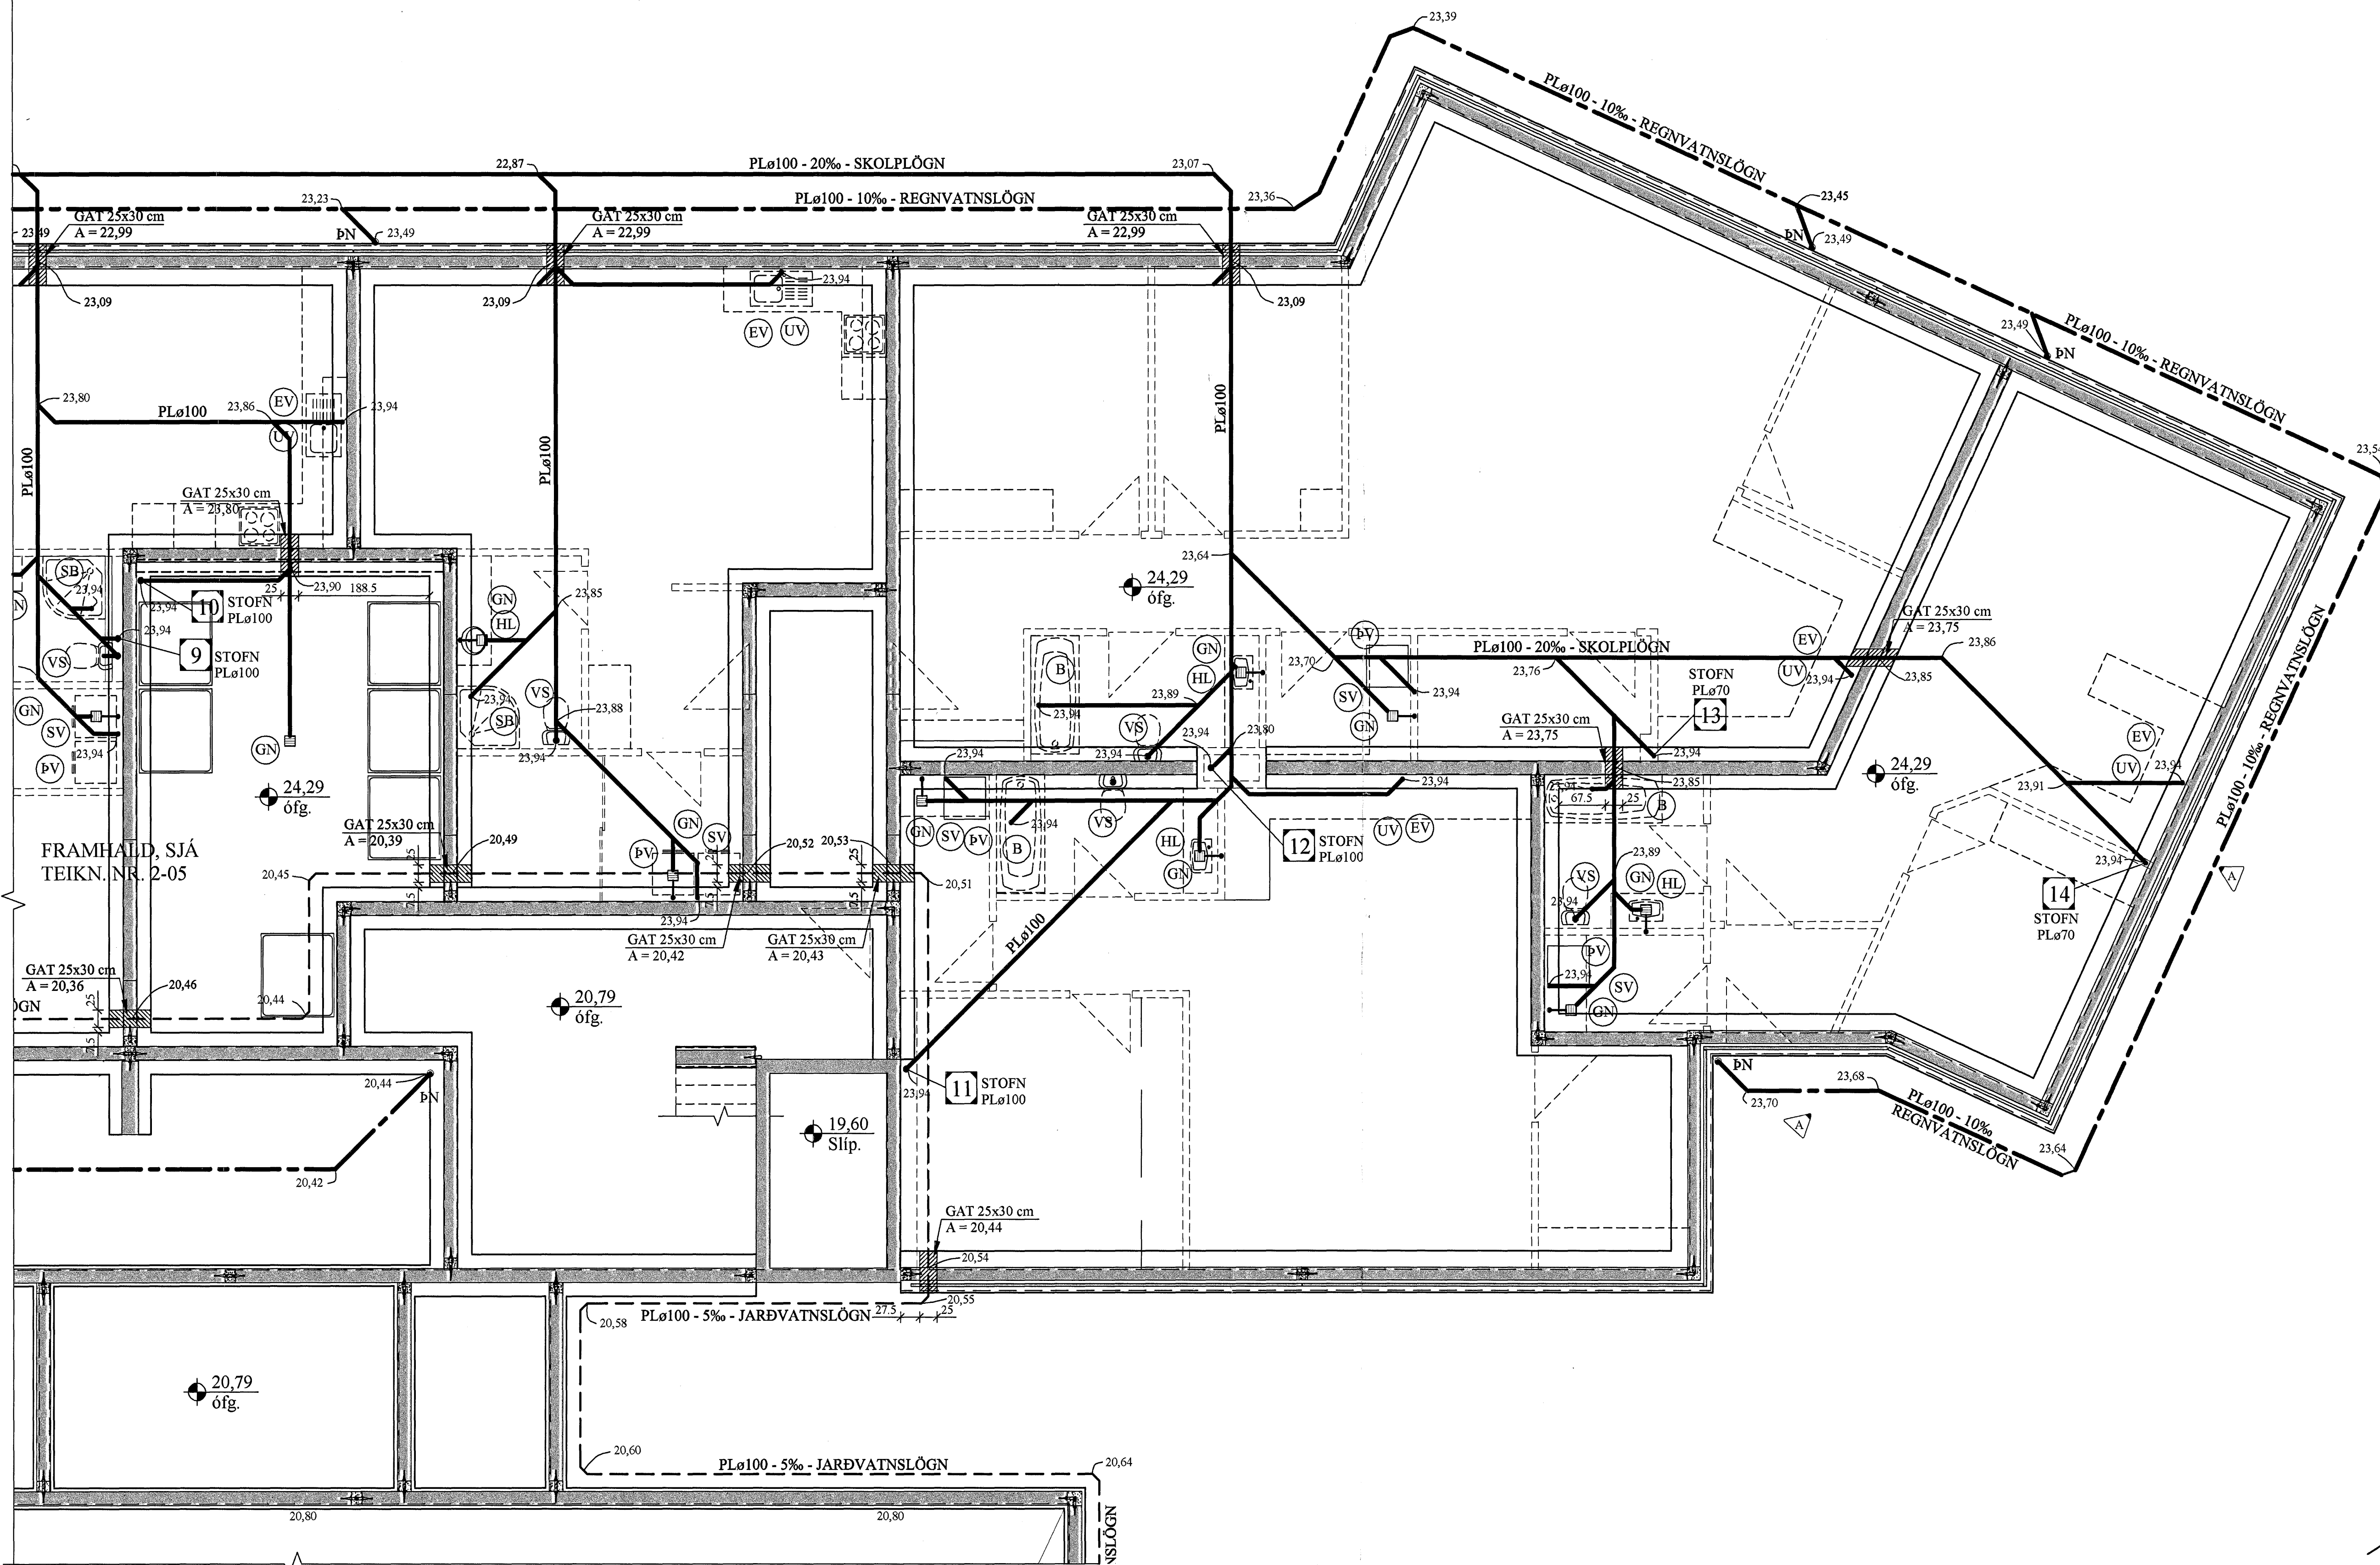

FRAMHALD, SJÁ  
TEIKN. NR. 2-09

KENNIMYND:

|   |          |                        |         |
|---|----------|------------------------|---------|
| A | 24.06.05 | BÆTT VIÐ REGNVATNSLÖGN | Jón Kr. |
|---|----------|------------------------|---------|

BREYTINGAR

TILVÍSANIR:  
SKÝRINGAR..... SJÁ TEIKN. NR. 2-01

15 JULI 2005

|        |         |            |          |            |
|--------|---------|------------|----------|------------|
| Reikn. | JKR/AJG | Apríl. '05 | Útgefið: | 18.04.2005 |
| Teikn. | AJG     | Apríl. '05 | Kvarði:  | 1:50       |
| Ath.   |         |            |          |            |
| Samb.  |         |            |          |            |

**FLATAHRAUN I** Nr. 2-06  
Hafnarfjörð

Verkhlutir  
FRÁRENNSLISLAGNIR Í GRUNNI, GRUNNMYND.

Jón Kristjánsson  
Byggingarverkfræðingur  
FVFÍ  
Skúlagata 19  
101 Reykjavík  
Sími: 561-9400 Gleði: 863-2154  
Kt: 210754-4409  
Netfang: jkr@simnet.is  
http://www.V.K.is