


FRÁRENNSLISLAGNIR Í GRUNNI, GRUNNMYND. 1:50


FRAMHALD, SJÁ
TEIKN. NR. 2-03

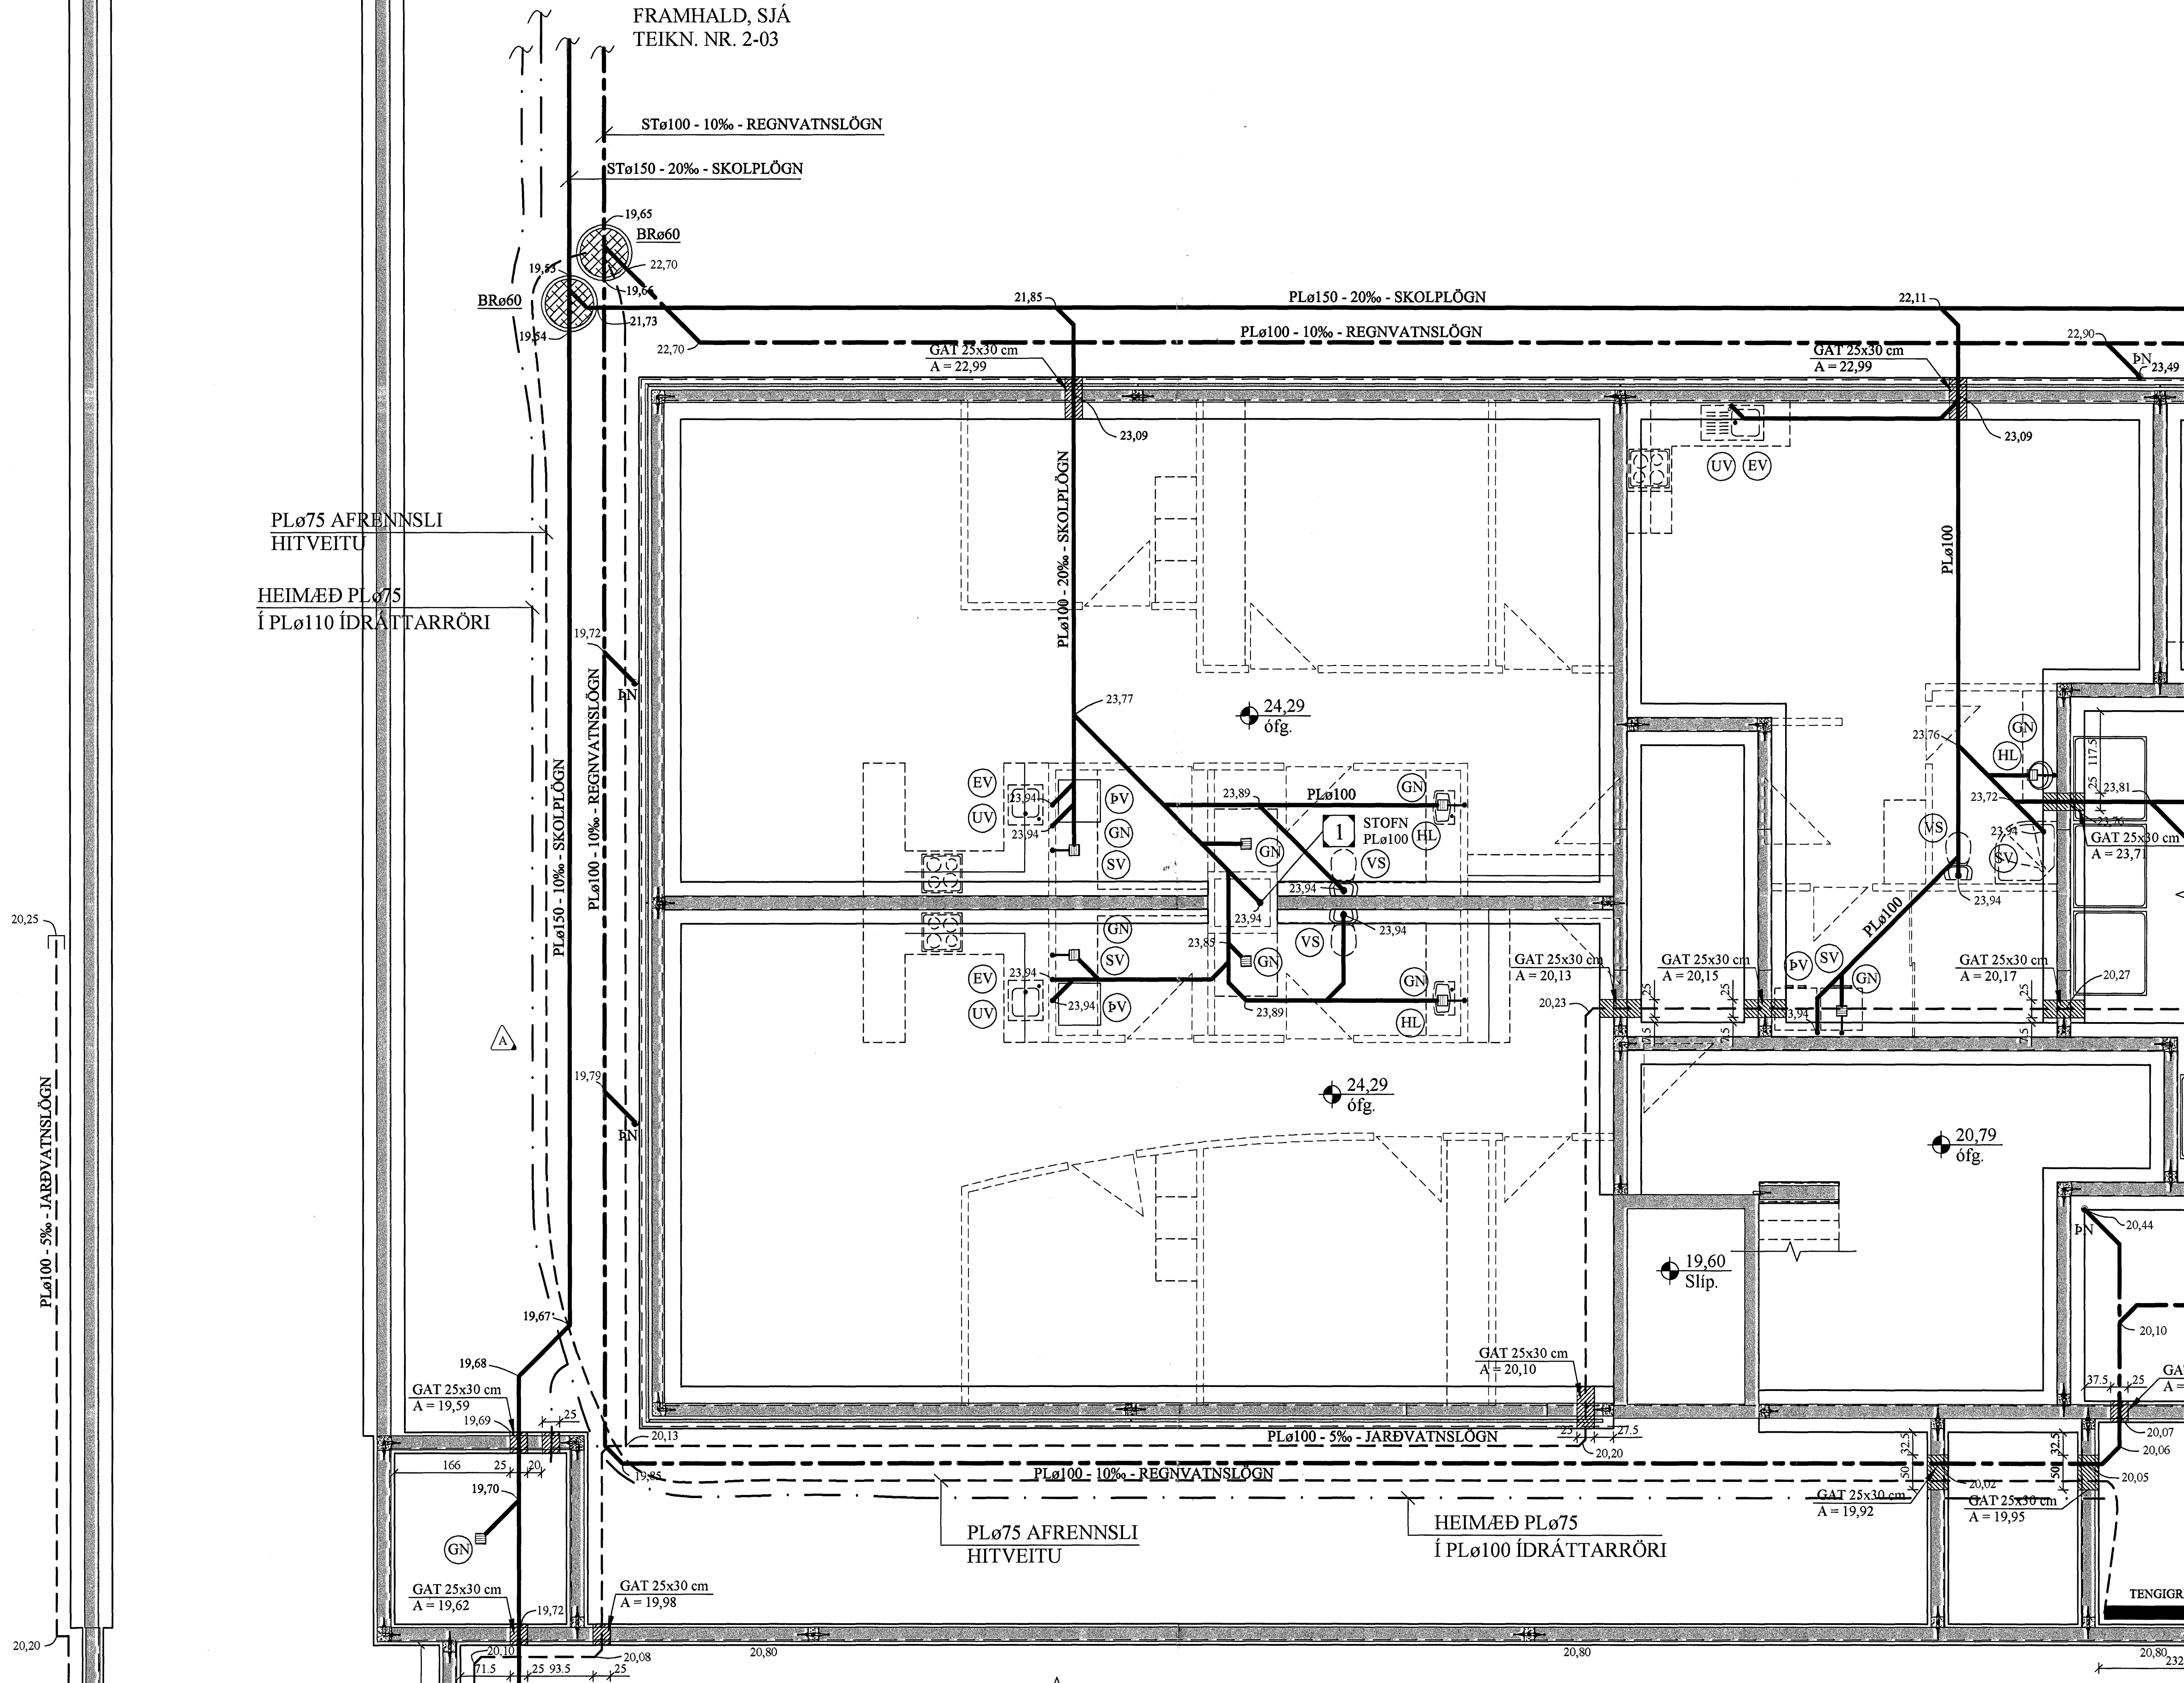

PLø75 AFRENNSLI
HITVEITU
HEIMÆÐ PLø75
Í PLø110 ÍDRÁTTARRÖRI

FRAMHALD, SJÁ
TEIKN. NR. 2-05

KENNIMYND:

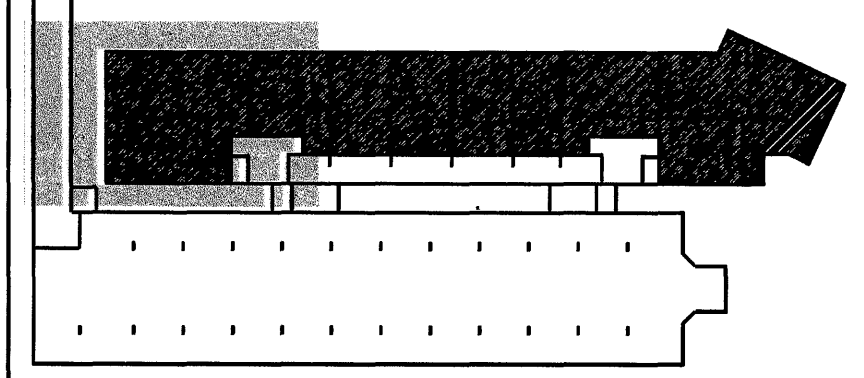


A 21.06.05 HEIMÆÐ SPRINKLERS FELLUR ÚT
OG SPRINKLER TENGIST Í HEIMÆÐALÖGN Jón Kr.

TILVÍSANIR:
SKÝRINGAR..... SJÁ TEIKN. NR. 2-07

FRAMHALD, SJÁ
TEIKN. NR. 2-07

PLø75 AFRENNSLI
HITVEITU
HEIMÆÐ PLø75
Í PLø100 ÍDRÁTTARRÖRI

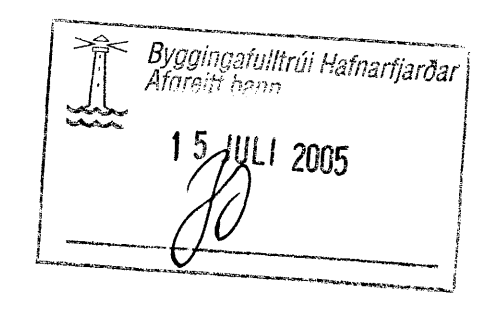

Reikn.	JKR/AJG	Apríl. '05	Útgefið:	18.04.2005
Teikn.	AJG	Apríl. '05	Kvæði:	1:50
Ath.				
Samþ.				
FLATAHRAUN 1				Nr.
Hafnarfirði				2-04
Verkhiluti FRÁRENNSLISLAGNIR Í GRUNNI, GRUNNMYND.		Jón Kristjánsson Byggingafræðingur FVFÍ Skúlagata 19 101 Reykjavík Sími 551-9620 Fax 563-2154 Húf. 210754-9859 Netfang jkris@simnet.is http://www.VJK.is		