PLATA YFIR KJALLARA, GRUNNMYND. 1:50

FRAMHALD, SJÁ
TEIKN. NR. 1-13

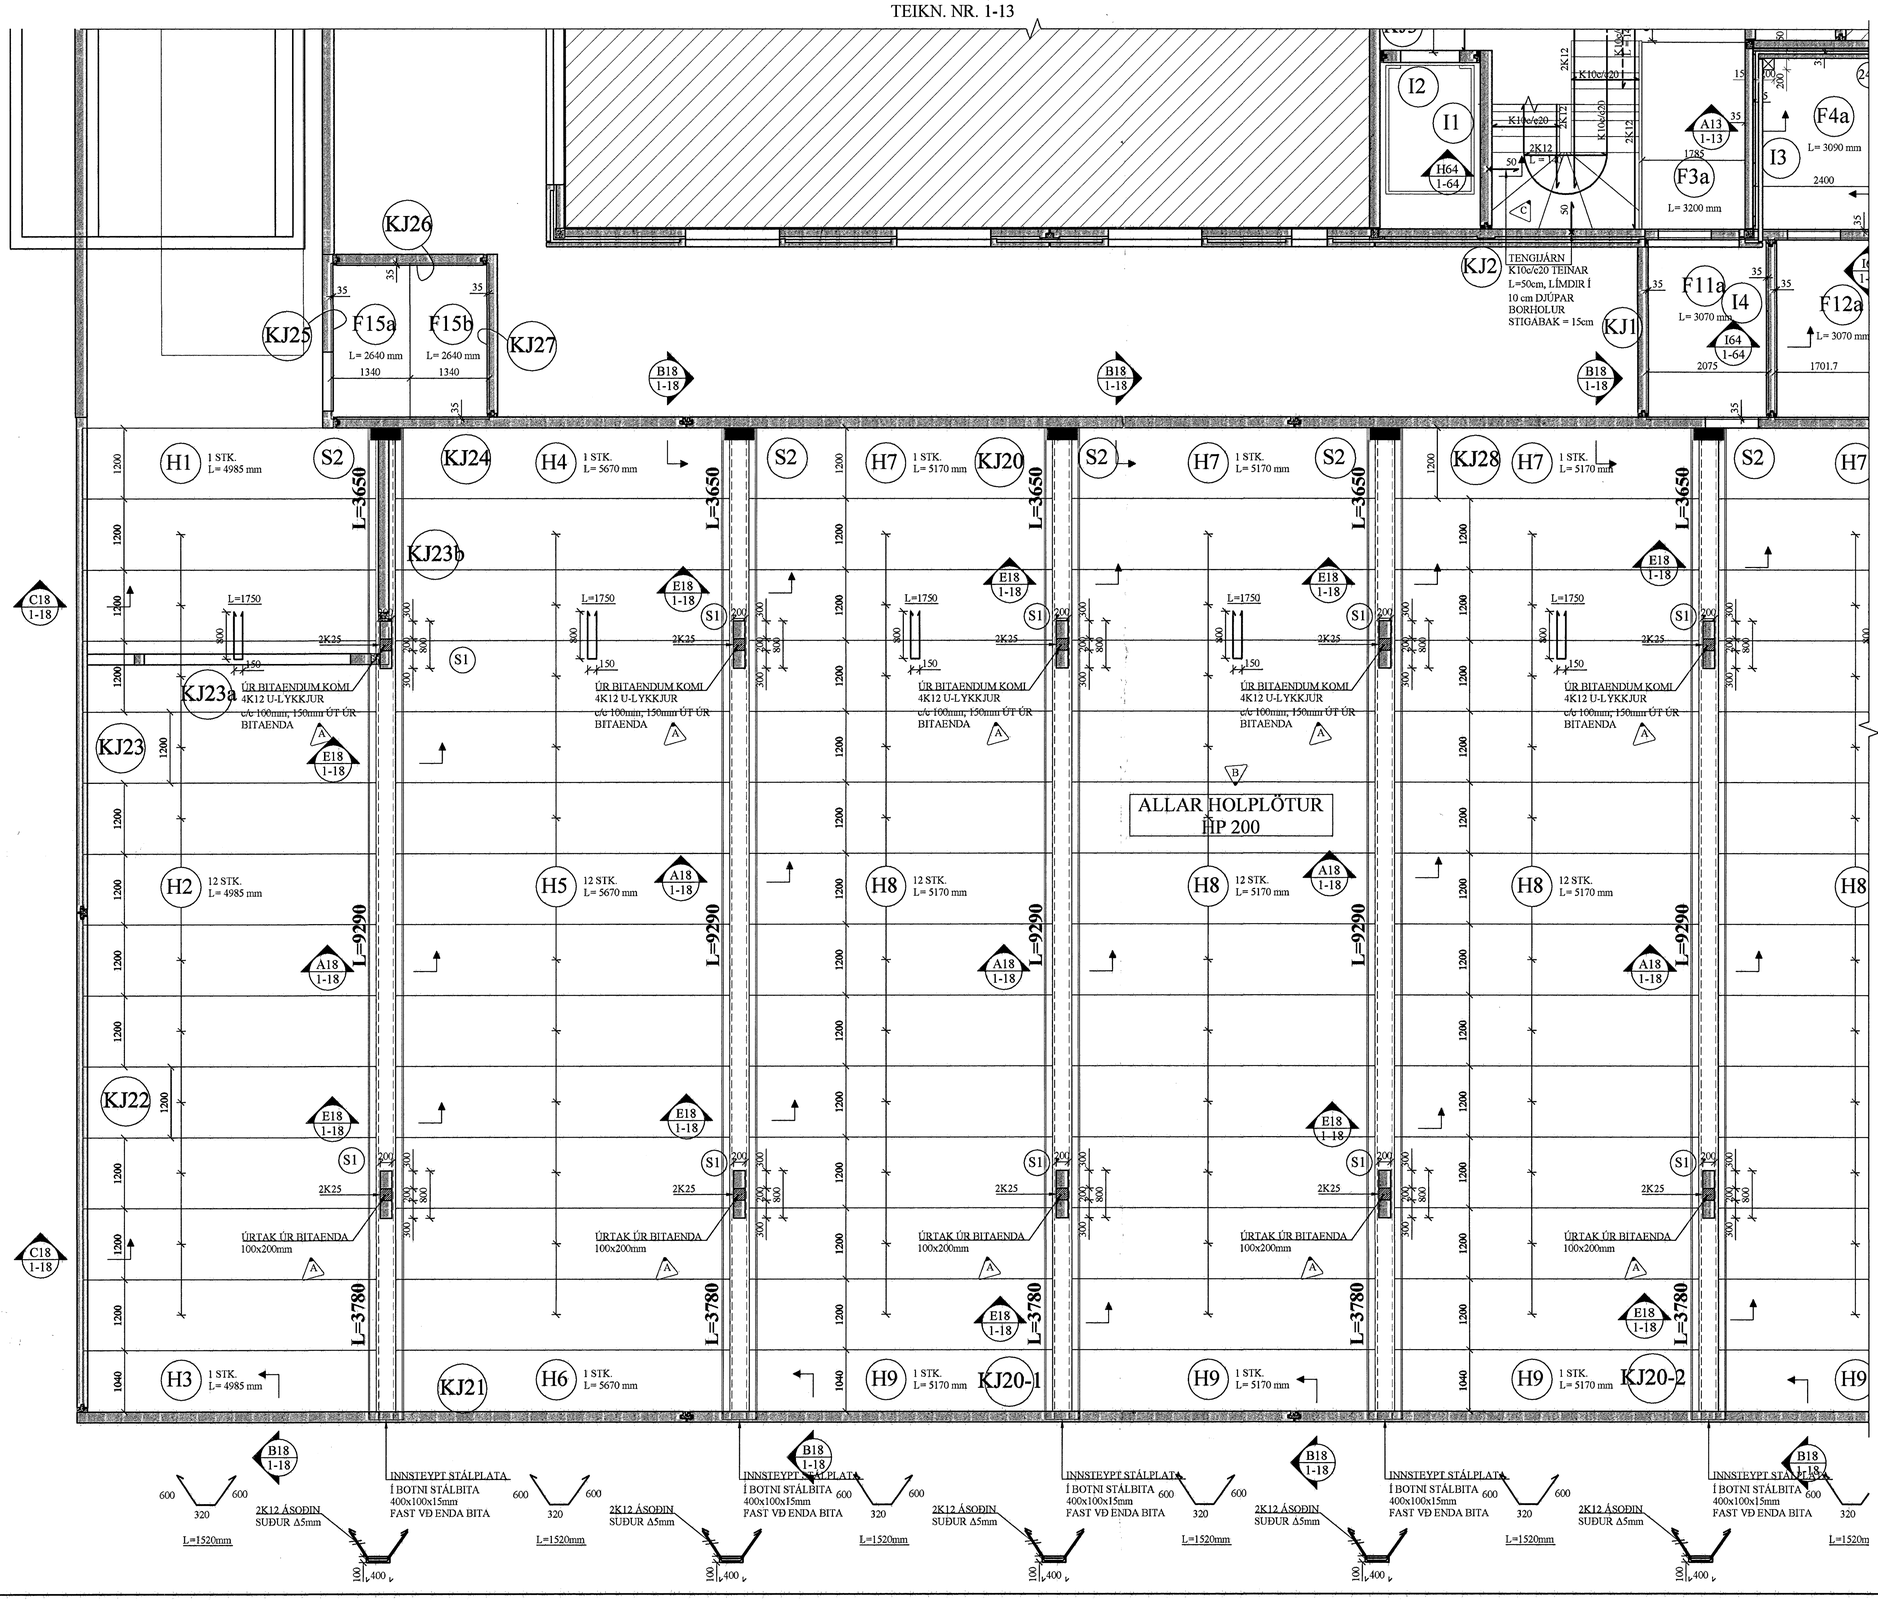

ÁLAG Á HOLPLÖTUR.:

EIGIÐ ÁLAG HOLPLATNA:	260 Kg/m²
ÁSTEYPUÁLAG:	150 Kg/m²
FARG:	200 Kg/m²
NOTÁLAG:	500 Kg/m²

FRAMHALD, SJÁ
TEIKN. NR. 1-17

KENNIMYND:

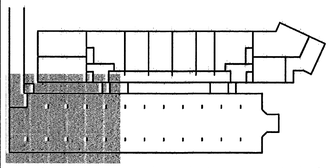

B	10.07.'06	ÁLAG, HP 200 Í STAÐ HP 265	Jón Kr.
A	10.06.'06	ÁLAG	Jón Kr.

BREYTINGAR

TILVÍSANIR:

SKÝRINGAR..... SJÁ TEIKN. NR. 1-01

Hafnarfjarðarbær
17 JUL 2006

Reikn.	JKR/AJG	Jan. '05	Útgefið: 13.05.2005
Teikn.	AJG	Jan. '05	Kvarði: 1:50
Ath.			
Samþ.			

FLATAHRAUN 1
Hafnarfirði

Nr. 1-16

Verkhluti
PLATA YFIR KJALLARA, GRUNNMYND. JÁRNUN FÍLIGRAN-PLATNA OG SNIÐ.

Jón Kristjánsson
Byggingarverkfræðingur
FVFÍ
Skúlagata 19
101 Reykjavík
Sími: 551-9800 Gsm: 863-2154
Kt.: 210754-4629
Netfang: jkkris@simnet.is
http://www.VJK.is