


HITA- OG NEYSLUVATNSLÖGN, 1. HÆÐ, GRUNNMYND. 1:50

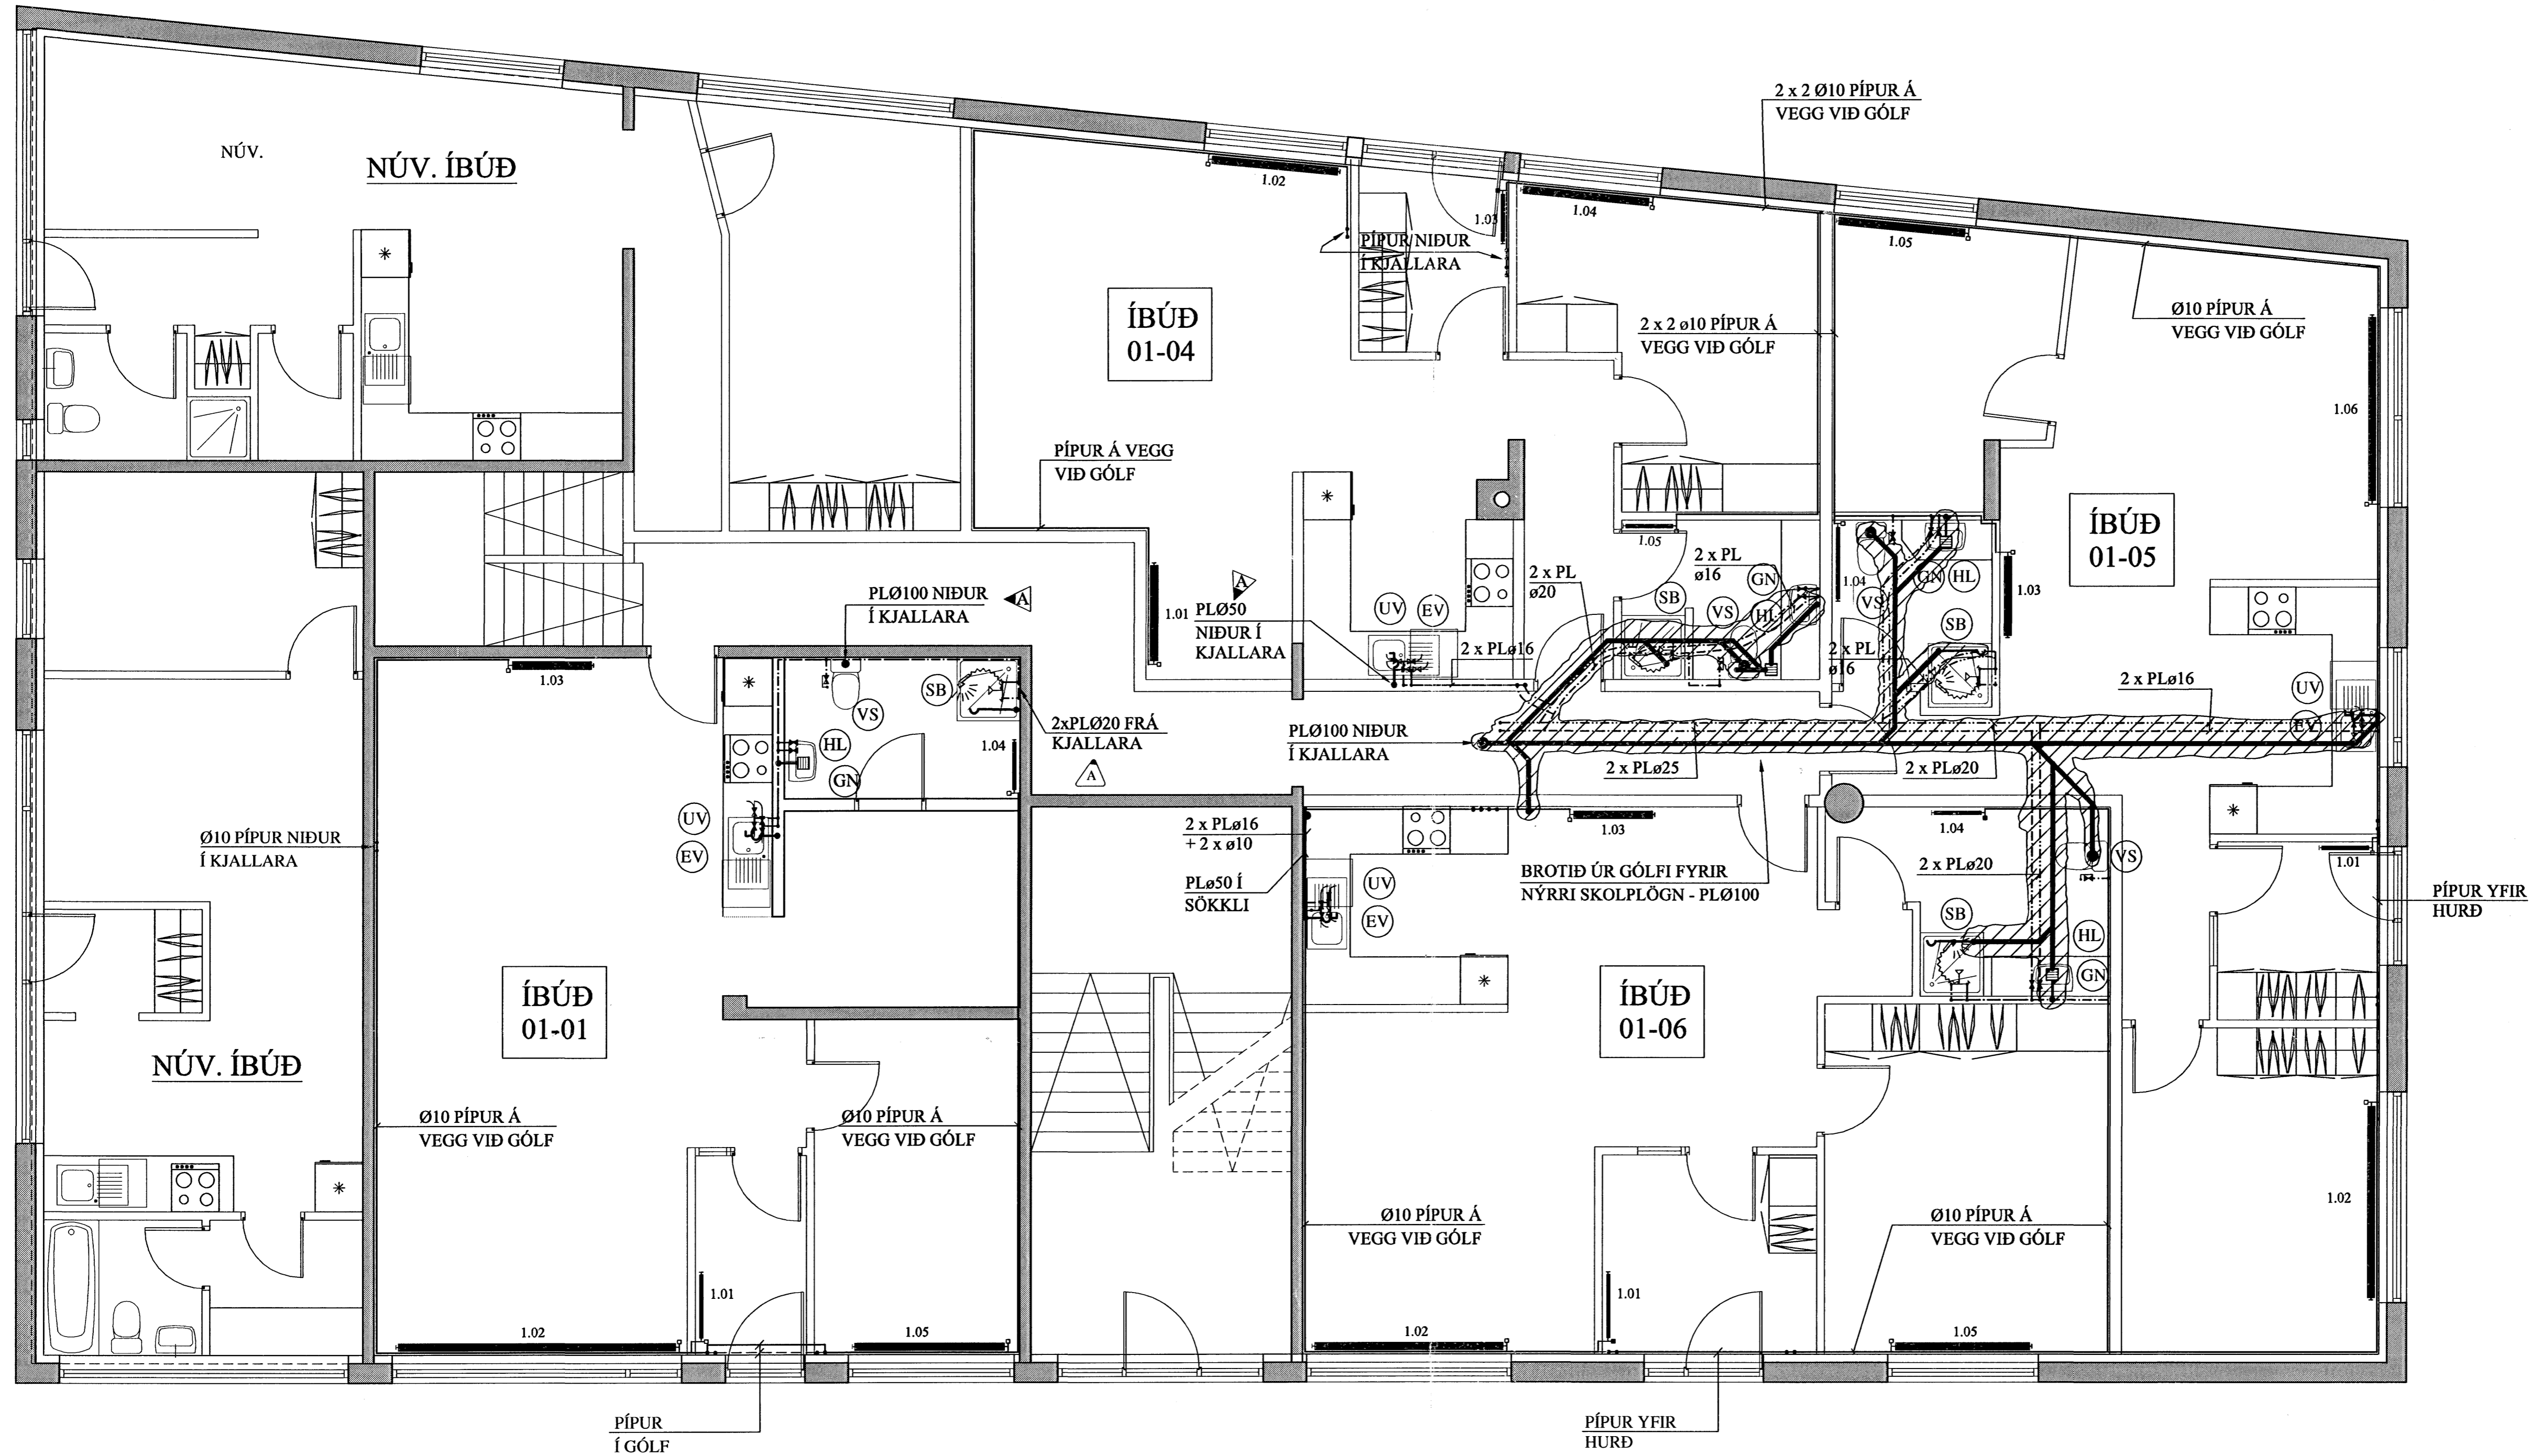

TAFLA YFIR TÖPPUNARSTAÐI:

Allir tappstaðir eru ø15 mm, nema annað sé tekið fram.

Tæki	Sk.st.	Fjöldi	Kalt	Heitt
Vatnssalemi	VS.	4	0,4	-
Handlaugar	HL	4	0,4	0,4
Stálvaskar	SV	-	-	-
Eldhúsvaskar	EV	4	0,8	0,8
Sturtubóð	SB	4	0,8	0,8
Þvottavélar	PV	-	-	-
Uppþvottavélar	UV	4	0,8	0,8
Garðkranar	G	-	-	-
Baðkór	B	-	-	-
Ræstivaskar	RV	-	-	-

Alls: 3,2 l/s 2,8 l/s

OFNASKRÁ:


Nr. ofns	Afköst W	Mestu mál (mm)			Stúta- staða	Ofnagerð	Ath.
		Hæð	Lengd	Þykkt			
ÍBÚÐ 01 - 01							
1.01	260	600	800	50	A-B	-	Anddyri
1.02	2040	600	3500	100	A-B	-	Stofa
1.03	280	600	1000	100	A-B	-	Eldhús
1.04	240	600	600	50	C-D	-	Bað
1.05	930	600	1900	100	A-B	-	Herb.
ÍBÚÐ 01 - 04							
1.01	340	600	1200	100	C-D	-	Eldhús/Borðstofa
1.02	2120	600	1600	100	A-B	-	Stofa
1.03	300	600	600	50	C-D	-	Anddyri
1.04	1080	600	1700	100	C-D	-	Herb.
1.05	240	600	600	50	C-D	-	Bað
Alls		Σ= 7.830 W					

OFNASKRÁ:

Nr. ofns	Afköst W	Mestu mál (mm)			Stúta- staða	Ofnagerð	Ath.
		Hæð	Lengd	Þykkt			
ÍBÚÐ 01 - 05							
1.01	400	600	600	50	C-D	-	Anddyri
1.02	1260	600	2400	100	A-B	-	Herb.
1.03	520	600	1000	100	C-D	-	Eldhús/Borðstofa
1.04	240	600	600	50	A-B	-	Bað
1.05	780	600	1600	100	C-D	-	Herb.
1.06	1620	600	2300	100	C-D	-	Stofa
ÍBÚÐ 01 - 06							
1.01	430	600	800	50	A-B	-	Anddyri
1.02	1700	600	2400	100	C-D	-	Stofa
1.03	320	600	1000	100	A-B	-	Eldhús/Borðstofa
1.04	240	600	600	50	C-D	-	Bað
1.05	1330	600	1700	100	C-D	-	Herb.
Alls		Σ= 8.840 W					

Ath. Stærð (hæð og lengd) valinnar ofnagerðar skal vera sem næst uppgæfnum mestu málum (mm).
Allir ofnstútar skulu vera 10 mm.
Ofnasterðir miðast við 40° C hitafall í ofni (80-40° C).


Tengingar ofna:

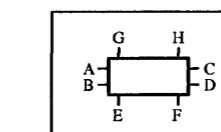

A	21.09.05	SMÁBREYTT.	JKR.
BREYTINGAR			

TILVÍSANIR:

SKÝRINGAR..... SJÁ TEIKN. NR. 2-01
RÚMMYND..... SJÁ TEIKN. NR. 2-04

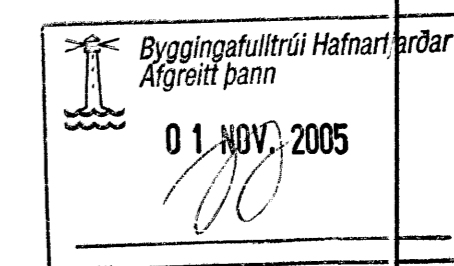

Reikn.	Jón Kr.	JÚNÍ '04	Útgáfa:	17.06.2004
Teikn.	JSS/JHG	JÚNÍ '04	Kvarð:	1:50
Ath.				
Samþ.				
ARNARHRAUN 21				Nr. 2-03
Verkluti HITA- OG ÞRIFAKERFI, GRUNNMYND 1. HÆÐ, OFNASKRÁ OG TAFLA FYRIR TÖPPUNAR- STAÐI.				Jón Kristjánsson Byggingarverkfræðingur FVF Skilagata 19 101 Reykjavík Sími: 551-9820 Fax: 551-9829 Netfang: jk@vik.is http://www.vik.is