



GRUNNMYND 2. HÆÐAR 1:50

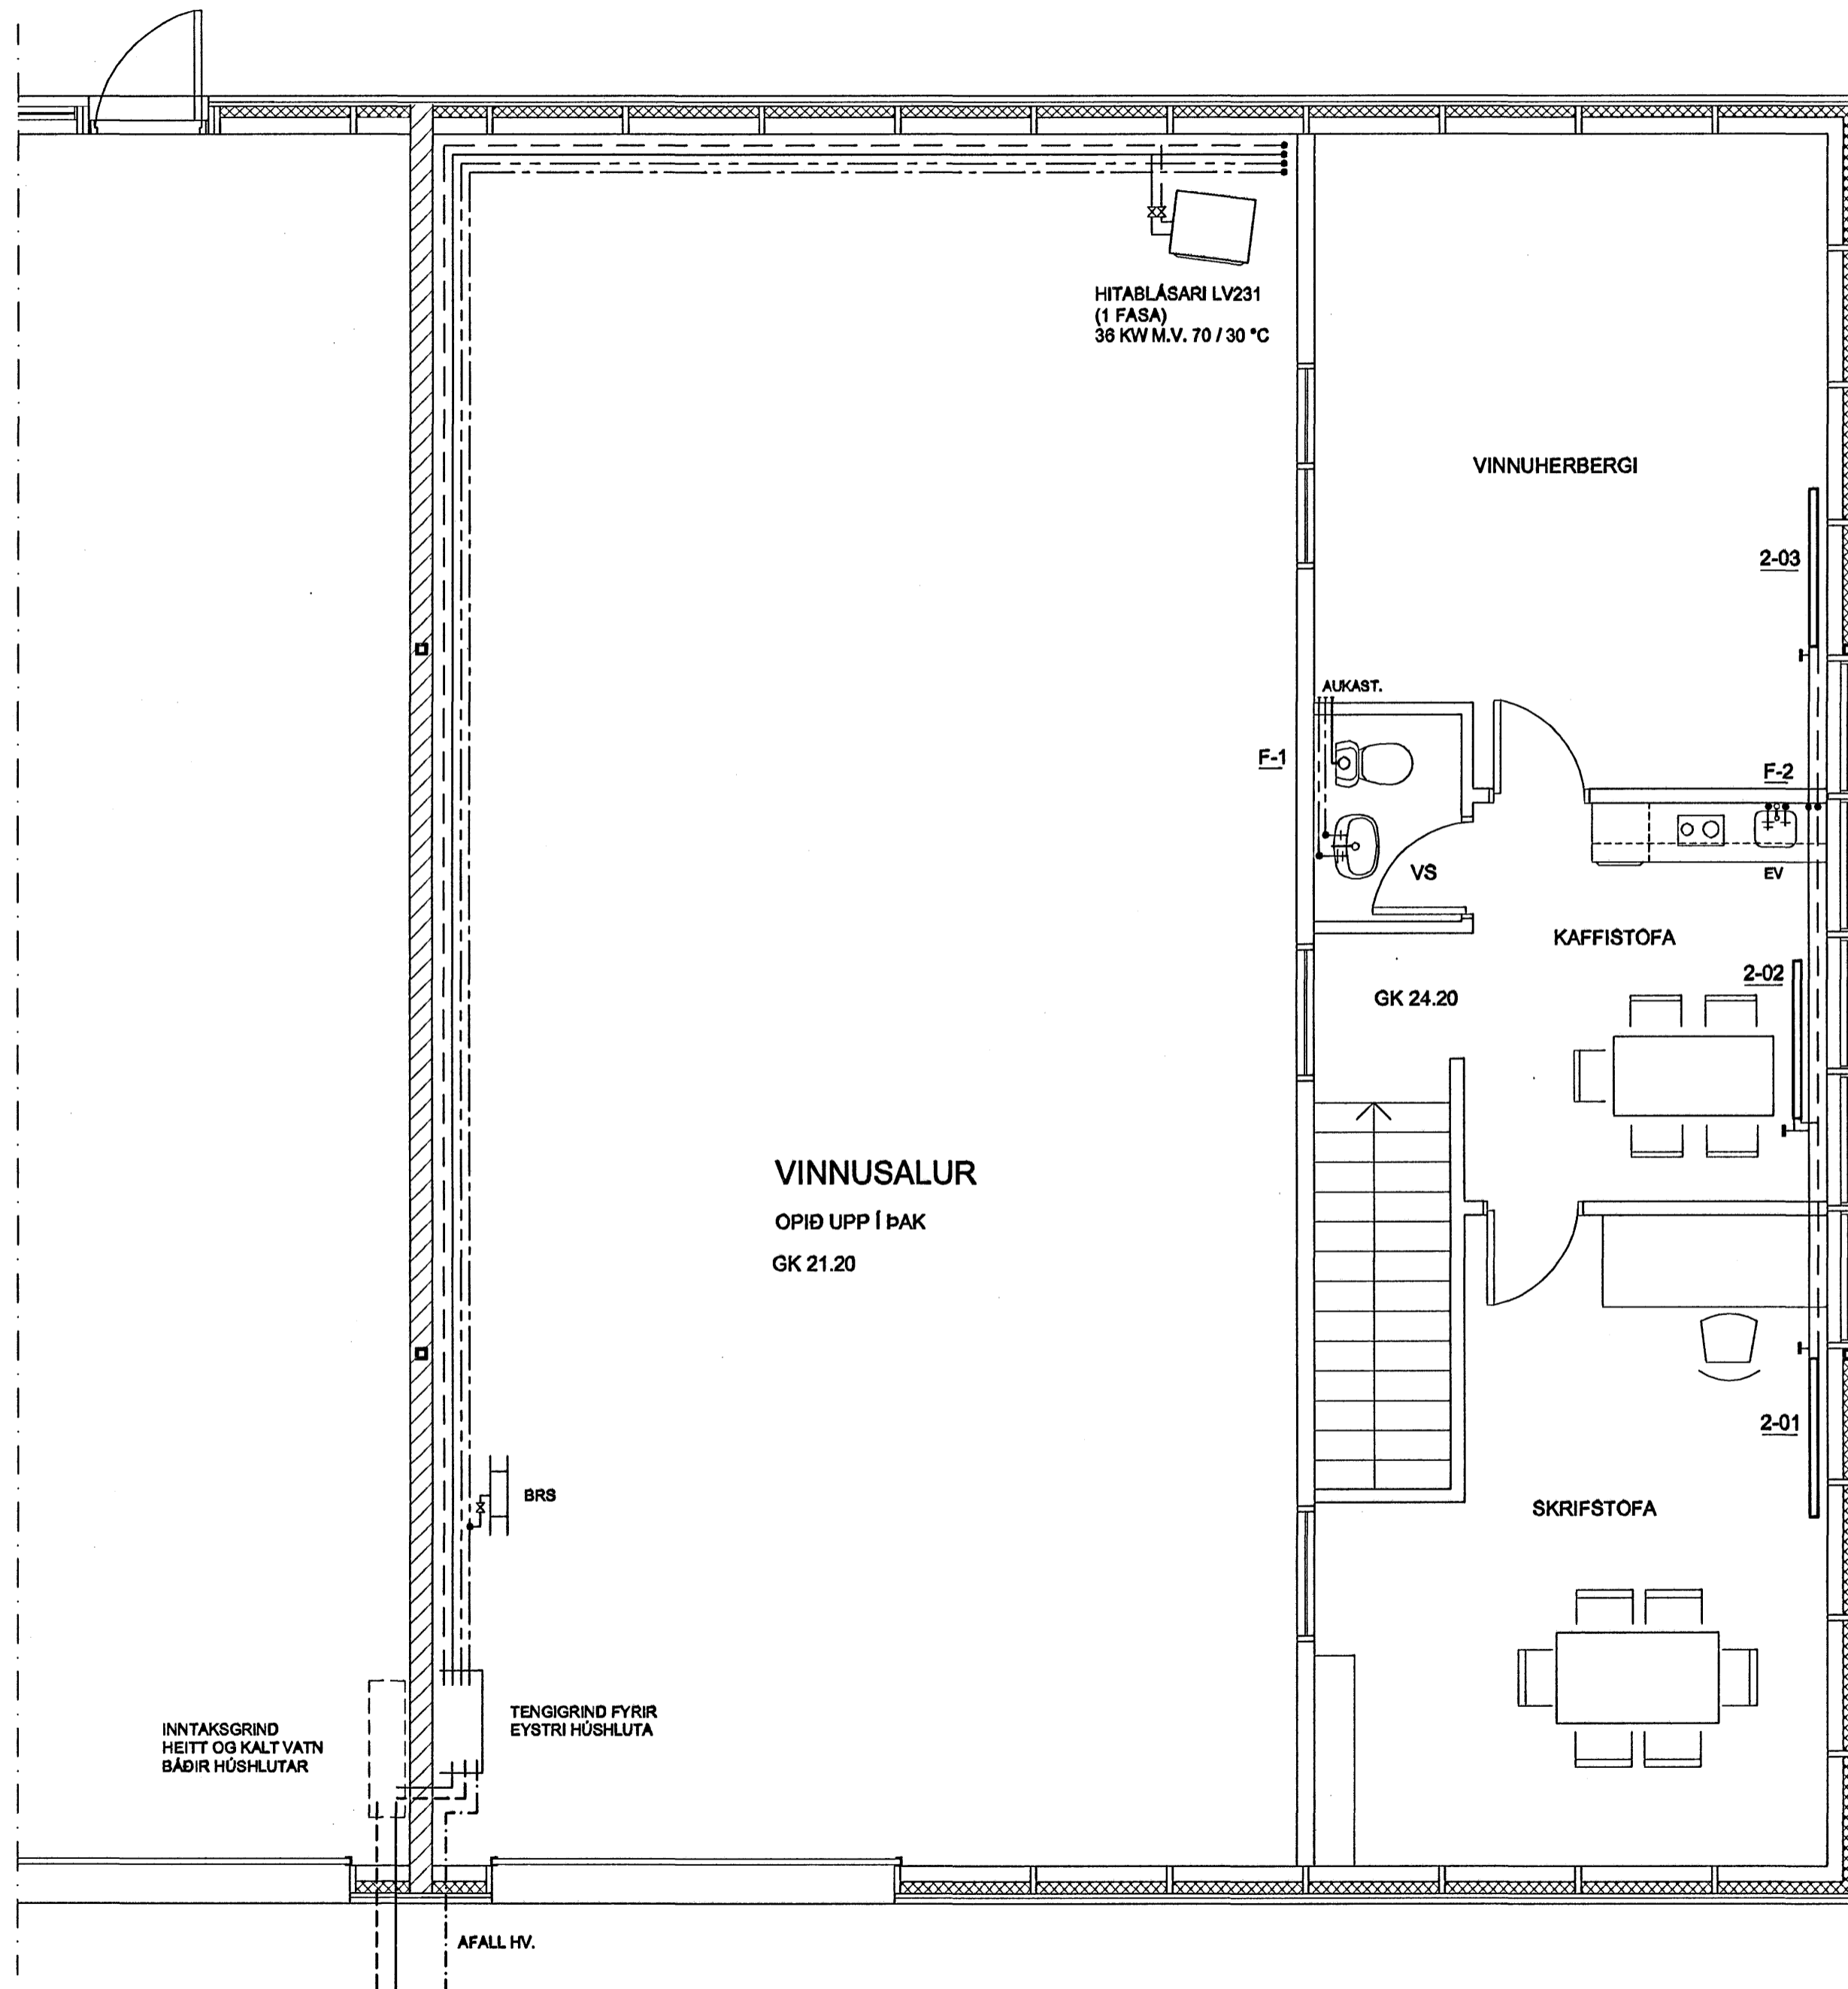

RÚMMYND OG OFNASKRÁ, SJÁ BLAÐ 303

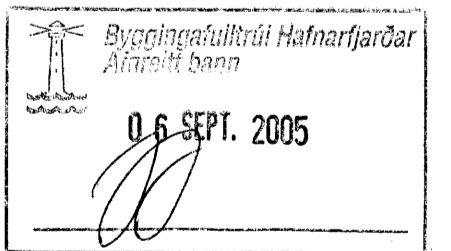

GRANDATRÖÐ 3 EYSTRÍ HLUTI
HAFNARFIRÐI

REYNDARTEKNING
FRÁRENNSLIS-, VATNS- OG HITALAGNIR OFAN BOTNPLÓTU
-GRUNNMYND STARFSMANNABSTÖÐU Á EFRI HÆÐ

DAGSETNING	HANNAÐ	MKV	TEKNING
31.08. 2005	PG	1:50	302/3
PÉTUR I GUDMUNDSSON		BYGGINGARTÆKNIFRÆÐINGUR	200248 4099
VINNUSTOFA ALDEGREKKU 8, 200 KÓPAVOGI		SÍMI 551 9940 863-5880	