



GRUNNMYND 1. HÆÐAR 1:50

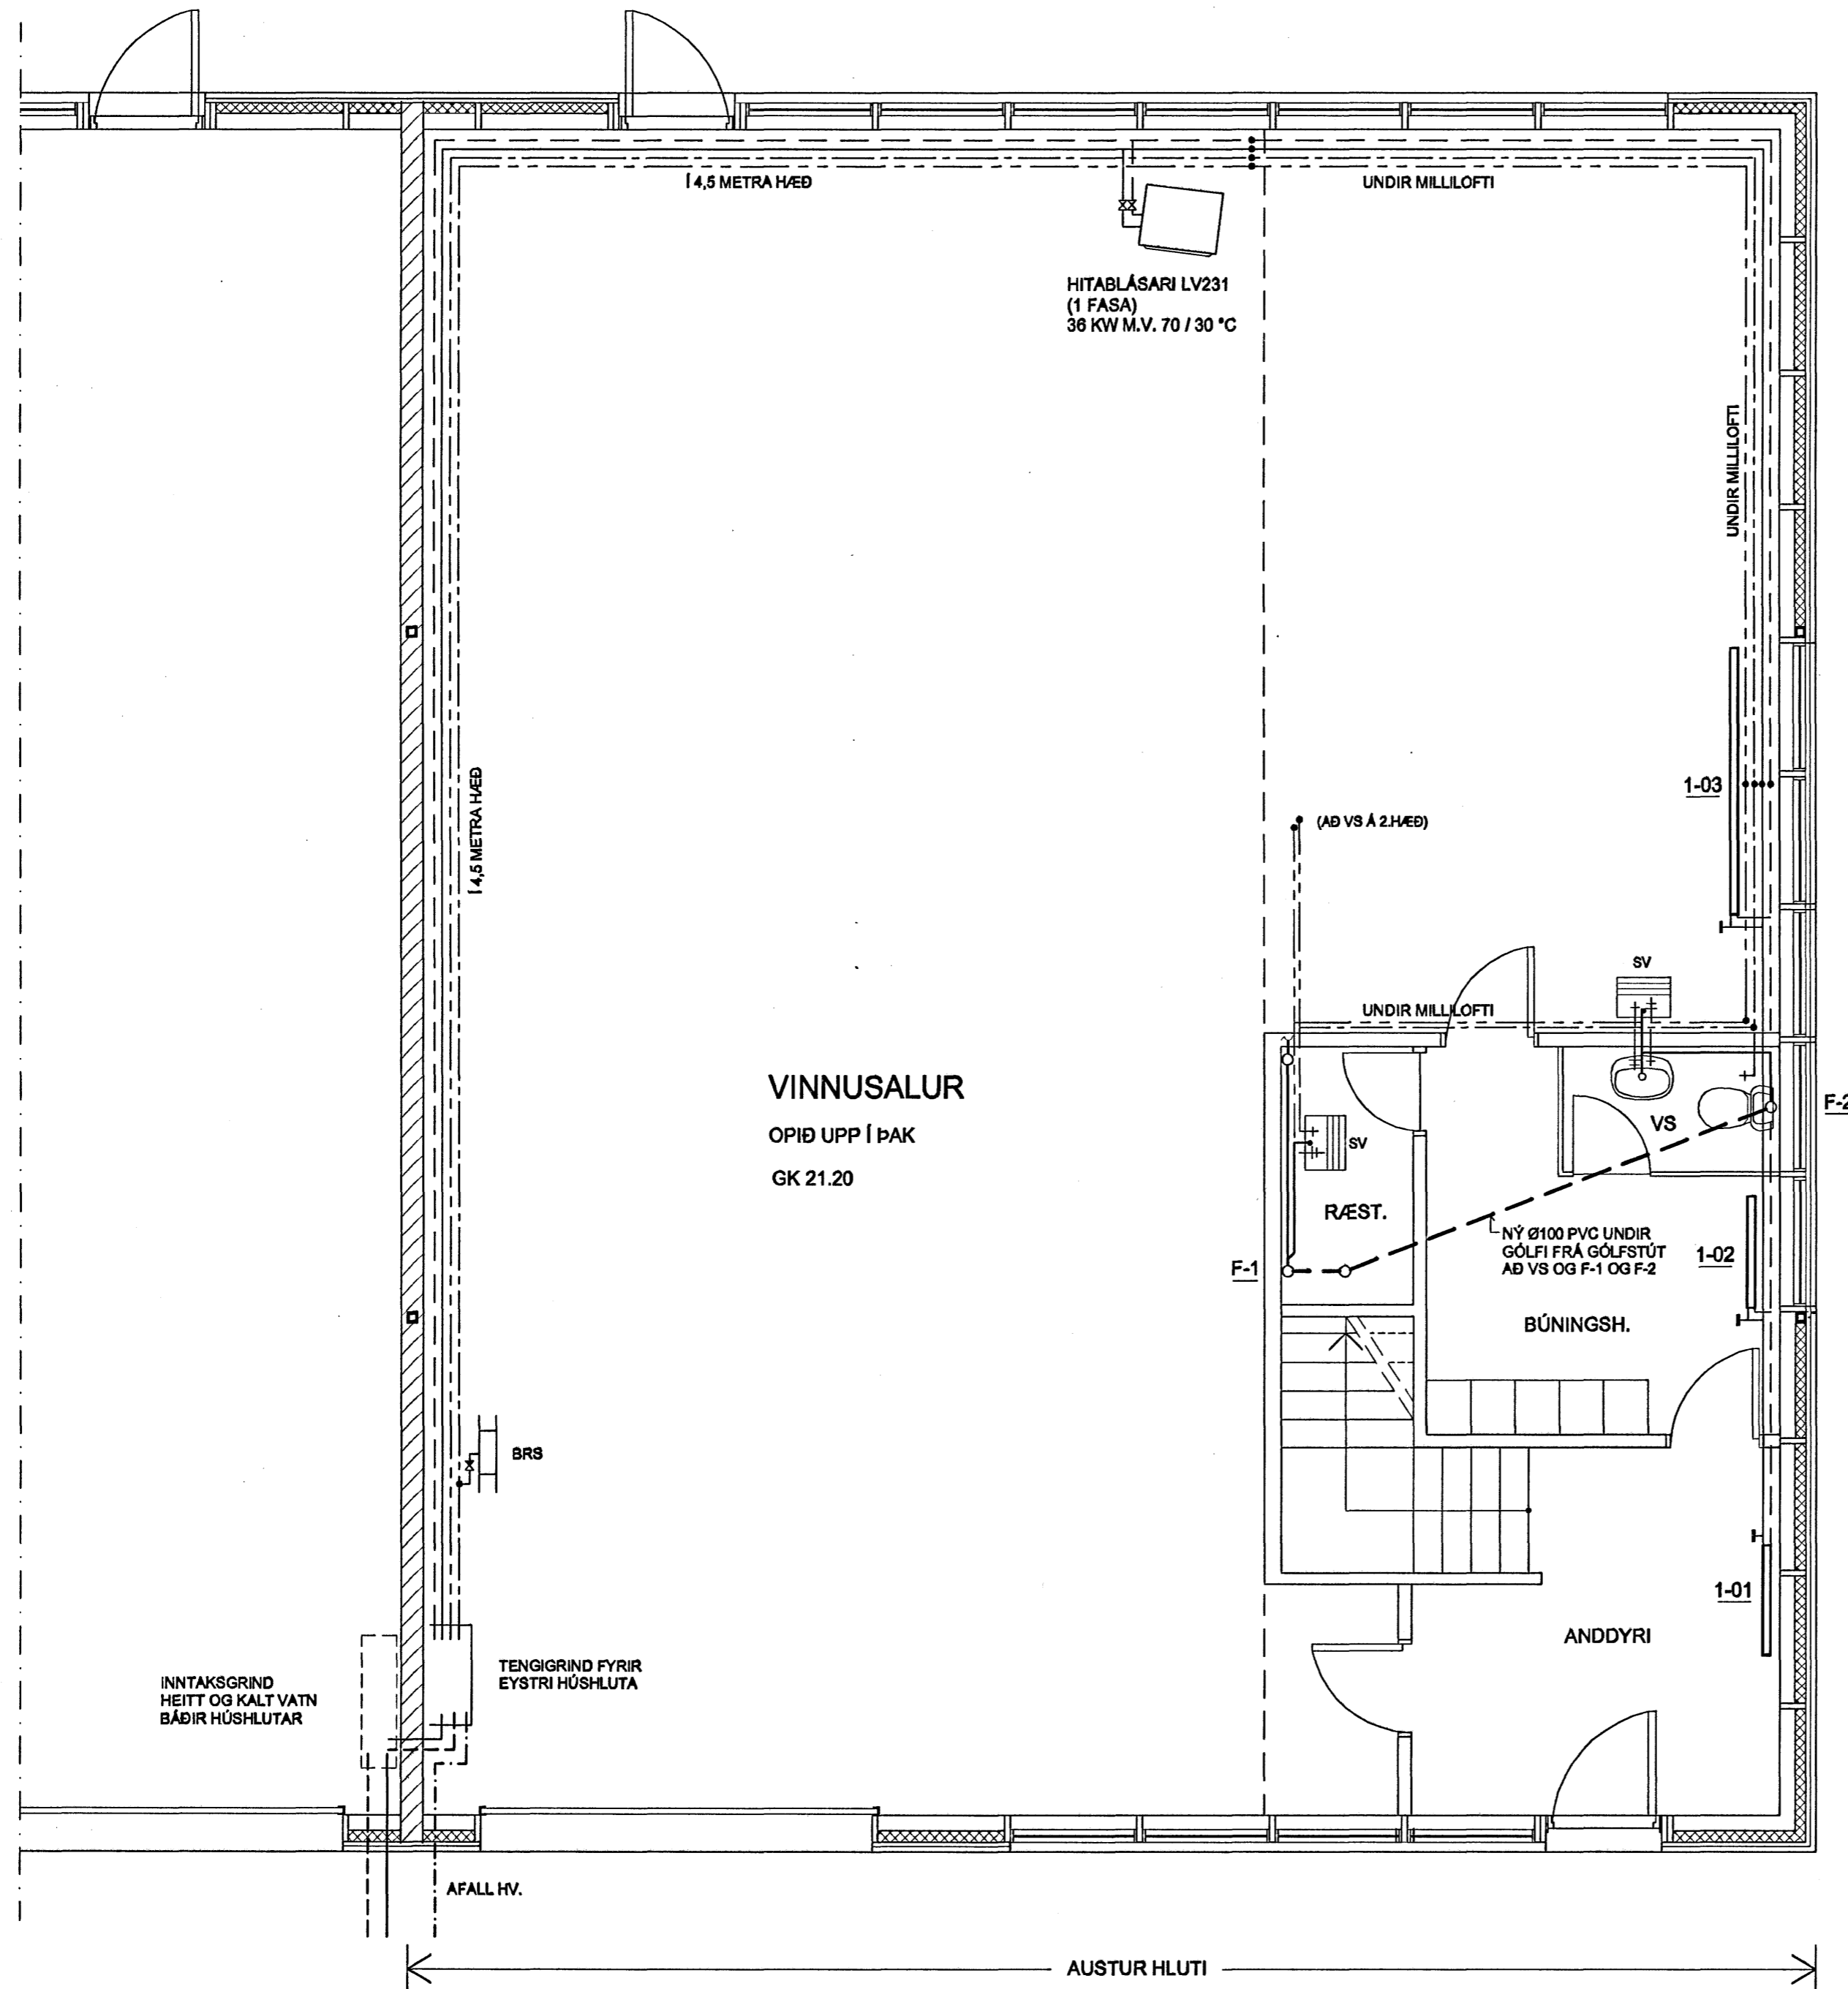

FALLSTOFNAR 1:50

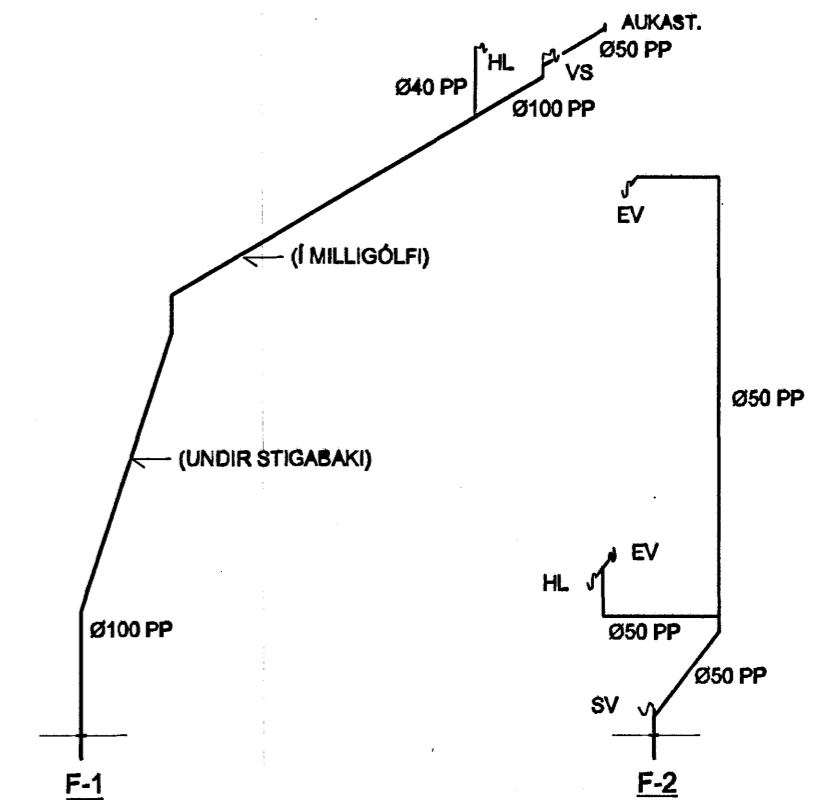

SKÝRINGAR


TEIKNINGAR 301, 302 OG 303 ERU REYNDARTEIKNINGAR, GERÐAR EFTIR AÐLAGNAVINNU LAUK. ÞÆR SÝNA FRÁRENNSLIS-, VATNS- OG HITALAGNIR OFAN BOTNPLÖTU, ÞÓ ER EINNIG SÝND BREYTING Á FRÁRENNSLISLÖGN UNDIR BOTNPLÖTU Í SNYRTINGU Á 1. HÆÐ.

EFNI Í VATNS- OG HITALÖGNUM ER ÁLPLAST. TENGIGRIND ER FORFRAMLEIDD GRIND FRÁ DANFOSS, SJÁ NÁNARI SKÝRINGAR VIÐ TENGIGRIND.

Á OFNUM ERU HITASTÝRÐIR FRAMRÁSARLOKAR.

FRÁRENNSLISLAGNIR ERU VENJULEGT PP FRÁRENNSLISRÖR.

RÚMMYND OG OFNASKRÁ, SJÁ BLAÐ 303.

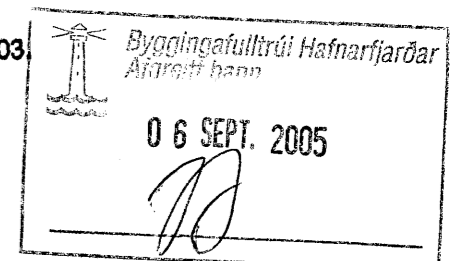

GRANDTRÖÐ 3 EYSTRÍ HLUTI
HAFNARFIRÐI

REYNDARTEIKNING
FRÁRENNSLIS-, VATNS- OG HITALAGNIR OFAN BOTNPLÖTU
-GRUNNMYND, NEÐRI HÆÐ. FALLSTOFNAR

DAGSETNING	HANNAÐ	MKV	TEIKNING
31.08.2005	PG	1:50	301/3
PÉTUR I GUDMUNDSSON BYGGINGARTEIKNIFRÆÐINGUR 200248 4088			
VINNUSTOFA AUBREKKU 8, 200 KÓPAVOGI SÍMI 551 9540 863-5800			