


Óskað eftir
fullnaðarteikningum
13. des. 2006
Byggingarfulltrúinnir Hafnaflíð
Fh. Kristján Þóráinsson

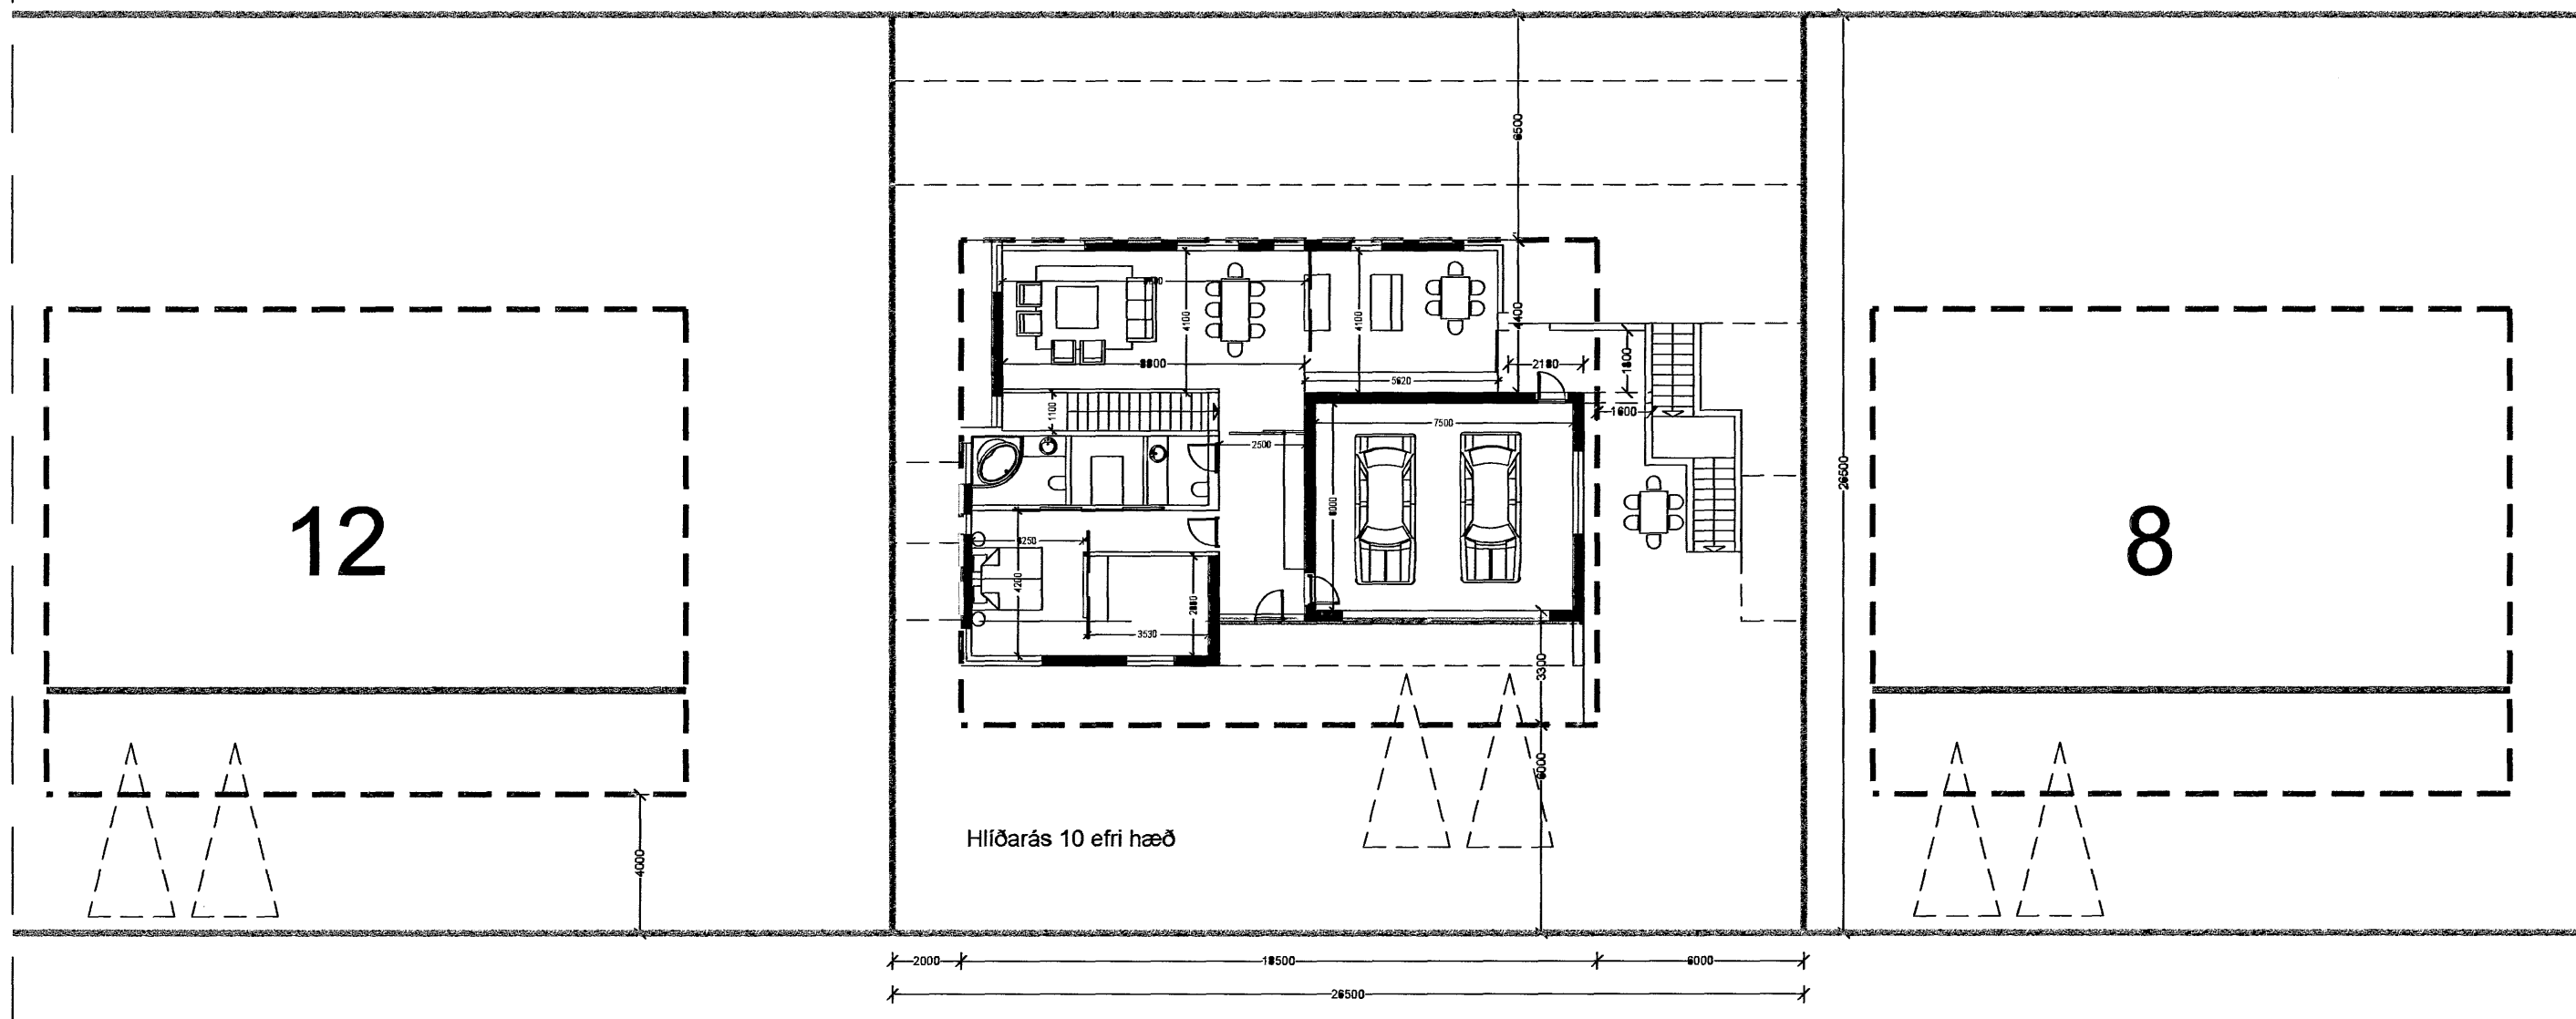

Byggingareitur Hlíðarás 10 fluttur um 2 metra til norðurs

ARKÍŚ
arkitektar og ráðgjafar

Aðalsteinn Snorrason	arkitekt	141141-2769
Björgi Tólfason	arkitekt	020460-4589
Egill Guðmundsson	arkitekt	270152-8859
Gísli Gíslason	arkitekt	160657-4809
Harvaldur L. Þórgýnsson	byggingarfræðingur	260572-3529
Arkís ehf.	101 Reykjavík	H 671197-2919
sími 511 2060	fax 511 2066	www.arkis.is
		netfang arkis@arkis.is

Verkefni: Hlíðarás 10
Fyrirspurnarteikning
Skýringartexti: Grunnmyndir
hannað / teiknað: ee
yfirlitað / samþykkt: -
mælikvarði: 1:200

dagsetning: 30.11.2006
verknr.: 06-084

90-1-02
teikning breyting