



DAGS:	NÚ:	GREYTINGAR:	SAMPA:
01.09.05	△	REYNDARTEKNING	

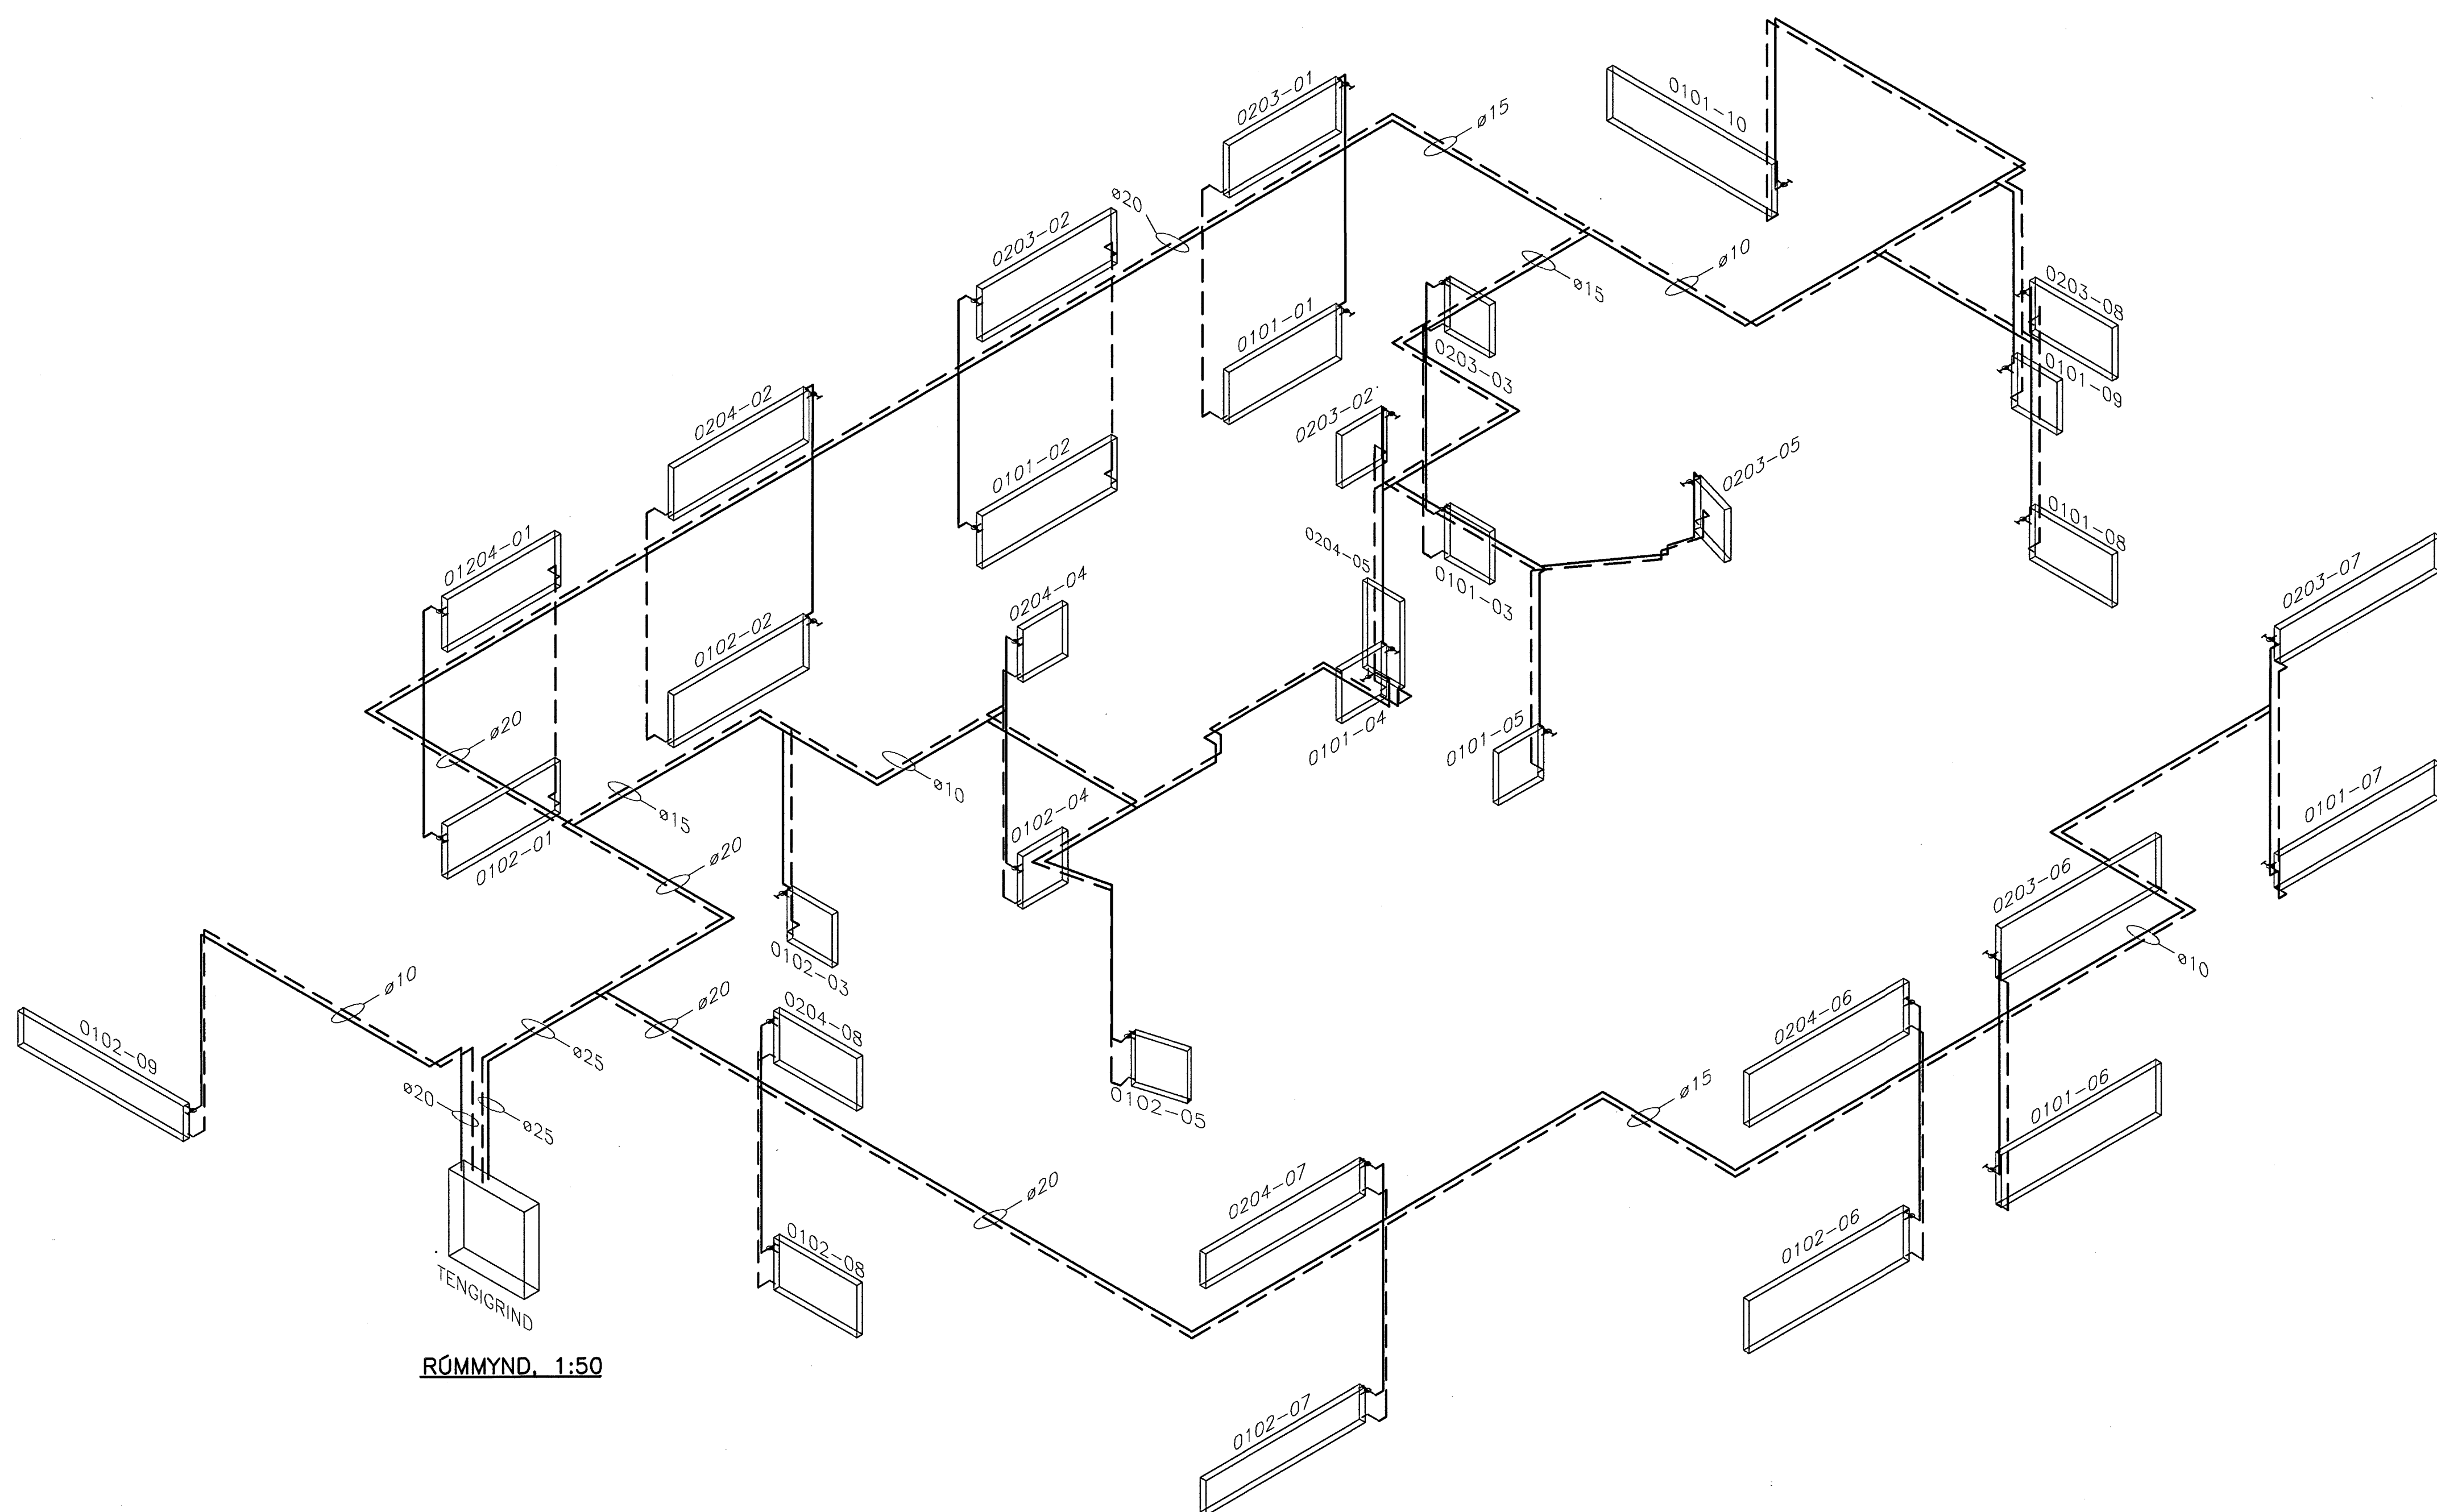

RÖMMYND. 1:50

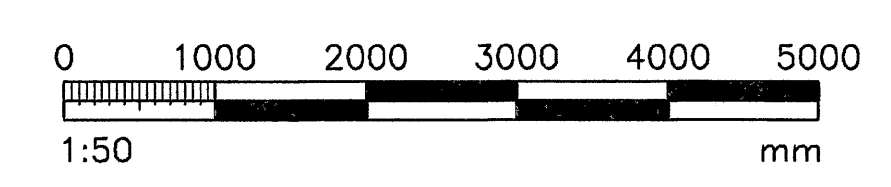

Byggingafráttíðing  
Algreitt þann  
07. SEPT. 2005

Móttekið:   
Samp.: 5.99.01

VERKFRÉÐIÞJÓNUSTAN EHF

HEIT YFIRSKILDUR	GREINISNOMUR	DAGS	
LYNGHVAMMUR 6	04.30	15.10.04	
HAFNARFJÖRDUR	STEYPT HGS	SEYVINGAR:	
		531	
HEIT TERNINGAR:	DRÖGMAÐUR	DRÖGMA:	
HITAKERTEL:	Jón Guðmundsson	L1	
RÖMMYND	280255-4329	MEÐMÁL:	
		1:50	
DRÖGMAÐUR:	TEKNIKUR:		
GH	RR	JG	531