


DATE	NO.	REVISIONS	SAMP.
01.09.05	1	REYNDARTEKNIÐ	

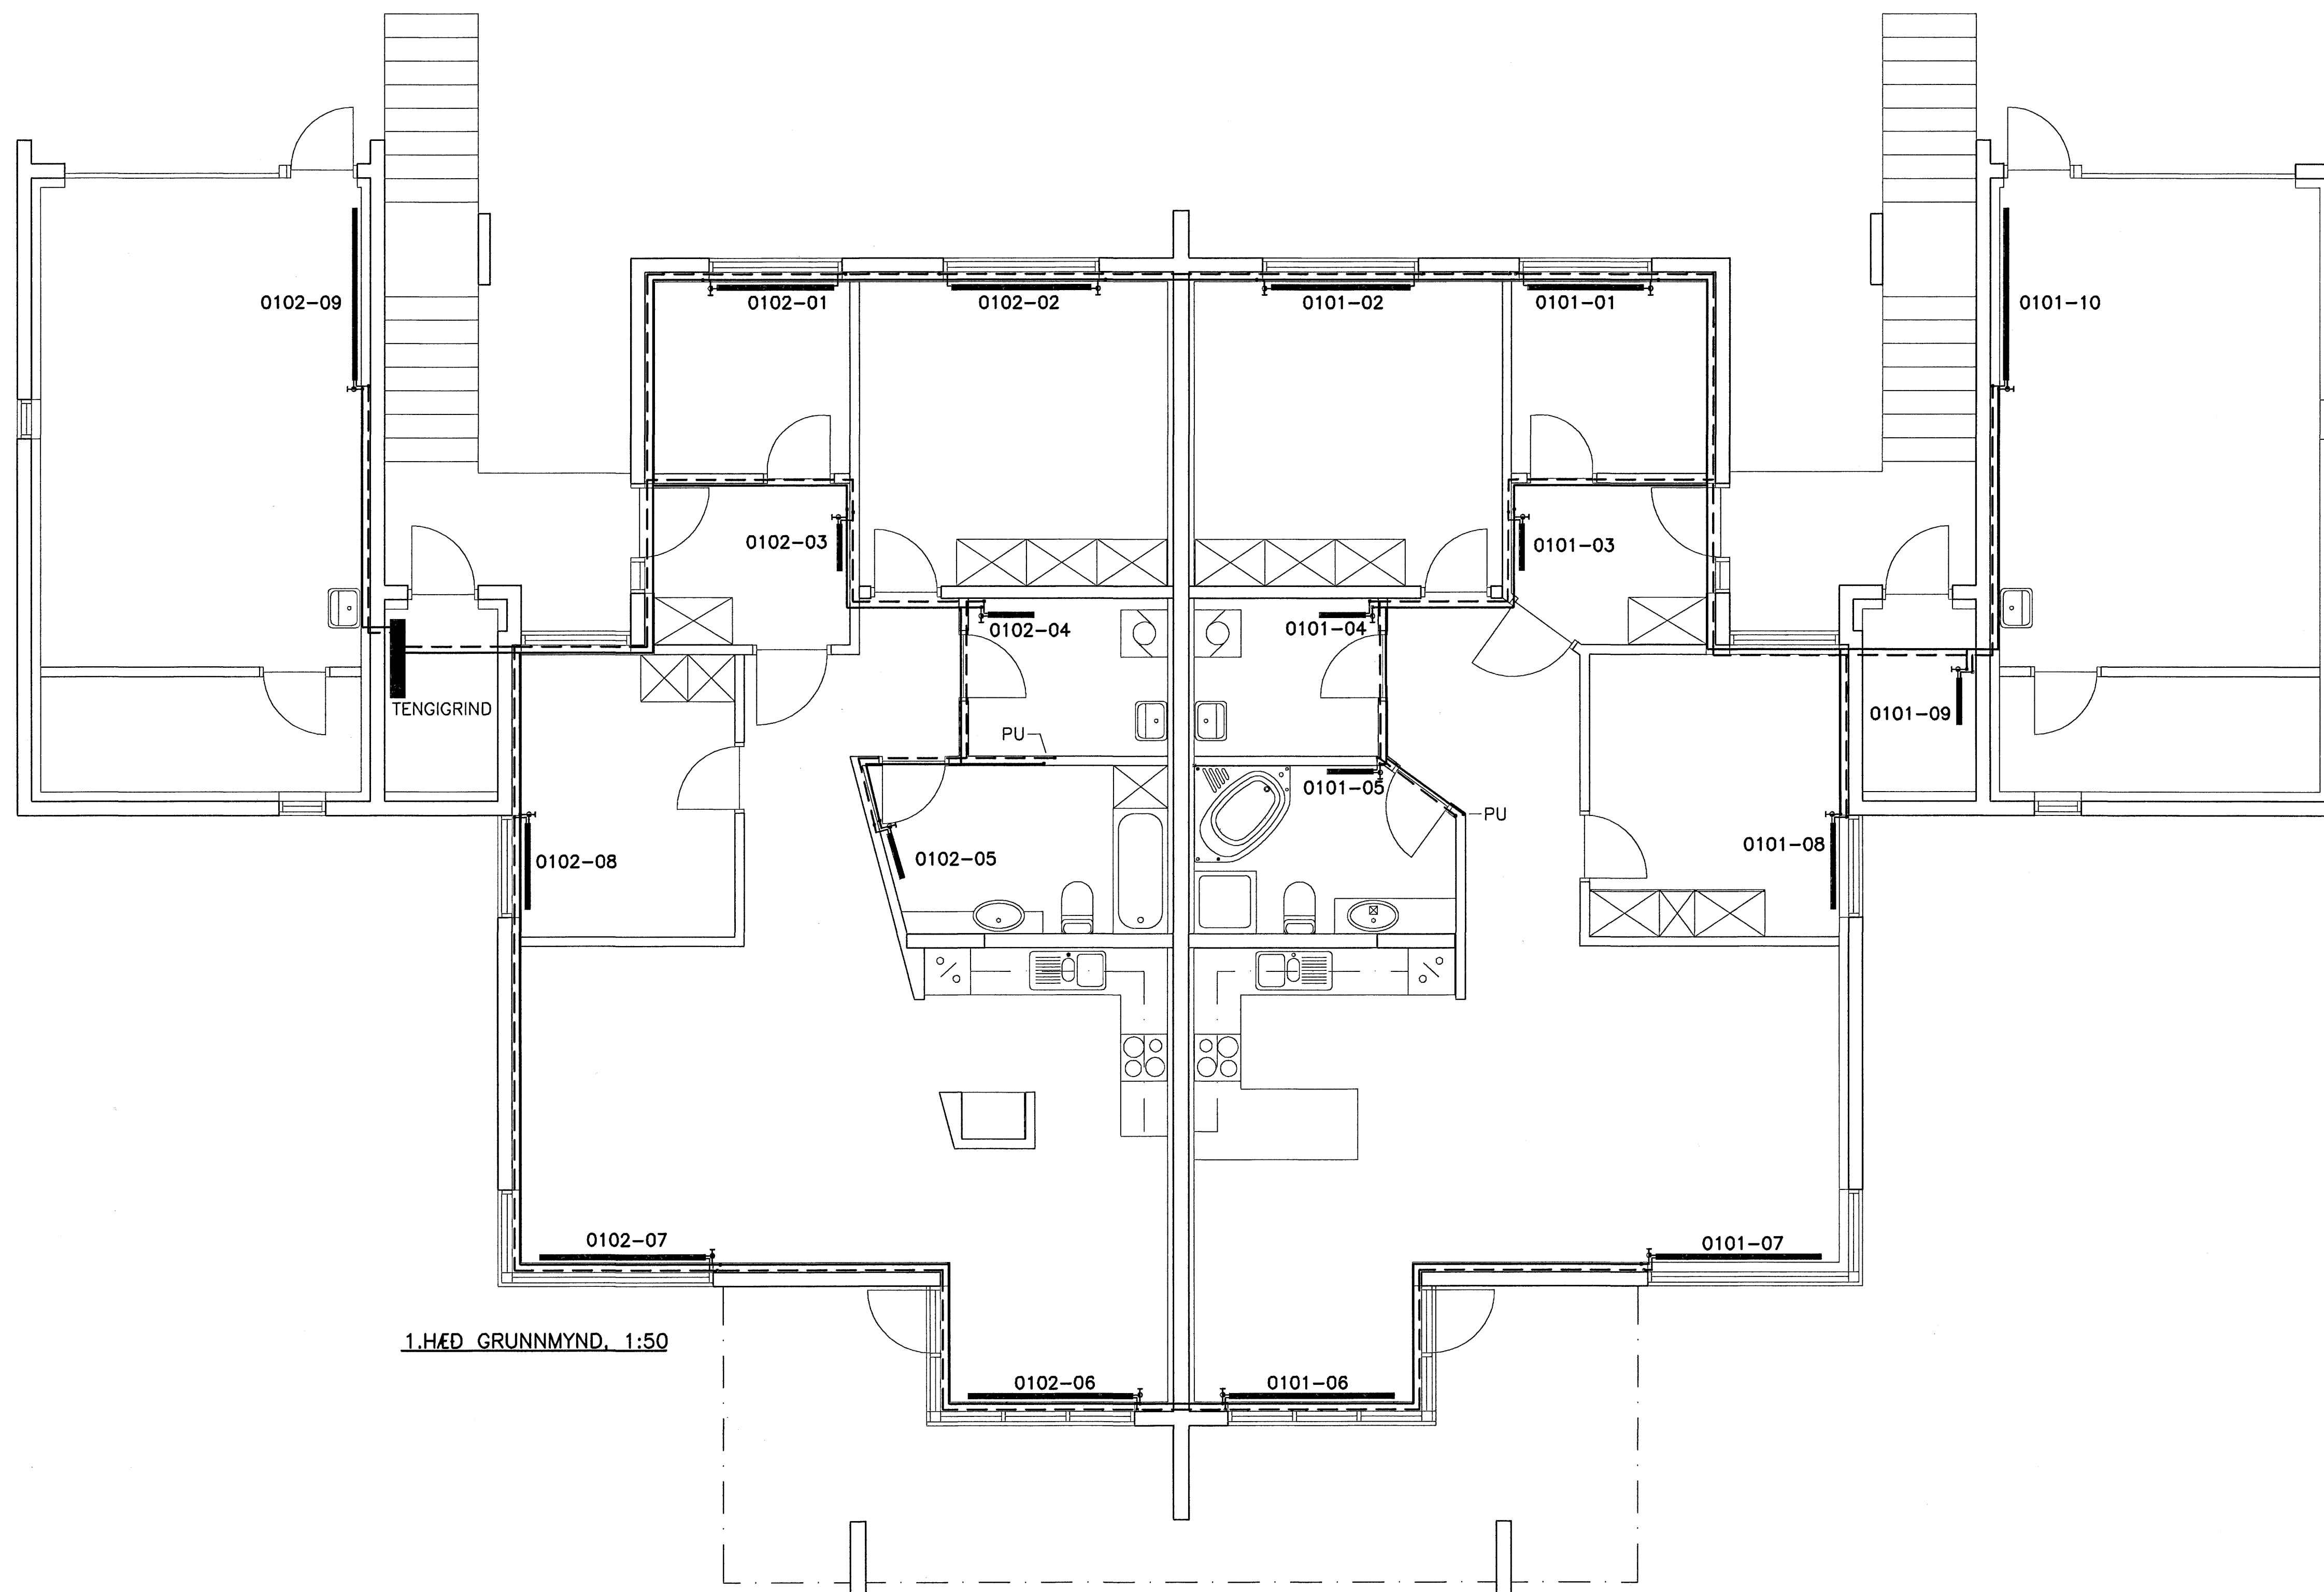

1.HÆÐ GRUNNMYND, 1:50

ADRAR SKÝRINGAR:

OFNALÖGN:

ÖLL OFNTENGI SKULU VERA 10mm
 LOFTSKRÚFUR KOMI Á ALLA OFNA
 Á HVERN OFN KOMI AUK OFNLOKA STILLITÉ ÞEIM MEGIN SEM
 OFNLOKI ER EKKI.
 OFNAR SÉU Í SAMRÆMI VID ÍST EN 442

EFNI Í STOFNÖGN ER ÚR SVÖRTU STÁLI SAMKV. DIN 2440
 OG SVÖRTU ÞUNNVEGGJA STÁLI SAMKV. DIN 2394
 SVARTAR PÍPUR SKULU VERA MIDLUNGSPYKKAR MED SKRÚFUD TENGISTYKKI
 SEM SAMSVARA RÖRUM AD GERD.
 SVARTAR ÞUNNVEGGJA PÍPUR SKULU VERA MED EINANGRUNARKÁPU
 OG ÞRÝSTITENGISTYKKI SEM SAMSVARA PÍPUM AD GERD.

BIL MILLI FESTINGA SÝNILEGRA LEIDSLNA SKAL VERA SAMKV. FORSKRIFT
 FRAMLEIÐANDA RÖRANNA EN ÞÓ MEST MED 2 M MILLIBILI.

BIL MILLI FESTINGA ANNARA LÁREITRA LEIDSLNA SÉ
 MEST: ø10 - ø32: 2,5m
 ø32: 3,0m

SÝNILEGAR LEIDSLUR UTAN VID TENGILEFA SKULU VERA ÓEINANGRADAR
 LAGNIR Í LÉTTUM VEGGJUM SKAL EINANGRA MED 4mm ADRAGSEINANGRUN
 ADRAR EINANGRADAR LEIDSLUR SKAL EINANGRA MED GLERULLARHÖLKUM.
 ÞYKKT EINANGRUNAR SKAL VERA SEM HÉR SEGIR:


- 10 - 20mm (3/8"-3/4") RÖR: 20mm
- 25 - 40mm (1"-1 1/2") RÖR: 30mm
- 50 - 100mm (2"-4") RÖR: 40mm

LEIDSLUR SKAL VEFJA MED PLASTI UTAN UM EINANGRUN.




KERFID SKAL ÞOLA 400 kPa VINNUPRÝSTING OG PRÓFAST MED
 600 kPa ÁÐUR EN LEIDSLUR ERU HULDAR.

ALLT EFNI OG FRÁGANGUR KERFISINS SÉ Í SAMRÆMI VID ÁKVÆÐI
 ÍST-67 OG GILDANDI REGLUGERDIR

STADSETNING STÓTA

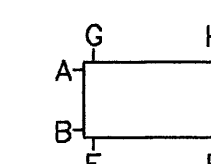

ÖLL ÓNEFND MÁL ERU Í mm
 ALLT EFNI SKAL HAFNA LAGNAEFNISVOTTUN

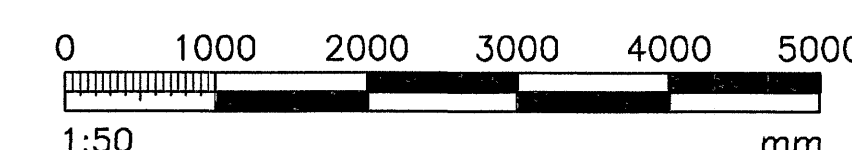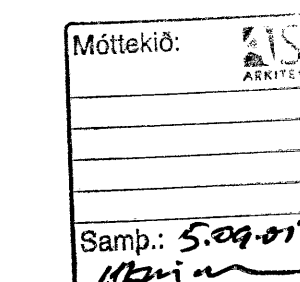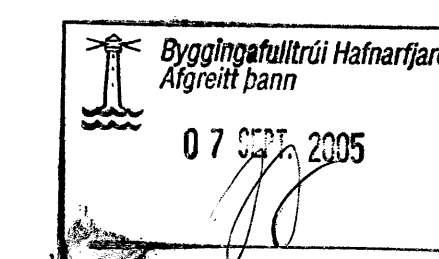


VERKFRÆÐIÞJÓNUSTAN EHF
 GRENSÁSGÖUR 3 · 108 REYKJAVÍK · SM: 520 9940 · NETFANGI: jón@hmf.is gha@hmf.is
LYNGHVAMMUR 6
 HAFNARFJÖRDUR
 STEYPT HGS
 Jón Guðmundsson
 280255-4329
 07.09.2005