


DATE	NR	BREYTINGAR	SAK

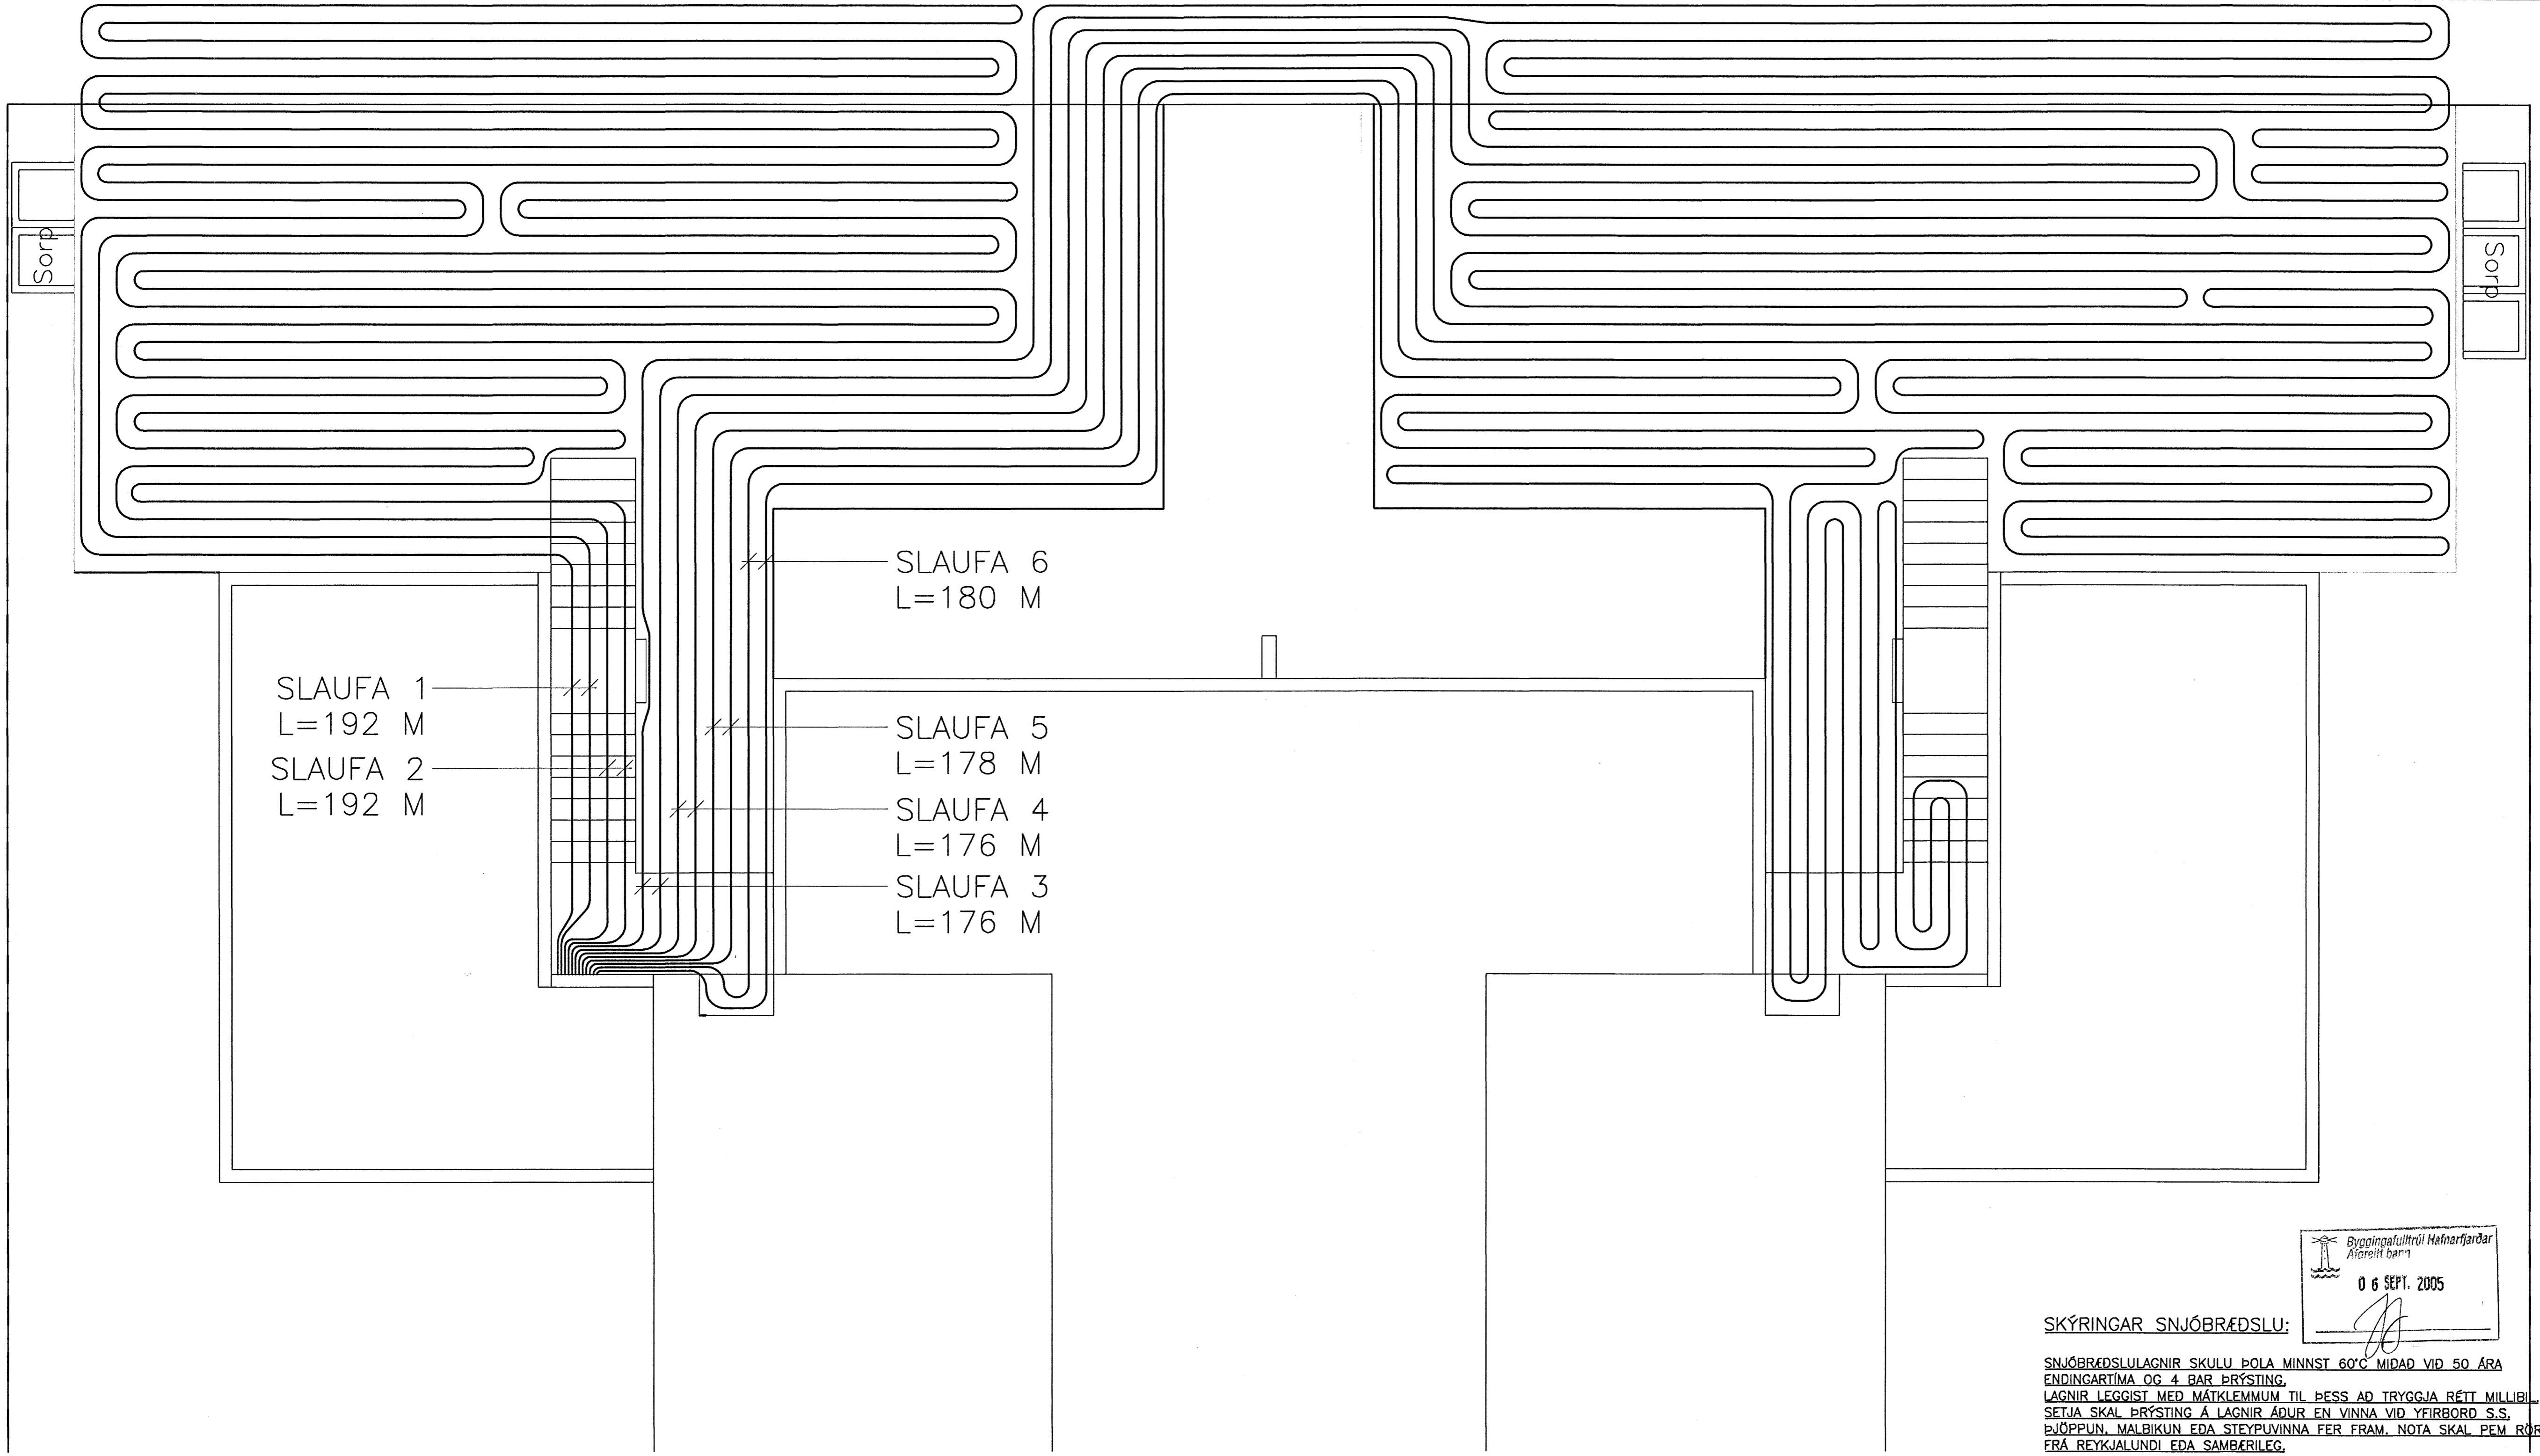

GRUNNMYND, 1:50

Byggingafulltrúi Hafnarfjarðar
 06 SEPT. 2005

*salp m. fjarva
 um skil á Vaði
 um Samkomulag
 vegna snjóbræðslu lagur
 í gangstettum Hafnarfjarðar*


SKÝRINGAR SNJÓBRÆDSLU:

SNJÓBRÆDSLULAGNIR SKULU ÞOLA MINNST 60°C MIDAD VÍÐ 50 ÁRA
 ENDINGARTÍMA OG 4 BAR ÞRÝSTING.
 LAGNIR LEGGIST MED MÁTKLEMMUM TIL ÞESS AD TRYGGJA RÉTT MILLIBÍL
 SETJA SKAL ÞRÝSTING Á LAGNIR ÁÐUR EN VINNA VÍÐ YFIRBORD S.S.
 ÞVÖPPUN, MALBÍKUN EÐA STEYPUVINNA FER FRAM. NOTA SKAL PEM RÖR
 FRÁ REYKJALUNDI EÐA SAMBÆRILEG.


Móttakið: **RISK**
 Samþ.: *5.09.05*
Hann

VERKFRÆÐIÞJÓNUSTAN EHF

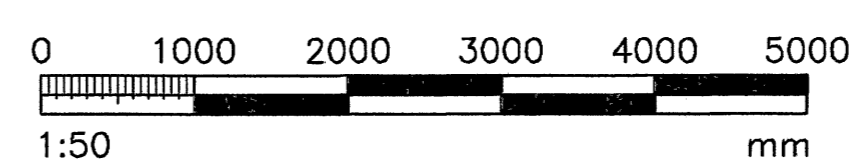

PROJEKTUR	04.30	DATE	05.09.05
BYGGING	STEYPT HÚS	DRÖG	502
