


| | | | |
|----------|-----|-----------------|-------|
| DAGS: | NR: | BREYTINGAR: | SAMB: |
| 31.08.05 | 1 | REYNDARTEIKNING | |
| | | | |
| | | | |

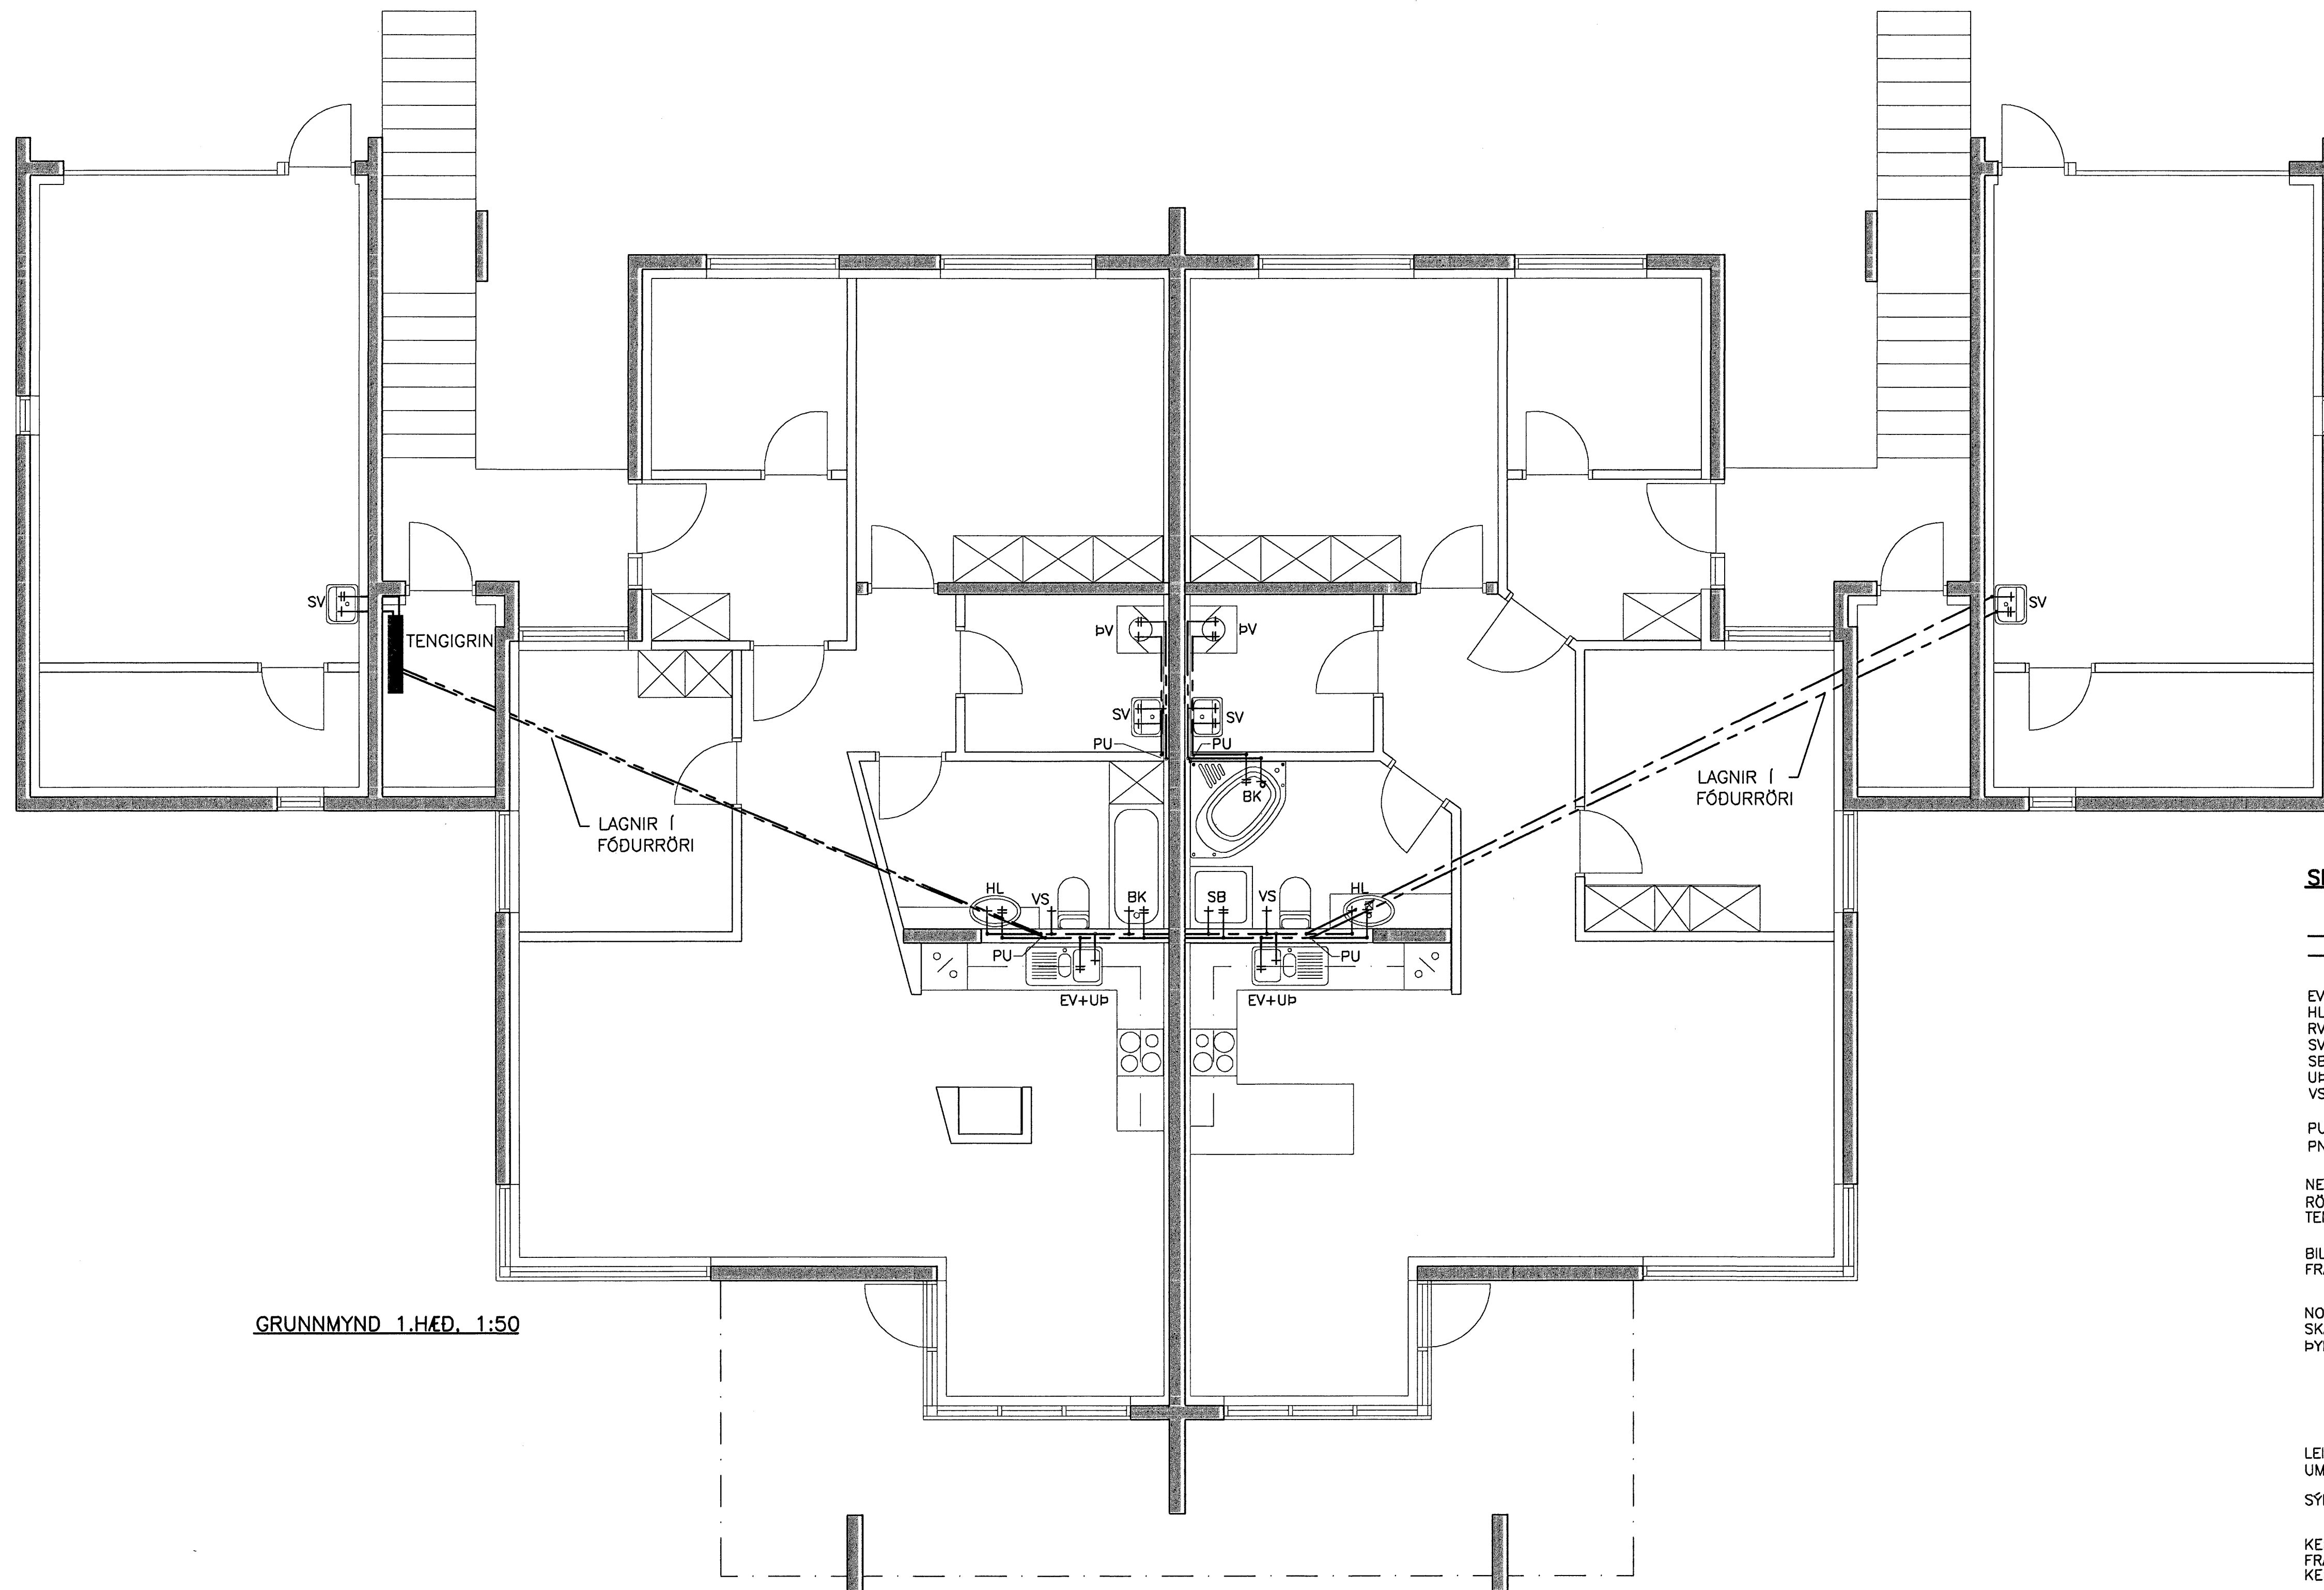

GRUNNMYND 1.HÆÐ. 1:50

SKÝRINGAR:

--- HEITT NEYSLUVATN
 --- KALT NEYSLUVATN

EV = ELDHÓSVASKUR
 HL = HANDLAUG
 RV = RESTIVASKUR
 SV = SKOLVASKUR
 SB = STURTU BAD
 UP = UPPÞVOTTAVEL
 VS = VATNSSALERNI

PU = PÍPA UPP
 PN = PÍPA NIÐUR

NEYSLUVATNSRÖR SKULU VERA ÚR PEN/ÁL/PEX RÖRUM FRÁ UNIPIE EDA SAMBÆRILEG. RÖRIN SKULU ÞOLA 70°C OG VERA VOTTUÐ AF R_p. TENGISTYKKI SKULU VERA ÚR AFSINKUNARÞOLNU MESSING OG HEFA RÖRUM

BIL MILLI FESTINGA LÁRÉTTRA LEIÐLSNA SKAL VERA SAMKV. FORSKRIFT FRAMLEIÐANDA RÖRANNA EN ÞÓ MEST 1,2 - 1,5M MILLIBILI. SJÁ TÖFLU FRAMLEIÐANDA

NOTA MÁ ÁDRAGSEINANGRUN Í MILLVEGGJUM SKAL EINANGRA MED GLERULLARHÖLKUM. ÞYKKT EINANGRUNAR SKAL VERA SEM HÉR SEGIR:

- 10 - 20mm (3/8" - 3/4") RÖR: 20mm
- 25 - 40mm (1" - 1 1/2") RÖR: 30mm
- 50 - 100mm (2" - 4") RÖR: 40mm

LEIÐSLUR FYRIR HEITT- OG KALT VATN SKAL VEFJA MED PLASTI UTAN UM EINANGRUN.

SÝNILEGAR LEIÐSLUR NÆST TÖPPUNARSTAD SKULU VERA ÓEINANGRADAR.

KERFID SKAL PRÓFA EFTIR LEIÐBEINGUM FRAMLEIÐANDA RÖRA. EF BÉR Á MILLI LEIÐBEINGNA FRAMLEIÐAND OG EFTIRFARANDI LÝSINGAR, SKAL FARA EFTIR LEIÐBEINGUM FRAMLEIÐANDA. KERFID SKAL PRÓFA MED STIÖPRÖFUN.

1. FORPRÖFUN: SETJA SKAL 15 BARA ÞRÝSTING Á KERFID. BÆTA SKAL ÞRÝSTINGI Á KERFID NÆSTU 30 MÍNÚTUR. Á 10 MÍNÚTU FRESTI, EFTIR ÞAD SKAL ÞRÝSTINGUR STANDA Í 30 MÍNÚTUR OG MÁ ÞÁ EKKI FALLA MEIRA EN 0,6 BÖR. ADALPRÖF SKAL FRAMKVÆMA STRAX EFTIR FORPRÖFUN. ÞRÝSTINGUR ER LÁTIN STANDA NÆSTU 2 TÍMA OG MÁ ÞÁ EKKI FALLA MEIRA EN 0,2 BÖR. SKRÁSETJA SKAL NIÐURSTÖÐUR.

ALLT EFNÍ OG FRAGANSUR KERFISINS SEI SAMRÆMI-VID-AKVÆÐI-ISF 67 OG GILDANDI REGLUGERÐIR


ALLT EFNÍ SKAL HAFNA LAGNAEFNISVOTTUN

Byggingatillit HAFNARFJÖRÐUR
 Afgreitt þann
 07 SEPT. 2005

Möðkvað: **ISK**
 ARKITEKTAR
 Samb.: 5.09.01



VERKFRÉÐIÞJÓNUSTAN EHF.

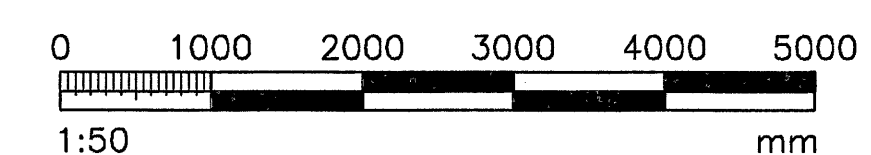

| | | |
|--|------------------------------|------------------|
| BYGGINGAR NEYSLUVATNSKERFEL 1.HÆÐ GRUNNMYND, SKÝRINGAR | VERKFRÉÐI 04.30 | DATE 15.10.04 |
