


DAGI:	NR:	BREYTINGAR:	SAFNI:
01.09.05	1	REYNDARTEIKNING	

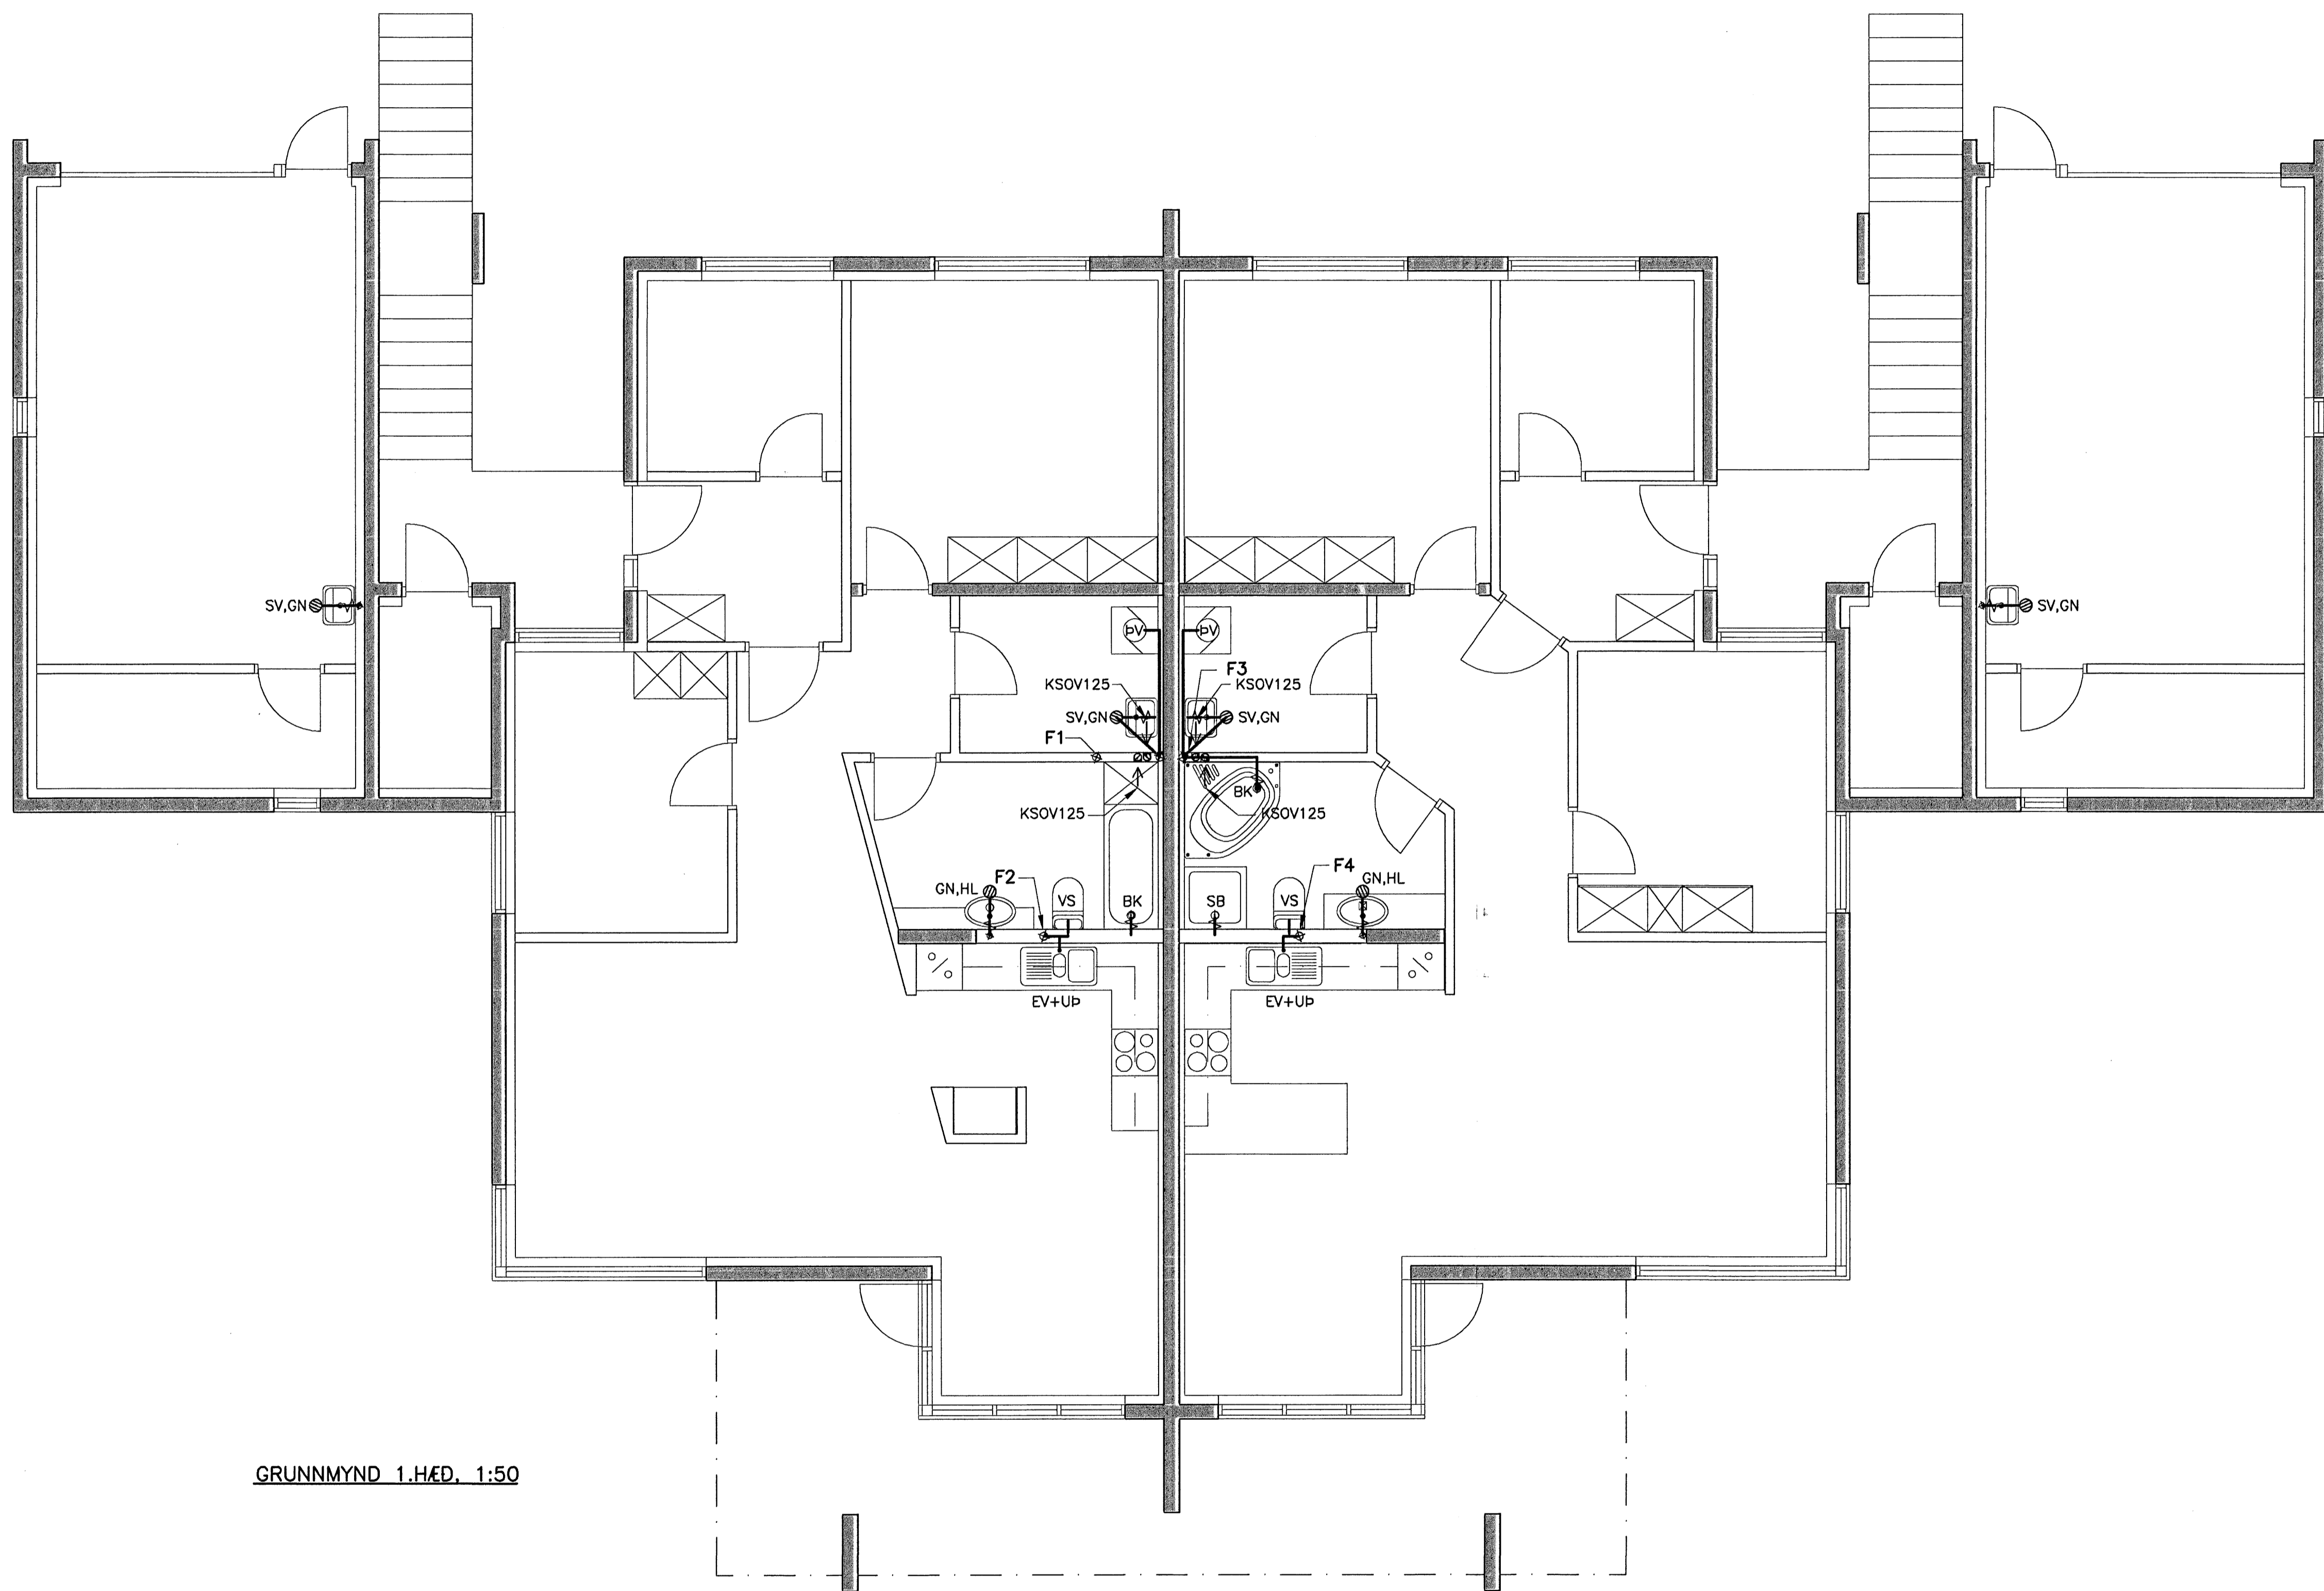

GRUNNMYND 1.HÆÐ, 1:50

SKÝRINGAR:

- $\phi 160$ MERKIR LOFTSTOKK 160mm í ÞVERMÁL
- 250x125 " " KANTADAN 250mmx125mm FYRRA MÁLIÐ Í TEIKNIPLANI
- " " EINANGRADAN AD UTAN MED 50mm MOTTUM T.D. STEINULL
- " " EINANGRADAN AD INNAN MED HLÚÐEINANGRUNARMOTTUM
- 50 " " ÓTSOG 50 l/s
- " " ÓTSOGSSTOKK, SÝNILEGT SNID
- " " ÓTSOGSSTOKK, HULIÐ SNID
- KSOV 100 " " 100mm ÓTSOGSENTILL MED HLÚÐDEMPUN

ALLIR STOKKAR SKULU VERA ÓR GALVANISERUÐU BLIKKI. UPPHENGJUR SKULU VERA ÓR ÖBRENANLEGU EFNÍ, MED MINNST 2m ÞVERRSNIÐI Á MINNST 2m ÞILU. SÍVALIR STOKKAR SKULU SPÍRALLASAÐIR MED PITTSBURG LAS OG SETTIR SAMAN MED MÖFFUM. SÍVALAR BEYGJUR SKULU VERA MED R/d HLUTFALL 1 EDA STERRA. EFNISÞYKKIR SKULU VERA SEM HER SEGIR:

SÍVALIR STOKKAR:				
ÞVERMÁL	250	280-500	560-800	>800
EFNISÞYKKT	0,5	0,6	0,7	0,9


MERKINGAR:

- MERKIR SKOLPLÖGN
- " " REGNVATNSLÖGN
- " " VATNSLAS

- J PÍPUR ÓR STEYPLUÁRNI
 - ST PÍPUR ÓR STEINSTEYPU
 - PVC PÍPUR ÓR POLYVINYLCLORÍÐI
 - PP PÍPUR ÓR POLYPROPYLEN
 - PEH PÍPUR ÓR POLYETHYLEN
- | | |
|----------------|-------------------|
| HL HANDLAUG | GN GÖLFNIDURFALL |
| VS VATNSALERNI | BN ÞAKNIDURFALL |
| SB STEYPIBÁÐ | SN SVALANIDURFALL |
| EV ELDHÖGSKUR | BR BRUNNUR |
| SV SKOLVASKUR | |
| UP UPPHOTTAVEL | |
| ÞV ÞVOTTAVEL | |

ADRAR SKÝRINGAR:

EFNÍ Í GRUNNLOGN SKAL VERA STEINSTEYPA EDA PVC. EFNÍ Í FRÆNNISLÖGN INNANHÖSS SKAL VERA PP EDA PEH. EFNÍ Í FRÆNNISLÖGN Í BILGÆMISLU SKAL VERA ÓR POTTJÁRNI. EFNÍ Í FRÆNNISLÖGN UTANHÖSS SKAL VERA STEINSTEYPA EDA PVC. BIL MILLI FESTINGA Á LÆRTEIÐUM PLASTPÍPUM SÉ MEST 10xD OG 15xD FYRIR ÓTLOFTUNARPIPUR ÞAR SEM D ER YTRA ÞVERMÁL PÍPU. ALLA FRÆNNISLÖGN INNANHÖSS SKAL EINANGRA MED 25mm STEINULL OG VEIJA MED PLASTI. ALLT EFNÍ OG FRÁANGUR SKAL VERA Í SAMRÉMI VID AKVÆÐI ÍST-65, ÍST-68 OG GILDANDI REGLUGERÐIR. UNDIR GRUNNLOGN KEMUR 15cm JÖFNUNARLAG ÓR SANDI SEM ÞJAPPST VANDLEGA. HED JÖFNUNARLAGSINS SKAL HEFA BELG RÖRANNA OG TAKA SKAL ÓR FYRIR MÖFFU EFTIR ÞJÖPPUN ÞESS. FYLLA SKAL AD PÍPUM MED 20 cm SANDLAGI. ALLAR GRUNNLAGNIR SKULU VERA d=100 NEMA ANNAD SÉ TEKID FRAM LAGNIR UNDIR BILAPLANI SKULU VERA ÓR ST. LEIÐSLUR FRÁ HL AD NF SKULU VERA d=40. LEIÐSLUR FRÁ SV OG EV AD GRUNNLOGN SKULU VERA d=50

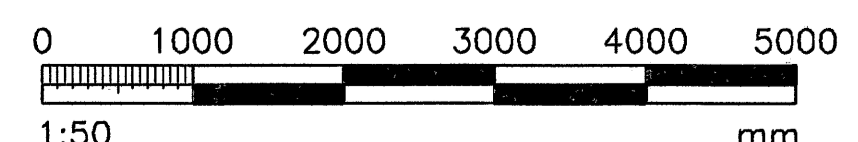

Bygginguáttíðni Hafnarfjarðar
Aðreit þann
07 SEP 2005

Móttekið: **ISK**
Samp.: S. 02.03
Kerul

VERKFRÉÐIÞJÓNUSTAN EHF

GRENSÁVEGUR 3 · 108 REYKJAVÍK · Sími: 520 9880 · Netfang: jarg@tafnik.is ghor@tafnik.is

PROJ. NÖMUR:	LYNHVAMMUR 6	PROJ. NÖMUR:	04.30	PROJ. NÖMUR:	15.10.04
PROJ. NÖMUR:	HAFNARFJÖRÐUR	PROJ. NÖMUR:	STEYPT HÖG	PROJ. NÖMUR:	311
PROJ. NÖMUR:	FRÁVEITU- OG LOFTSKERFEL	PROJ. NÖMUR:	Jón Guðmundsson	PROJ. NÖMUR:	L1
PROJ. NÖMUR:	1.HÆÐ GRUNNMYND	PROJ. NÖMUR:	280255-4329	PROJ. NÖMUR:	1:50
PROJ. NÖMUR:	GH	PROJ. NÖMUR:	RR	PROJ. NÖMUR:	MG
PROJ. NÖMUR:		PROJ. NÖMUR:	JG	PROJ. NÖMUR:	311