


7

FLATARMÁL SVÆDIS, Á ÞESSARI HLÍÐ HÖSS, MED SNJÓBRÆÐSLULÖGNUM ER CA. 200m². LENGÐ HVERRAR SLAUFU CA. 340 TIL 280m. DÝPT NIÐUR Á SNJÓBRÆÐSLULAGNIR ER 110mm. GERT ER RÁÐ FYRIR AD ORKUP-ÖRF SÉ 200W/m². GERT ER RÁÐ FYRIR AD AFFALL HÖSSINS NÝTIST FYRIR SNJÓBRÆÐSLU Á ÞESSARI HLÍÐ HÖSSINS.

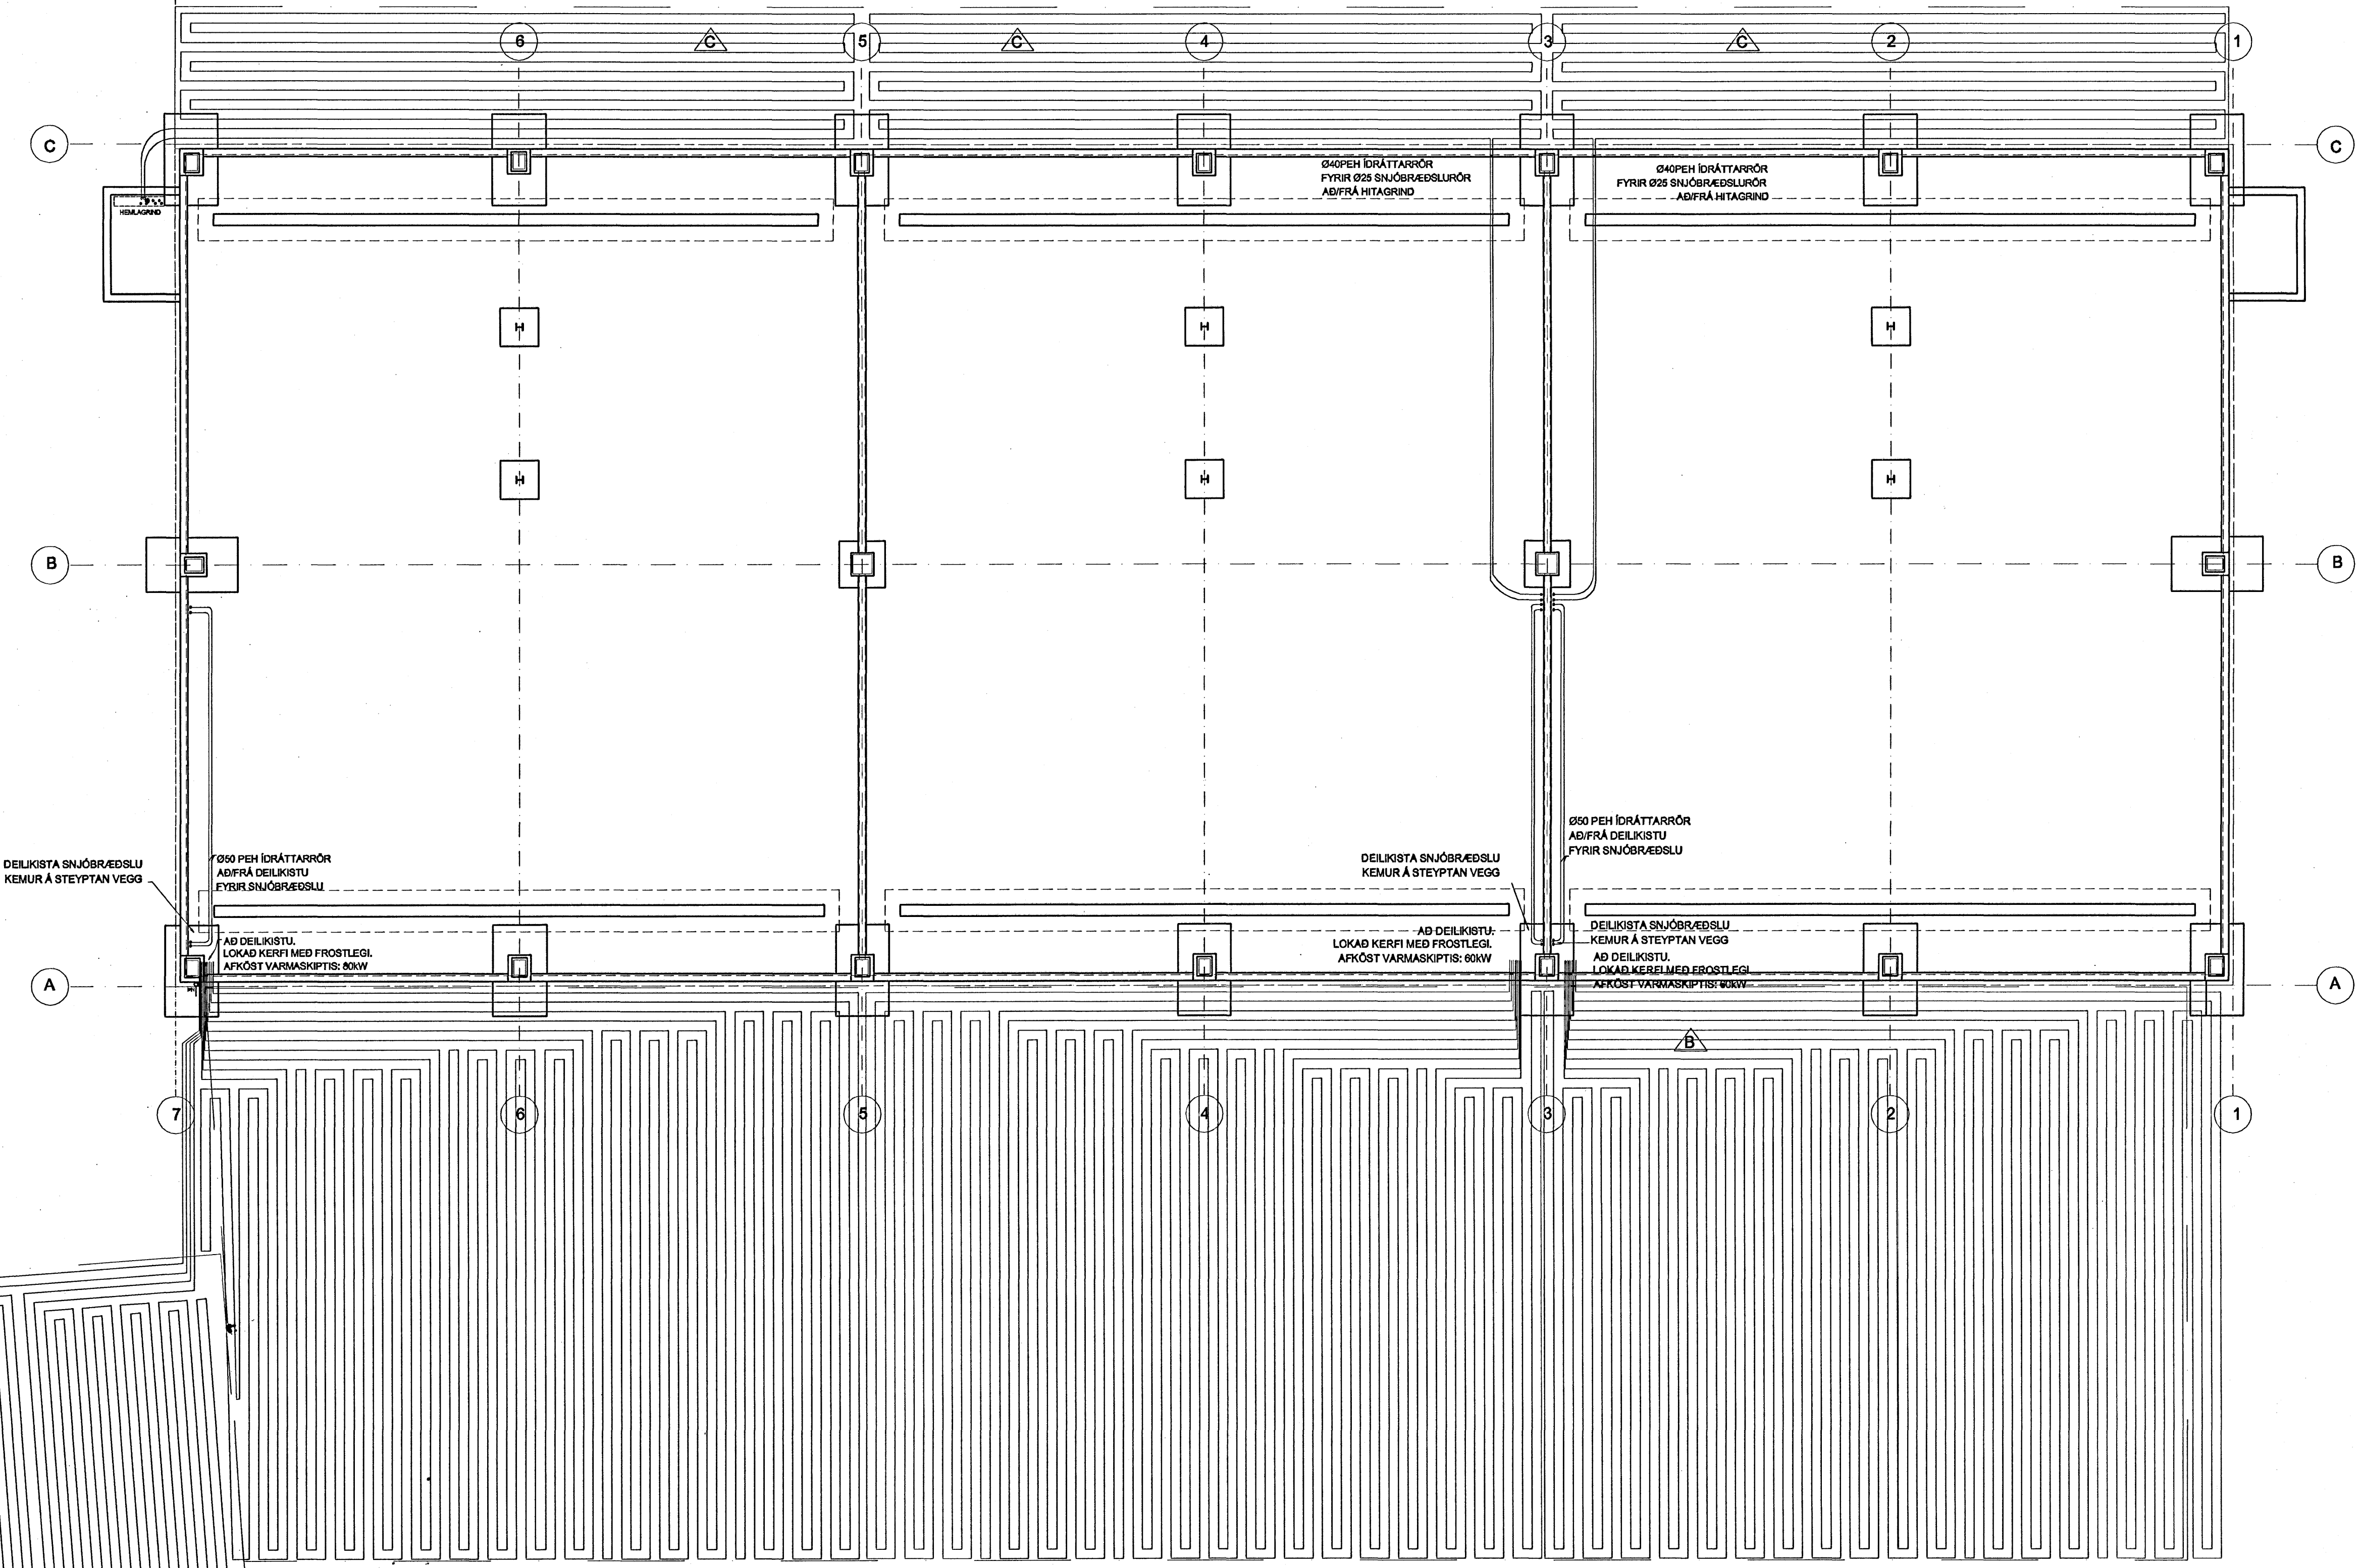

DEILIKISTA SNJÓBRÆÐSLU KEMUR Á STEYPTAN VEGG

Ø50 PEH IDRÁTTARRÖR AÐFRÁ DEILIKISTU FYRIR SNJÓBRÆÐSLU

AÐ DEILIKISTU. LOKAD KERFI MED FROSTLEGI. AFKÖST VARMASKIPTIS: 80KW

DEILIKISTA SNJÓBRÆÐSLU KEMUR Á STEYPTAN VEGG

Ø50 PEH IDRÁTTARRÖR AÐFRÁ DEILIKISTU FYRIR SNJÓBRÆÐSLU


AÐ DEILIKISTU. LOKAD KERFI MED FROSTLEGI. AFKÖST VARMASKIPTIS: 60KW

DEILIKISTA SNJÓBRÆÐSLU KEMUR Á STEYPTAN VEGG AÐ DEILIKISTU. LOKAD KERFI MED FROSTLEGI. AFKÖST VARMASKIPTIS: 60KW

FLATARMÁL SVÆDIS, Á ÞESSARI HLÍÐ HÖSS, MED SNJÓBRÆÐSLULÖGNUM ER 950m². LENGÐ HVERRAR SLAUFU CA. 235m. ALLS 17 SLAUFUR. SAMTALS 4000m. DÝPT NIÐUR Á SNJÓBRÆÐSLULAGNIR ER 110mm. GERT ER RÁÐ FYRIR AD ORKUP-ÖRF SÉ 200W/m². LOKAD KERFI MED 30% FROSTLEGI. (400L ÖBL. FROSTLÖGUR). 3 VARMASKIPTAR, AFKÖST SAMTALS 200KW. GERT ER RÁÐ FYRIR AD AFFALL HÖSSINS NÝTIST FYRIR SNJÓBRÆÐSLU Á HINNI HLÍÐ HÖSSINS.

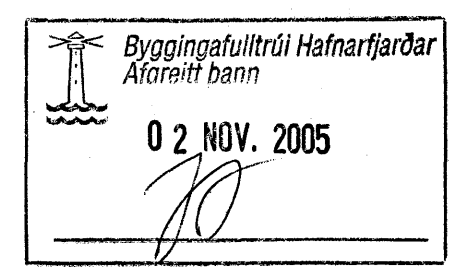

BREYTINGAR			
NR.	DAGS	NAFN	BREYTING
B	24.10.05	H.Á.	BREYTING Á SNJÓBRÆÐSLULÖGNUM
C	01.11.05	H.Á.	BREYTING Á SNJÓBRÆÐSLULÖGNUM

Verkfræðistofa Hauks Ásgeirssonar e.h.f.
Lindasmári 12, 200 Kópavogur
Sími 584-4337 Farsími 897-8132
e-mail: haukurag@simnet.is
Kennitala: 560600-3050

Hannað H.Á. Teiknað H.Á. Samþykkt: *Haukur Ásgeirsson*
Kennitala 301255-4629

STEINHELLA 1
HAFNARFIRÐI
LAGNIR
SNJÓBRÆÐSLULAGNIR

Mkv. 1:100	Telkn. nr. 3-04	Verk nr. 250
		Skýrningar nr.: 2554
Arftun aðalhönnuð af Verkfræðistofa Hauks Ásgeirssonar e.h.f.		Dagf. 18. NOV 05